


NOTA: NIVEL NPT. 0.00 (PLANTA BAJA) CORRESPONDE CON NIVEL 1,646.23 (TOPOGRÁFICO)

VILLA PLATA / KINDER SOARÉ

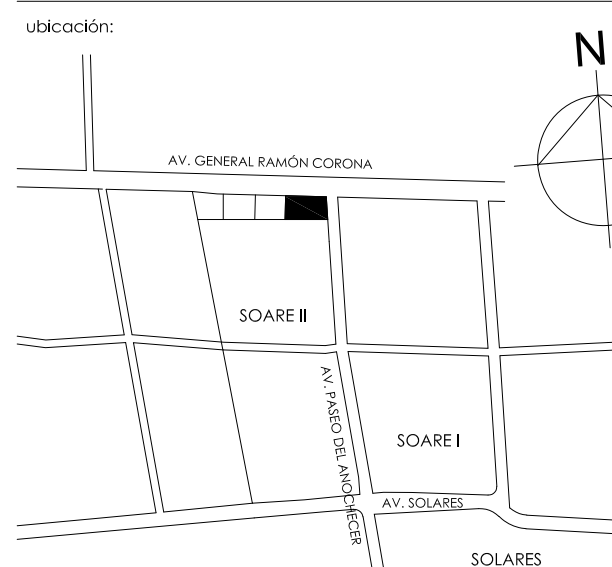

simbología:

ÁREA CONSTRUIDA SIN SÓTANO	
Nombre	Área
PLANTA BAJA	
KINDER - PLANTA BAJA	688.56 m²
VP - PLANTA BAJA	1076.68 m²
LOCALES PB	621.02 m²
VOLADO VP	53.41 m²
VOLADO KINDER	31.01 m²
PISO 1 KINDER	
LOCALES COMERCIALES PA	804.74 m²
KINDER - PISO 1	733.03 m²
VP - PISO 1	936.10 m²
PISO 2	
VP - PISO 2	711.54 m²
PISO 3	
VP - PISO 3	711.54 m²
PISO 4	
VP - PISO 4	711.54 m²
PISO 5	
VP - PISO 5	711.54 m²
AZOT. / TERRAZA	
VP AZOTEA	222.63 m²
	7813.34 m²

ÁREA CONSTRUIDA SÓTANO	
Nombre	Área
SÓTANO	3505.20 m²

ÁREA CONSTRUIDA TOTAL:
ÁREA CONSTRUIDA SIN SÓTANO: 7,813.34
ÁREA CONSTRUIDA (INC. SÓTANO): 11,318.54

ÁREA CONSTRUIDA POR USO:
ÁREA CONSTRUIDA LOCALES COMERCIALES: 1,225.76 m²
ÁREA CONSTRUIDA KINDER: 1,452.61 m²
ÁREA CONSTRUIDA VILLA PLATA: 5,134.97 m²

CANTIDAD DE ESTACIONAMIENTOS: 112 CAJONES
66 HABITACIONES SIMPLES
16 HABITACIONES DOBLES

notas:

REVISIONES	
Nº	FECHA
0	06/09/2018 PLANO SÓTANO
1	15/10/2018 AJUSTE EJES / AREAS ELEVADORES / MUROS DE CONCRETO
2	01/03/2019 PLANOS PARA CONSTRUCCIÓN INICIO OBRA
3	08/05/2019 AJUSTES 8 DE MAYO 2019
4	11/09/2019 AJUSTES PROYECTO EJECUTIVO
5	29/01/2020 AJUSTES PROYECTO ENE 2020
6	14/07/2020 PLANOS AS BUILT
7	
8	
9	
10	
11	

propietario:

ubicación: AV. RAMÓN CORONA esq. AV. PASEO DEL ANOCHECER / SOARÉ II ZAPOPAN, JALISCO

perfil y nº de registro:

contenido: A - ARQUITECTÓNICOS PLANTA SÓTANO

autor:

escala: 1 : 125 fecha: 14 JULIO 2020

kilómetro: VKS-A-02

proyecto: ARQ. CAROLINA COSSARO ARQ. DIEGO STETSKAMP

CSARQUITECTOS

ccosaro@csarquitectos.com
dstet@csarquitectos.com
www.csarquitectos.com