


1 DEPARTAMENTO TIPO - ÁREA OPUESTA
1 : 25

VILLA PLATA / KINDER
SOARÉ

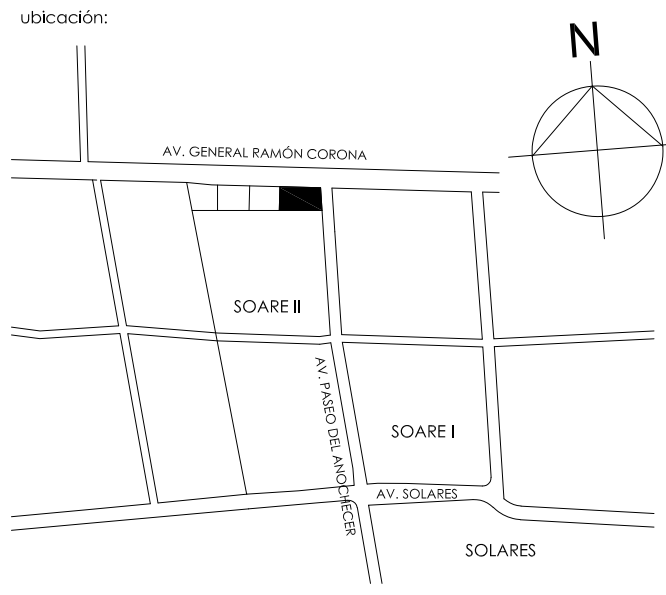

simbología:

notas:

REVISIONES		
Nº	FECHA	DESCRIPCIÓN

propietario:

ubicación: AV. RAMÓN CORONA esq. AV. PASEO DEL ANOCHECER / SOARE II
ZAPOPAN, JALISCO

plano y nº de registro:

contenido: A - ARQUITECTÓNICOS
DETALLE DE HABITACIONES - ÁREA OPUESTA

autor:

escala: 1 : 25 fecha: 25 ENE, 2022

proyecto: VKS-A-25b

ARQ. CAROLINA COSSARO
ARQ. DIEGO STETSKAMP

CSARQUITECTOS

ccosaro@csarquitectos.com
dstet@csarquitectos.com
www.csarquitectos.com