




1 DEPARTAMENTO TIPO  
1:25

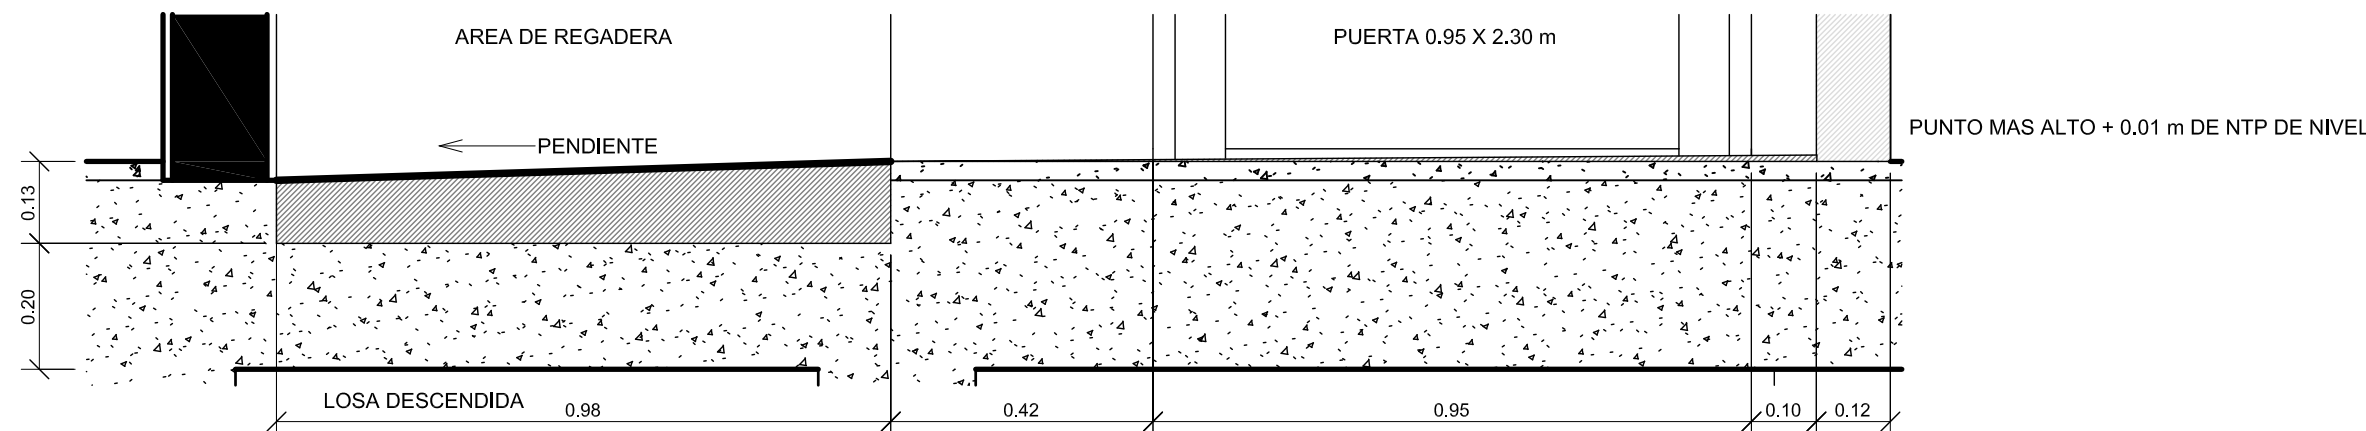


5 DETALLE DE LOSA EN BAÑO  
1:12

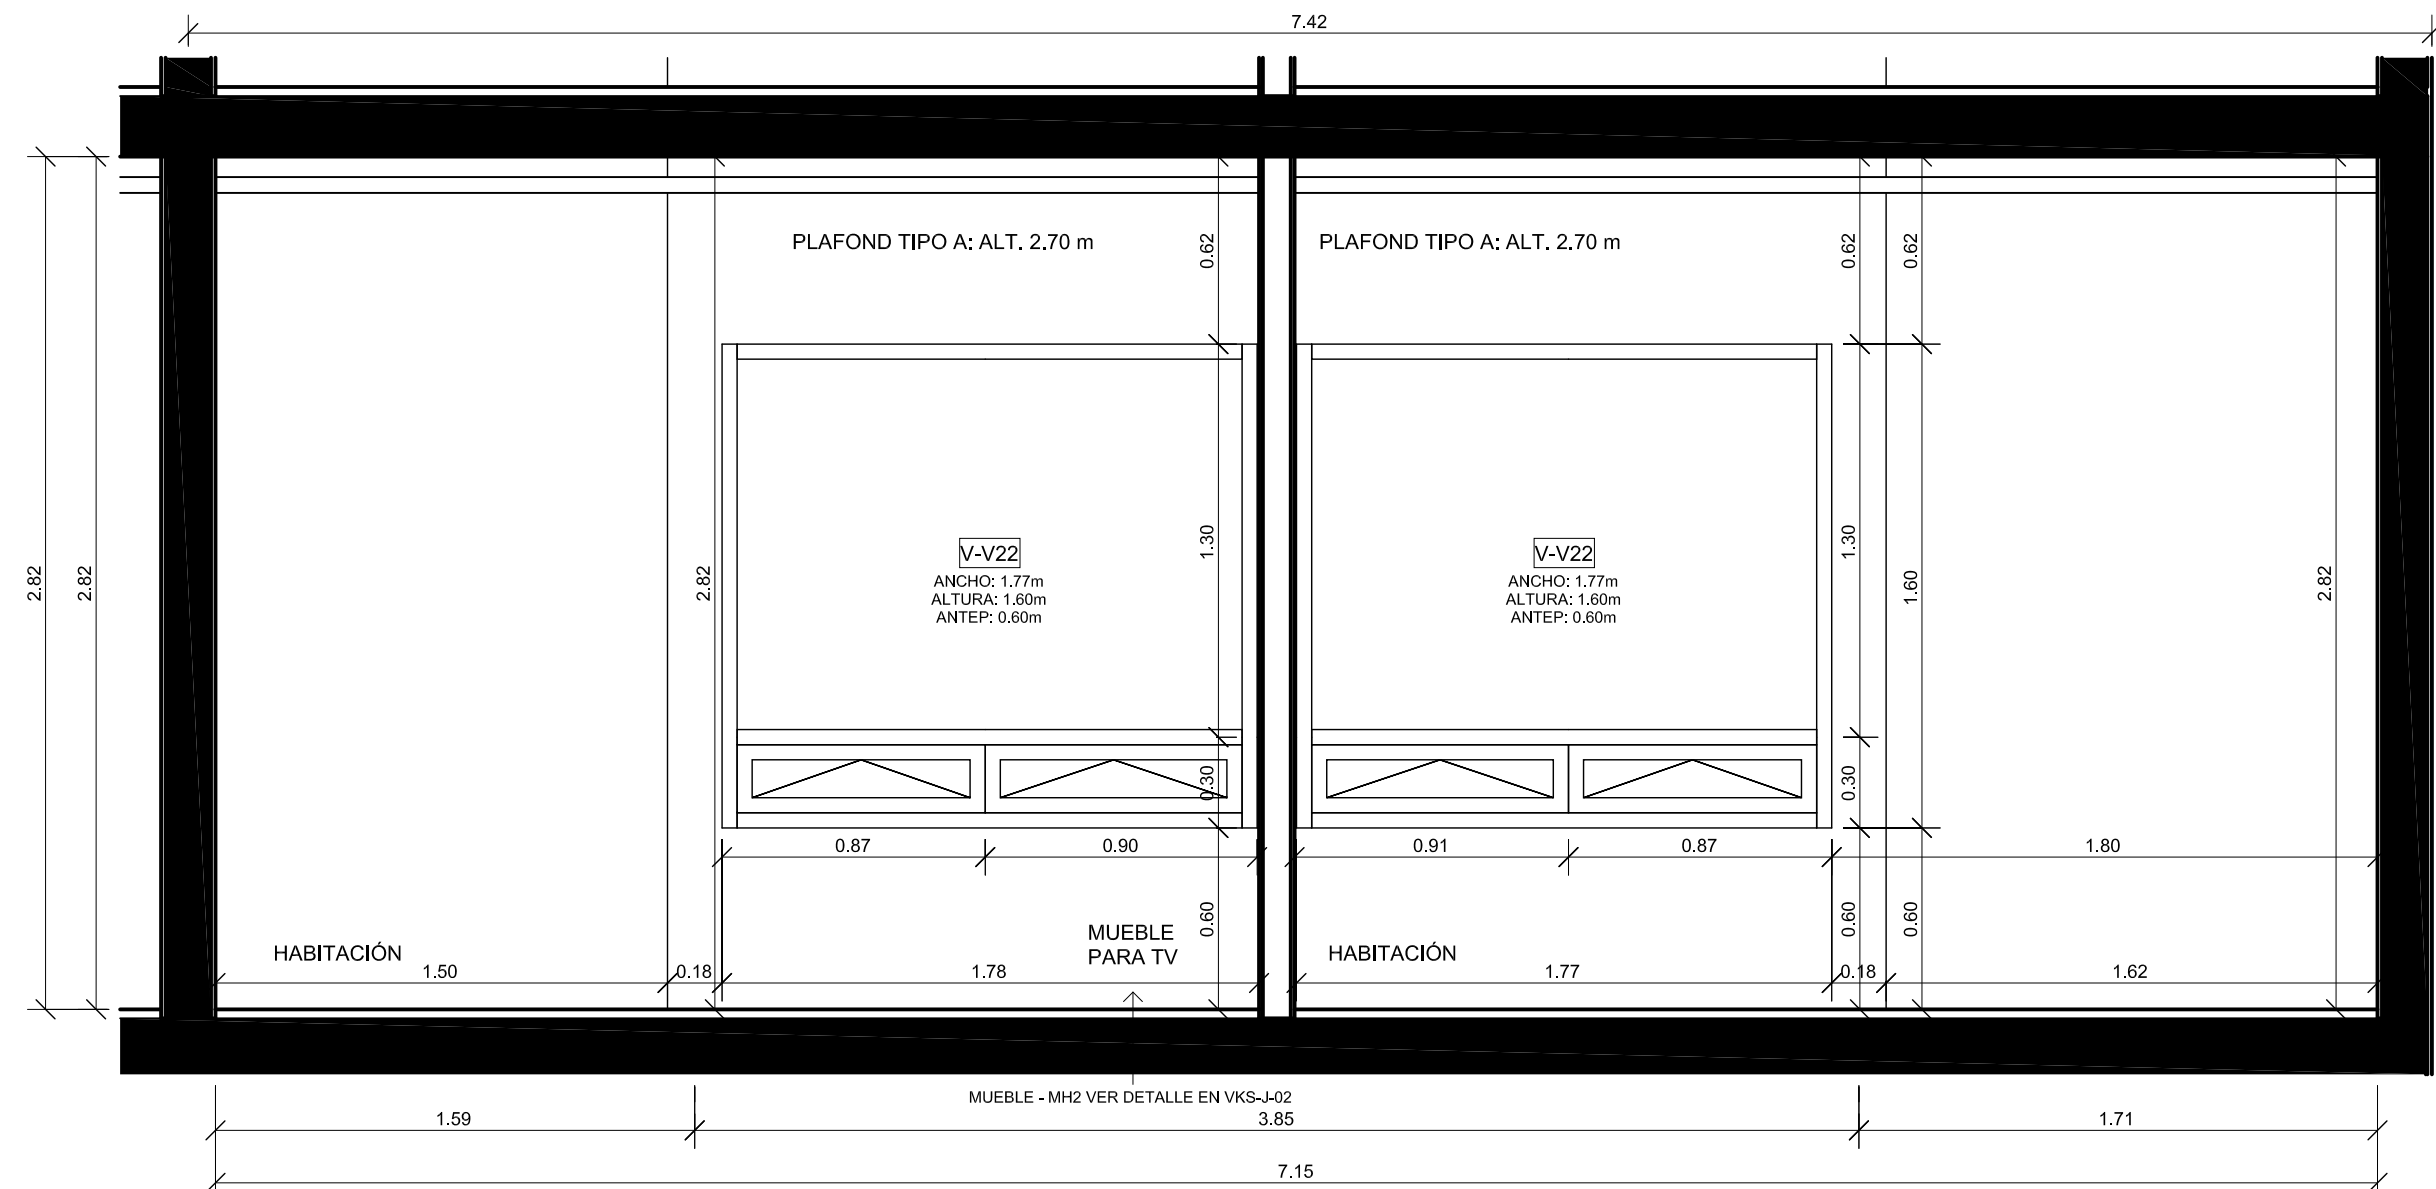

3 DETALLE HABITACIONES - VISTA A CLOSET Y VENTANA  
1:25

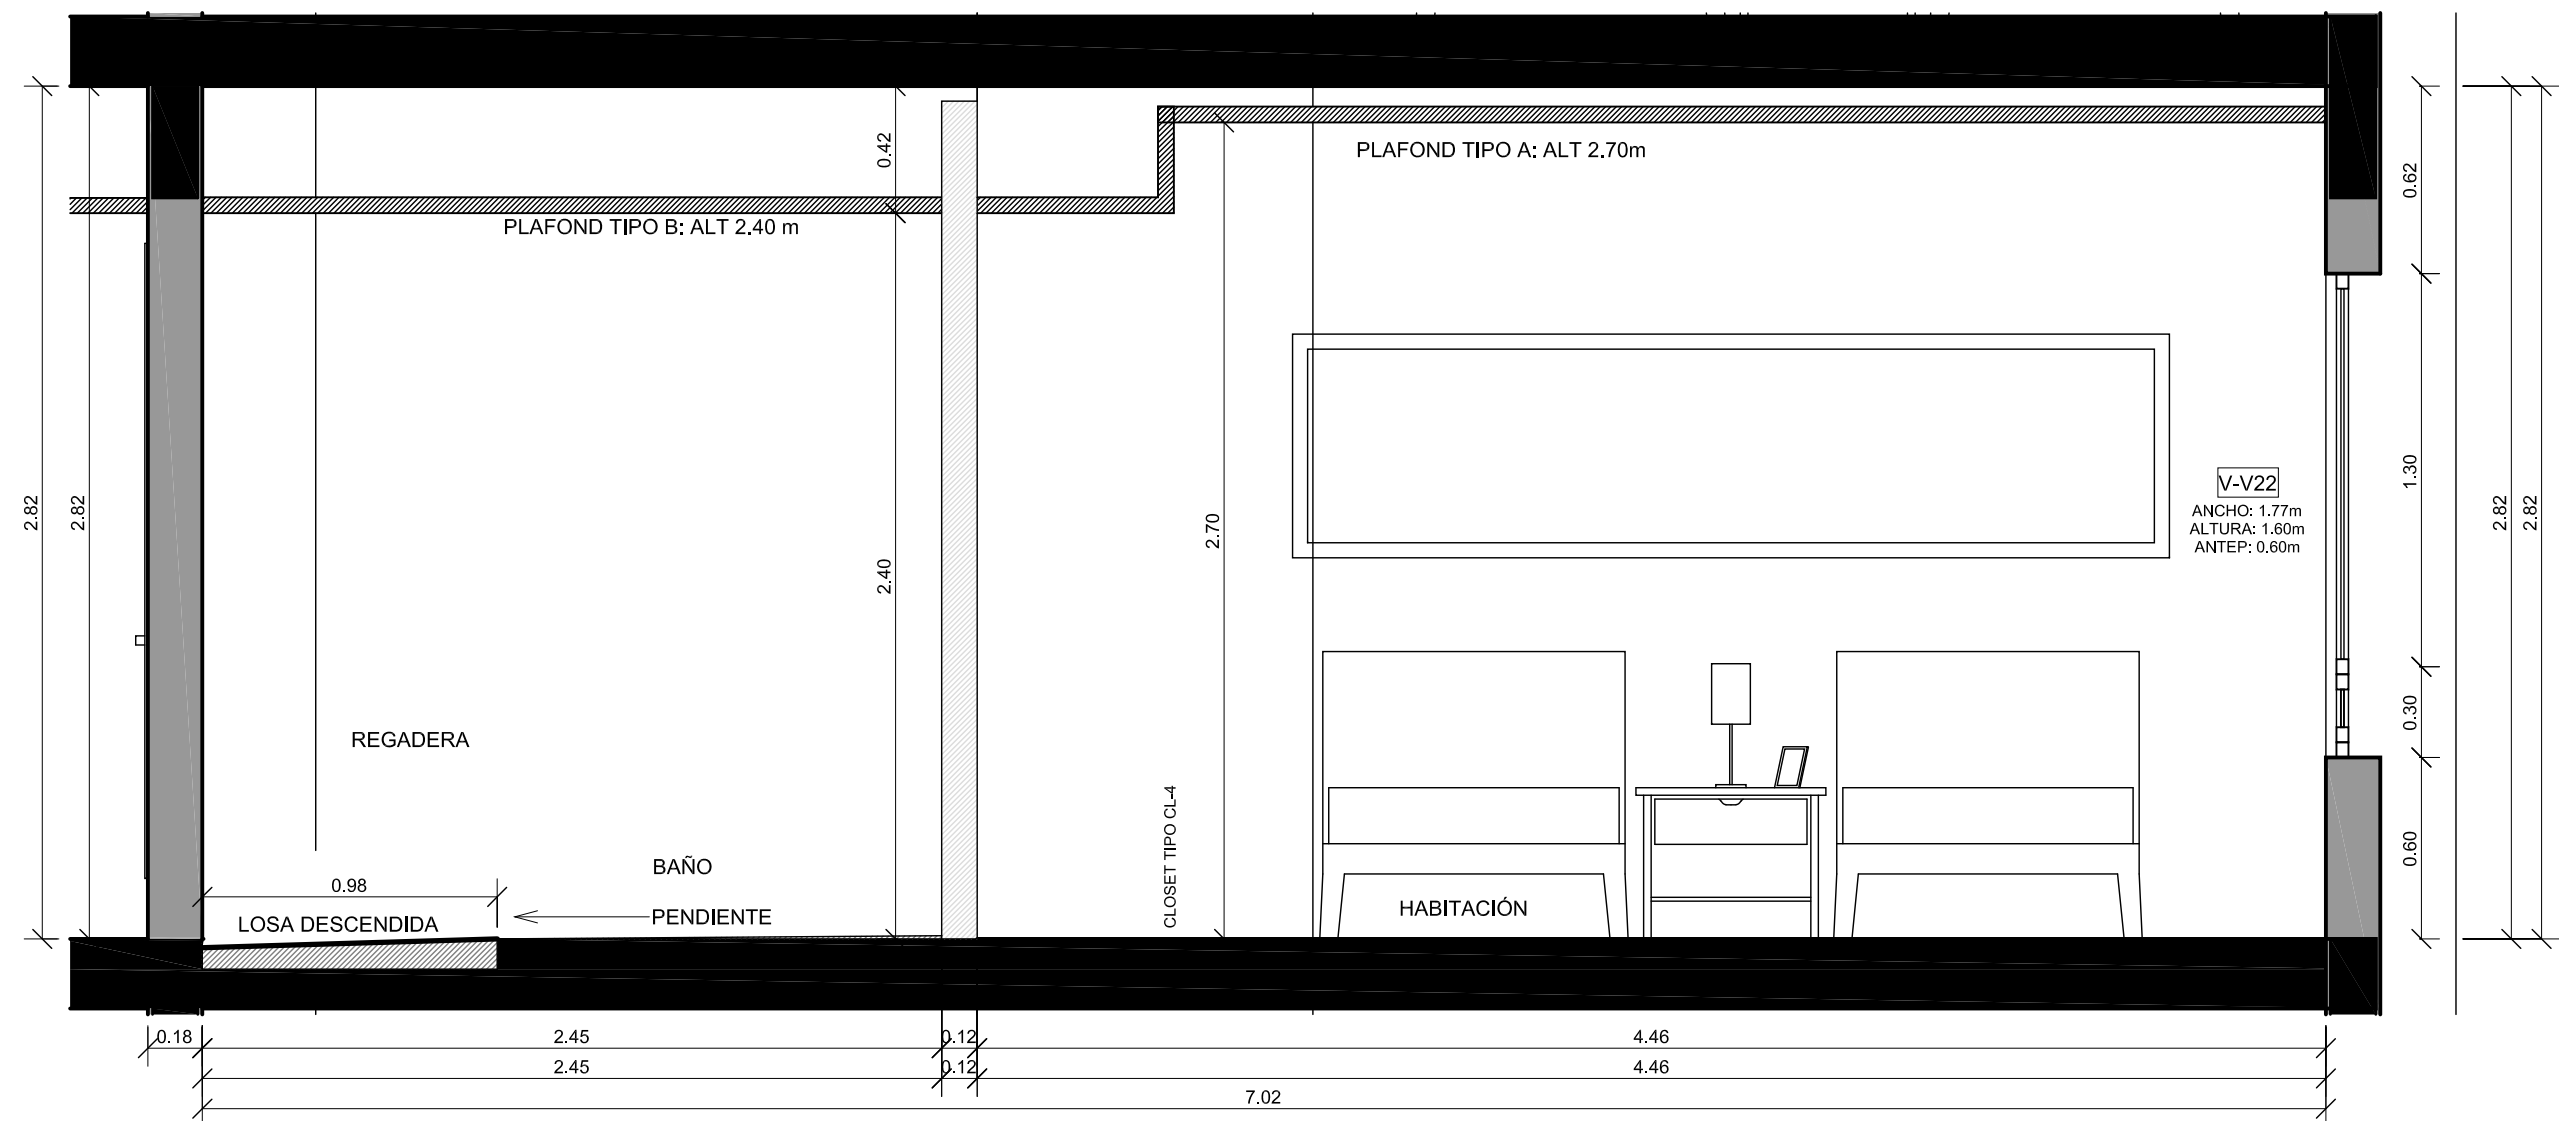


2 DETALLE DE HABITACIÓN - SECCION 1  
1:25

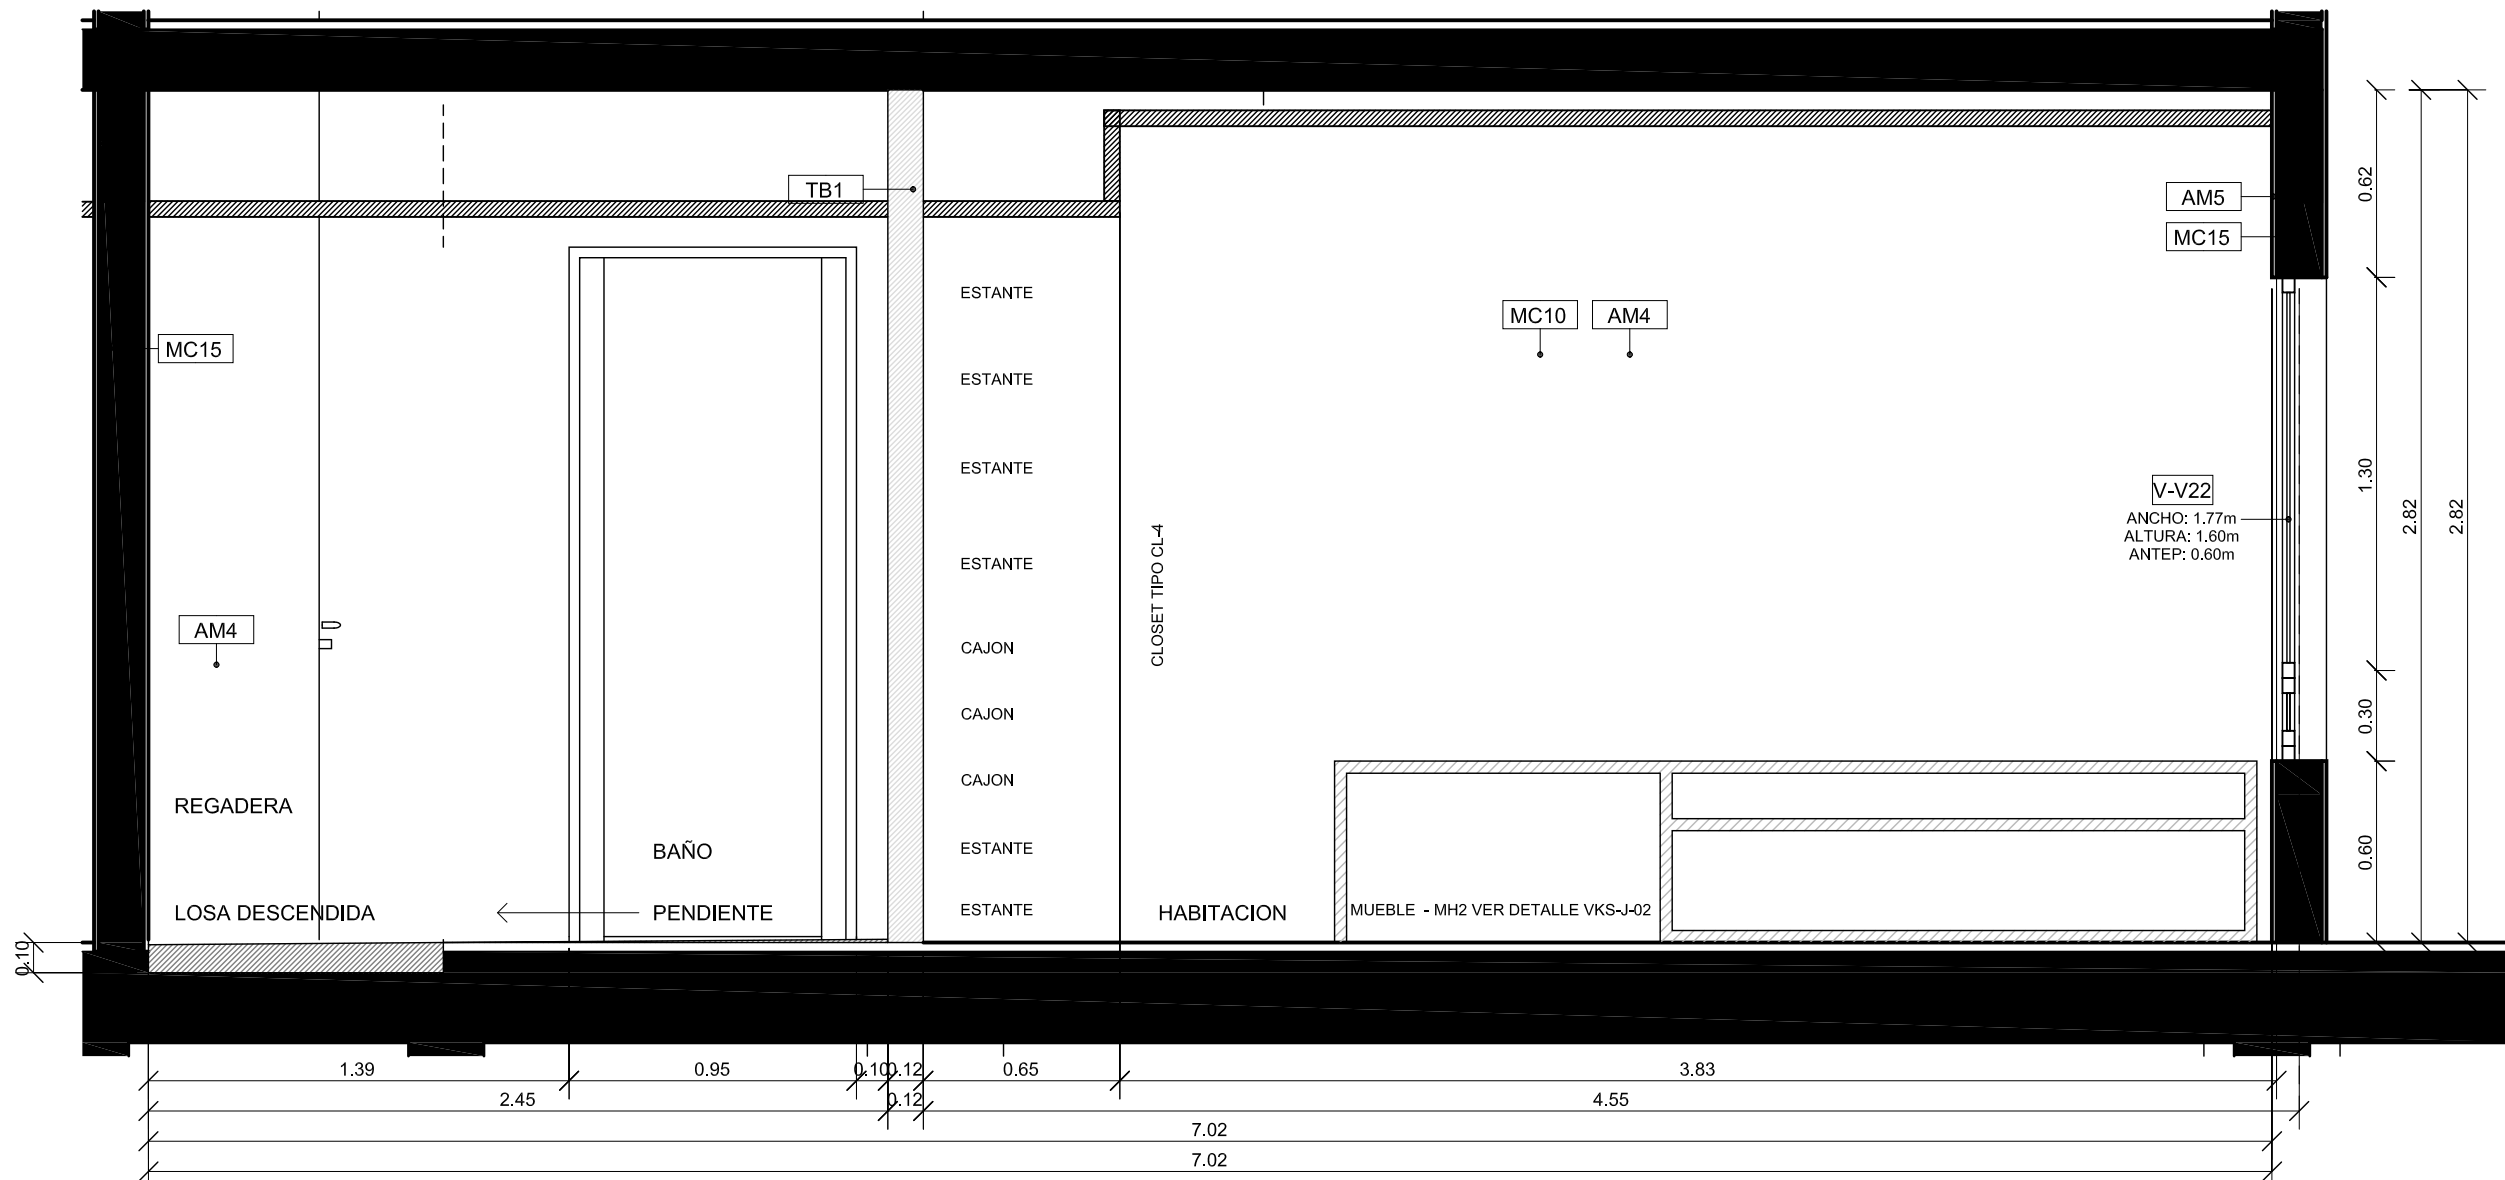

4 DETALLE DE HABITACION - SECCION 2  
1:25

## VILLA PLATA / KINDER SOARÉ

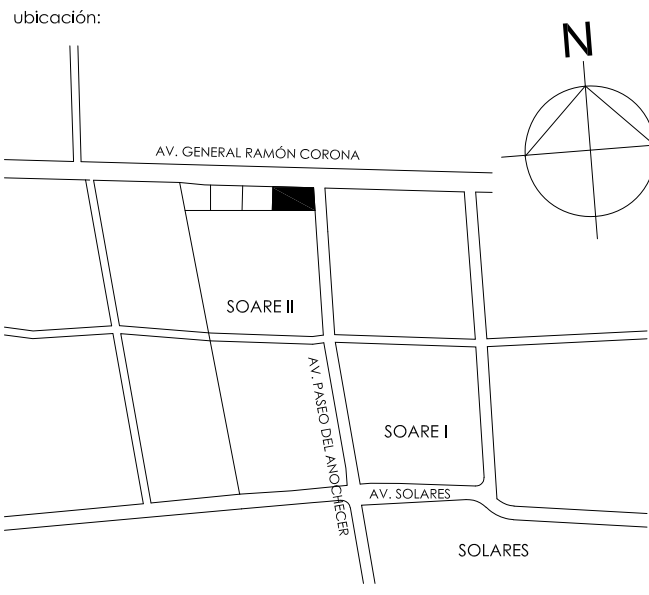

simbología:

ÁREA CONSTRUIDA SIN SÓTANO	
Nombre	Área
PLANTA BAJA	
KINDER - PLANTA BAJA	688.56 m²
VP - PLANTA BAJA	1076.68 m²
LOCALES PB	521.02 m²
VOLADO VP	53.41 m²
VOLADO KINDER	31.01 m²
PISO 1 KINDER	
LOCALES COMERCIALES PA	604.74 m²
KINDER - PISO 1	733.03 m²
VP - PISO 1	936.10 m²
PISO 2	
VP - PISO 2	711.54 m²
PISO 3	
VP - PISO 3	711.54 m²
PISO 4	
VP - PISO 4	711.54 m²
PISO 5	
VP - PISO 5	711.54 m²
AZOT. / TERRAZA	222.63 m²
VP AZOTEA	7813.34 m²

ÁREA CONSTRUIDA SÓTANO	
Nombre	Área
SÓTANO	3505.20 m²

ÁREA CONSTRUIDA TOTAL:

ÁREA CONSTRUIDA SIN SÓTANO: 7.813.34  
ÁREA CONSTRUIDA (INC. SÓTANO): 11.318.54

ÁREA CONSTRUIDA POR USO:

ÁREA CONSTRUIDA LOCALES COMERCIALES: 1.225.76 m2  
ÁREA CONSTRUIDA KINDER: 1.452.61 m2  
ÁREA CONSTRUIDA VILLA PLATA: 5.154.97 m2

CANTIDAD DE ESTACIONAMIENTOS: 112 CAJONES

CANTIDAD DE HABITACIONES:

66 HABITACIONES SIMPLES  
16 HABITACIONES DOBLES

notas:

REVISIONES		
Nº	FECHA	DESCRIPCIÓN
0	06/09/2018	PLANO SÓTANO
1	15/10/2018	AJUSTE EJES / AREAS ELEVADORES / MUROS DE CONCRETO
2	01/03/2019	PLANOS PARA CONSTRUCCIÓN INICIO OBRA
3	08/05/2019	AJUSTES 8 DE MAYO 2019
4	11/09/2019	AJUSTES PROYECTO EJECUTIVO
5	29/01/2020	AJUSTES PROYECTO ENE 2020
6	14/07/2020	PLANOS AS BUILT
7		
8		
9		
10		
11		

propietario:

ubicación: AV. RAMÓN CORONA esq. AV. PASEO DEL ANOCHECER / SOARE II  
ZAPOCAN, JALISCO

plano y nº de registro:

contenido:

A - ARQUITECTÓNICOS  
DETALLES DE HABITACIONES

autor:

revisó:

escala:

proyecto:

Como se indica

fecha: 25 ENE. 2022

autor: VKS-A-25

proyecto: ARQ. CAROLINA COSSARO  
ARQ. DIEGO STETSKAMP

CSARQUITECTOS

ccosaro@csarquitectos.com

dstet@csarquitectos.com

www.csarquitectos.com