


1 PISO 1 - VILLA PLATA  
1 : 75

# VILLA PLATA / KINDER SOARÉ

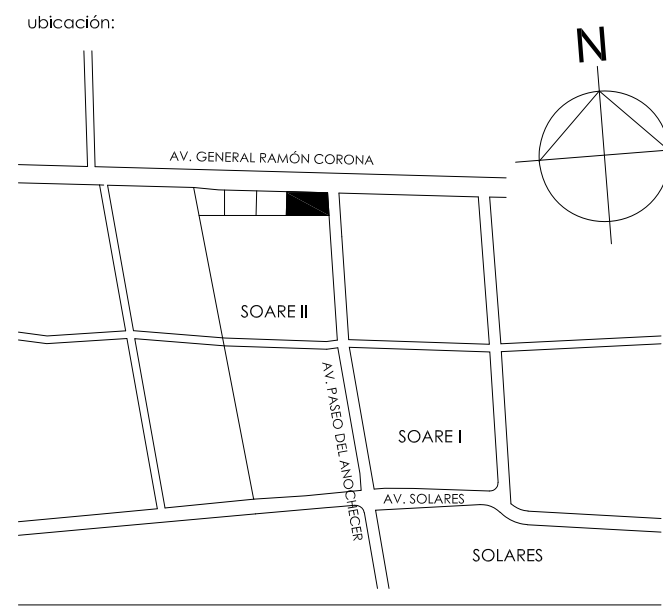

notas:

REVISIONES		
Nº	FECHA	DESCRIPCIÓN
0	06/09/2018	PLANO SÓTANO
1	15/10/2018	AJUSTE EJES / AREAS ELEVADORES / MUROS DE CONCRETO
2	01/03/2019	PLANOS PARA CONSTRUCCIÓN INICIO OBRA
3	08/05/2019	AJUSTES 8 DE MAYO 2019
4	11/09/2019	AJUSTES PROYECTO EJECUTIVO
5	29/01/2020	AJUSTES PROYECTO ENE 2020
6	14/07/2020	PLANOS AS BUILT
7		
8		
9		
10		
11		

propietario:  
ubicación: AV. RAMÓN CORONA esq. AV. PASEO DEL ANOCHECER / SOARE II  
ZAPOCAN, JALISCO  
paño y nº de registro:  
contenido: A - ARQUITECTÓNICOS  
VILLA PLATA  
PISO 1  
dibujo: revisó: autorizó:  
escala: 1 : 75 fecha: 25 ENE. 2022  
línea: VKS-A-20  
proyecto: ARQ. CAROLINA COSSARO  
ARQ. DIEGO STEISKAMP