


VILLA PLATA / KINDER  
SOARÉ

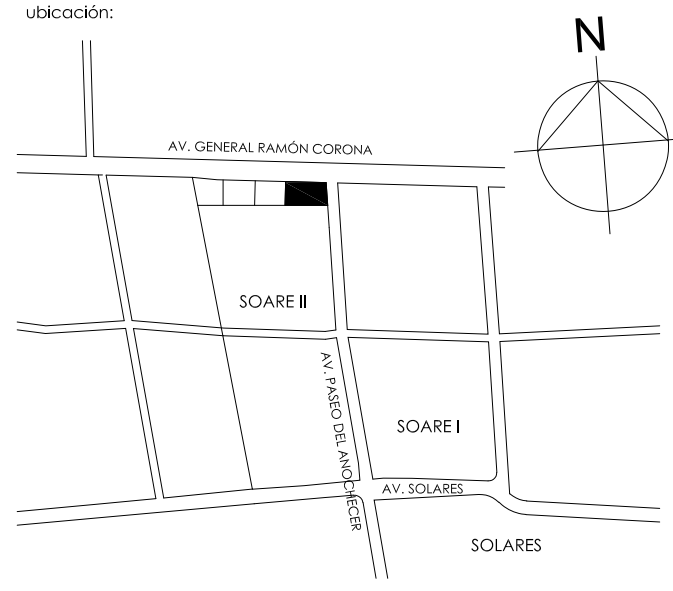

ÁREA CONSTRUIDA SIN SÓTANO

Nombre	Área
PLANTA BAJA	688.56 m²
KINDER - PLANTA BAJA	1076.68 m²
LOCALES PB	821.02 m²
VOLADO VP	31.01 m²
PISO 1 KINDER	804.74 m²
LOCALES COMERCIALES PA	733.03 m²
KINDER - PISO 1	936.10 m²
PISO 2	711.54 m²
VP - PISO 2	711.54 m²
PISO 3	711.54 m²
VP - PISO 3	711.54 m²
PISO 4	711.54 m²
VP - PISO 4	711.54 m²
PISO 5	711.54 m²
VP - PISO 5	711.54 m²
AZOT. / TERRAZA	222.63 m²
VP AZOTEA	7813.34 m²

ÁREA CONSTRUIDA SÓTANO

Nombre	Área
SÓTANO	3505.20 m²

ÁREA CONSTRUIDA TOTAL:  
ÁREA CONSTRUIDA SIN SÓTANO: 7,813.34  
ÁREA CONSTRUIDA (INC. SÓTANO): 11,318.54

ÁREA CONSTRUIDA POR USO:  
ÁREA CONSTRUIDA LOCALES COMERCIALES: 1,225.76 m²  
ÁREA CONSTRUIDA KINDER: 1,452.61 m²  
ÁREA CONSTRUIDA VILLA PLATA: 5,134.97 m²

CANTIDAD DE ESTACIONAMIENTOS: 112 CAJONES  
66 HABITACIONES SIMPLES  
16 HABITACIONES DOBLES

notas:

REVISIONES

Nº	FECHA	DESCRIPCIÓN
0	06/09/2018	PLANO SÓTANO
1	15/10/2018	AJUSTE EJES / AREAS ELEVADORES / MUROS DE CONCRETO
2	01/03/2019	PLANOS PARA CONSTRUCCIÓN INICIO OBRA
3	08/05/2019	AJUSTES 8 DE MAYO 2019
4	11/09/2019	AJUSTES PROYECTO EJECUTIVO
5	29/01/2020	AJUSTES PROYECTO ENE 2020
6	14/07/2020	PLANOS AS BUILT
7		
8		
9		
10		
11		

propietario:  
ubicación: AV. RAMÓN CORONA esq. AV. PASEO DEL ANOCHECER / SOARE II  
ZAPOTÁN, JALISCO


perfil y nº de registro:  
contenido: A - ARQUITECTÓNICOS  
PLANTA BAJA

autor:  
revisó:  
escala: 1 : 125  
fecha: 14 JULIO 2020

kilómetro:  
proyecto: ARQ. CAROLINA COSSARO  
ARQ. DIEGO STETSKAMP

CSARQUITECTOS

ccosaro@csarqitectos.com  
dstet@csarqitectos.com  
www.csarqitectos.com

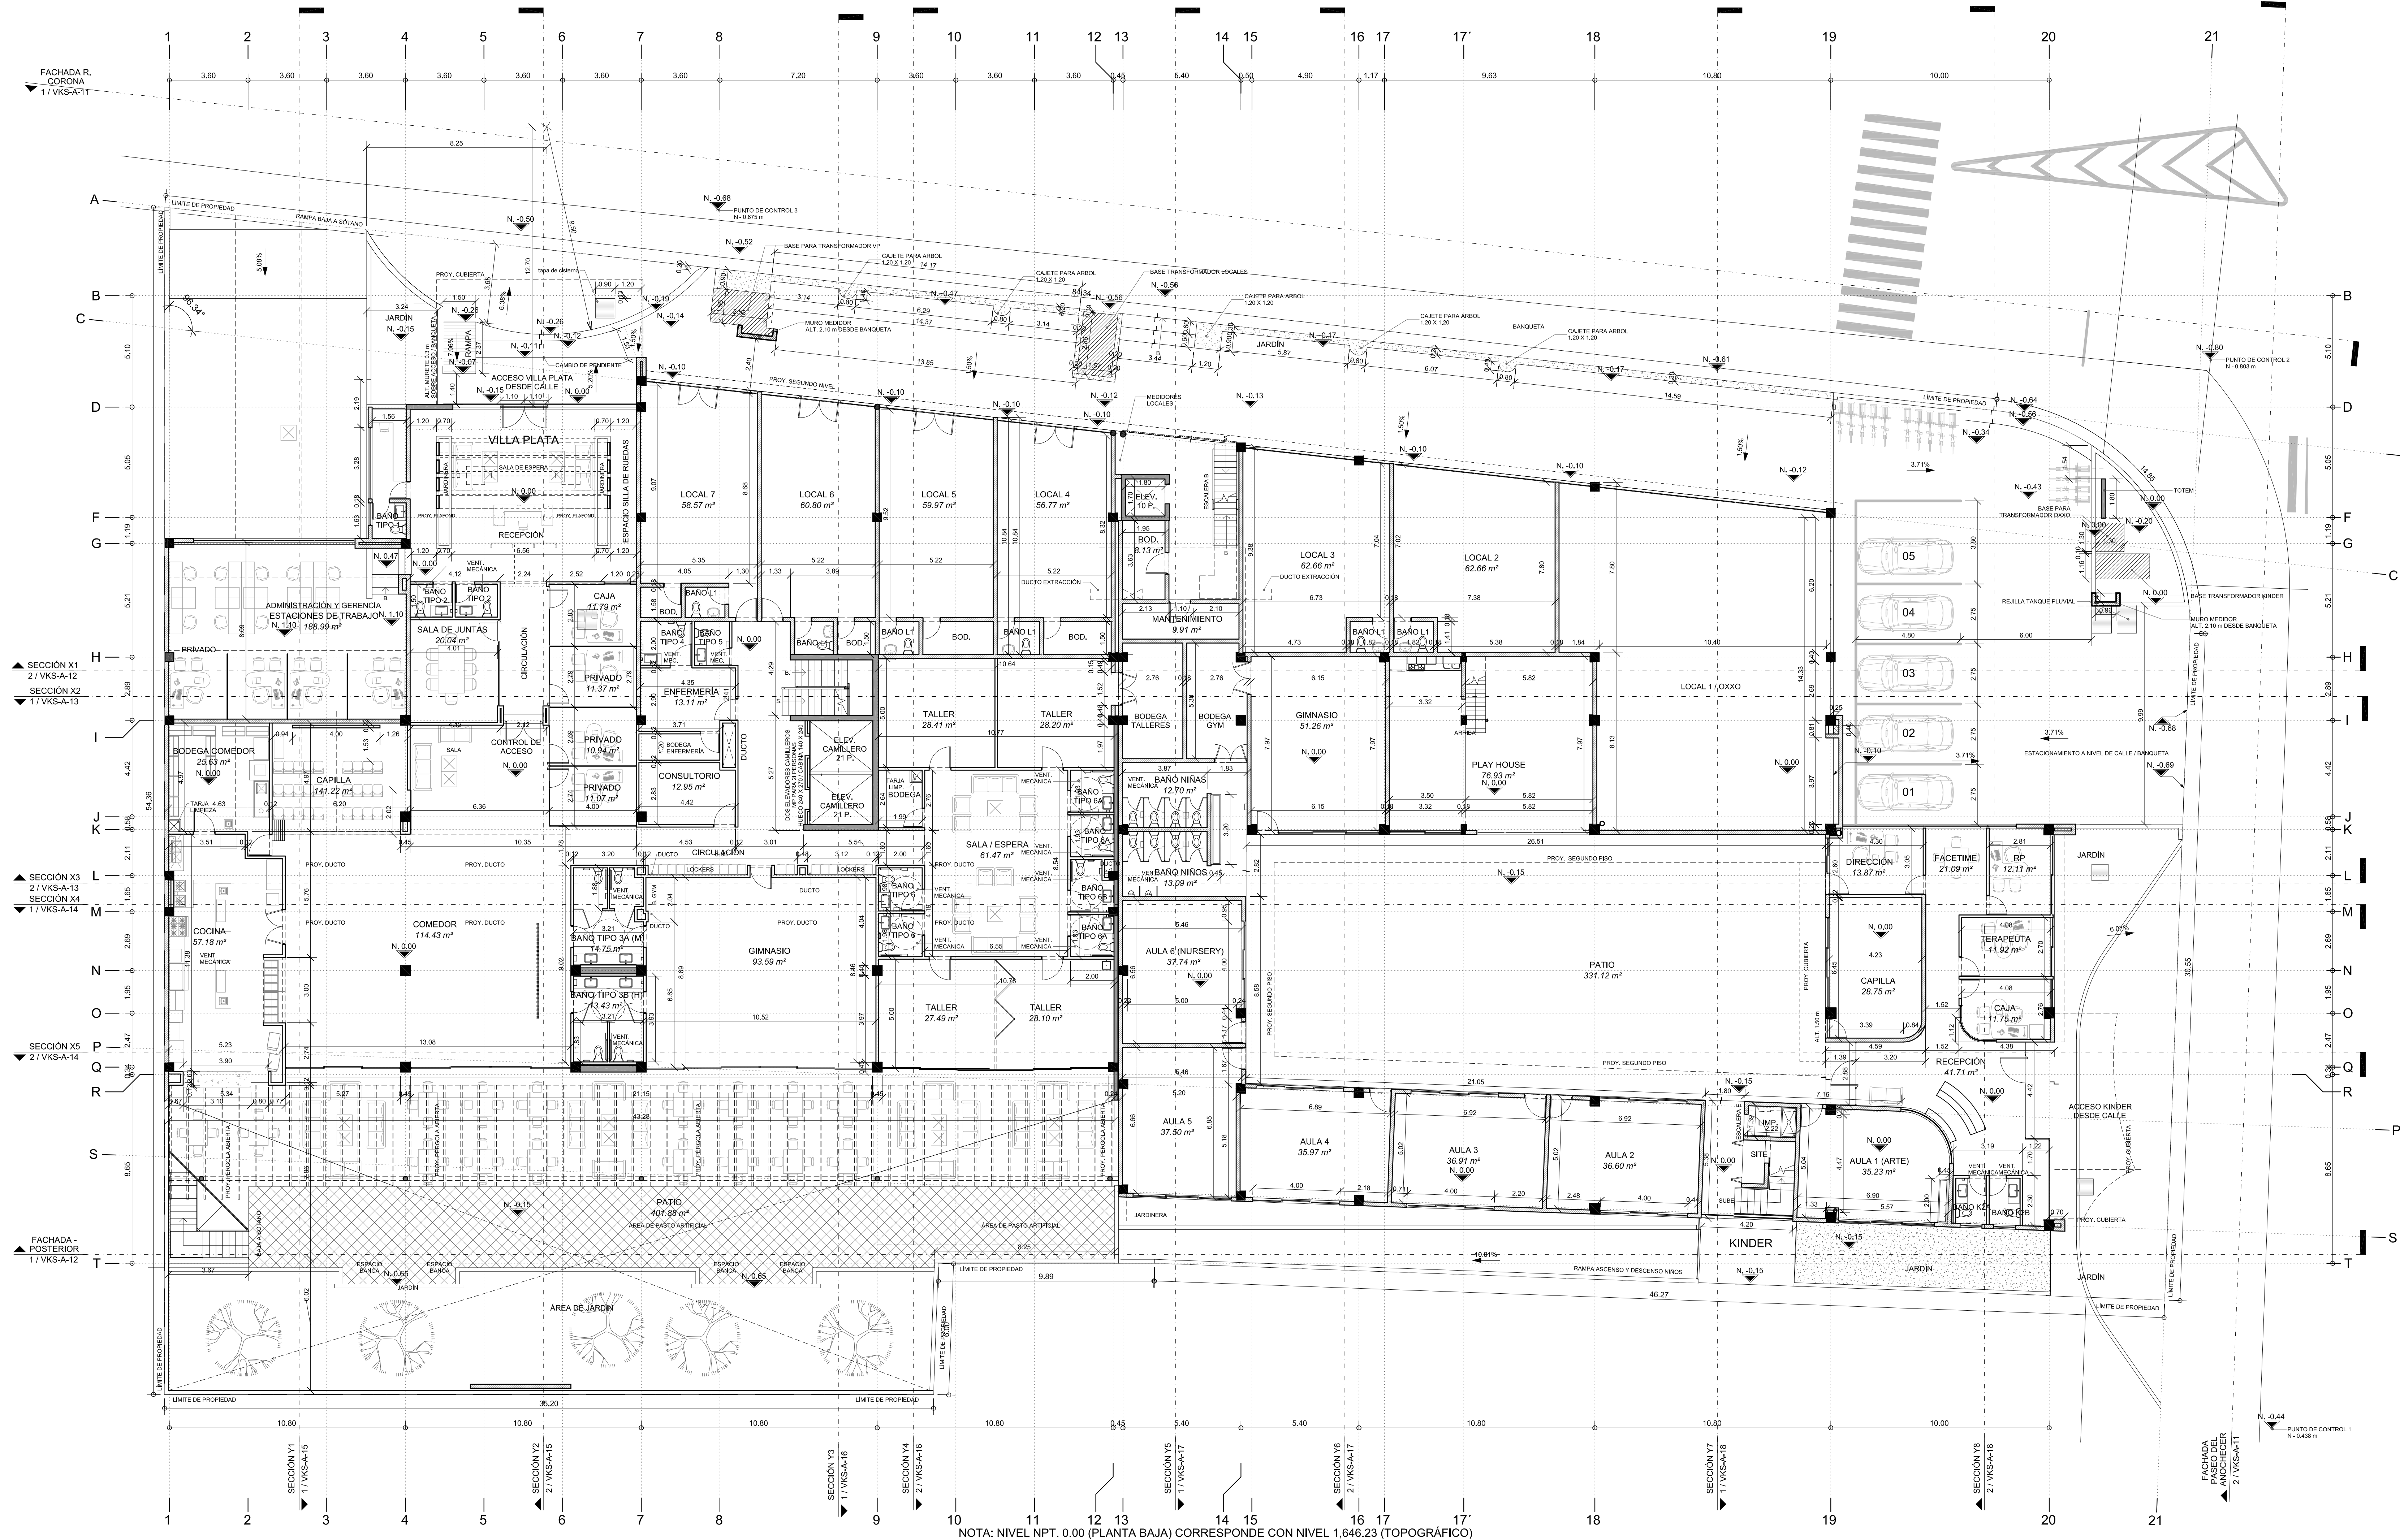

NOTA: NIVEL NPT. 0.00 (PLANTA BAJA) CORRESPONDE CON NIVEL 1,646.23 (TOPOGRÁFICO)