


ACCESORIOS Y MUEBLES DE BAÑO GENERALES		
CLAVE	MODELO / COLOR	
INODORO	WC1 SANITARIO MOD. ZEUS / CASTEL	
INODORO 2	WC2 SANITARIO INFANTIL, MODELO A DEFINIR	
LAVABO	LV-1 LAVABO MOD. SIRIOS / CASTEL	

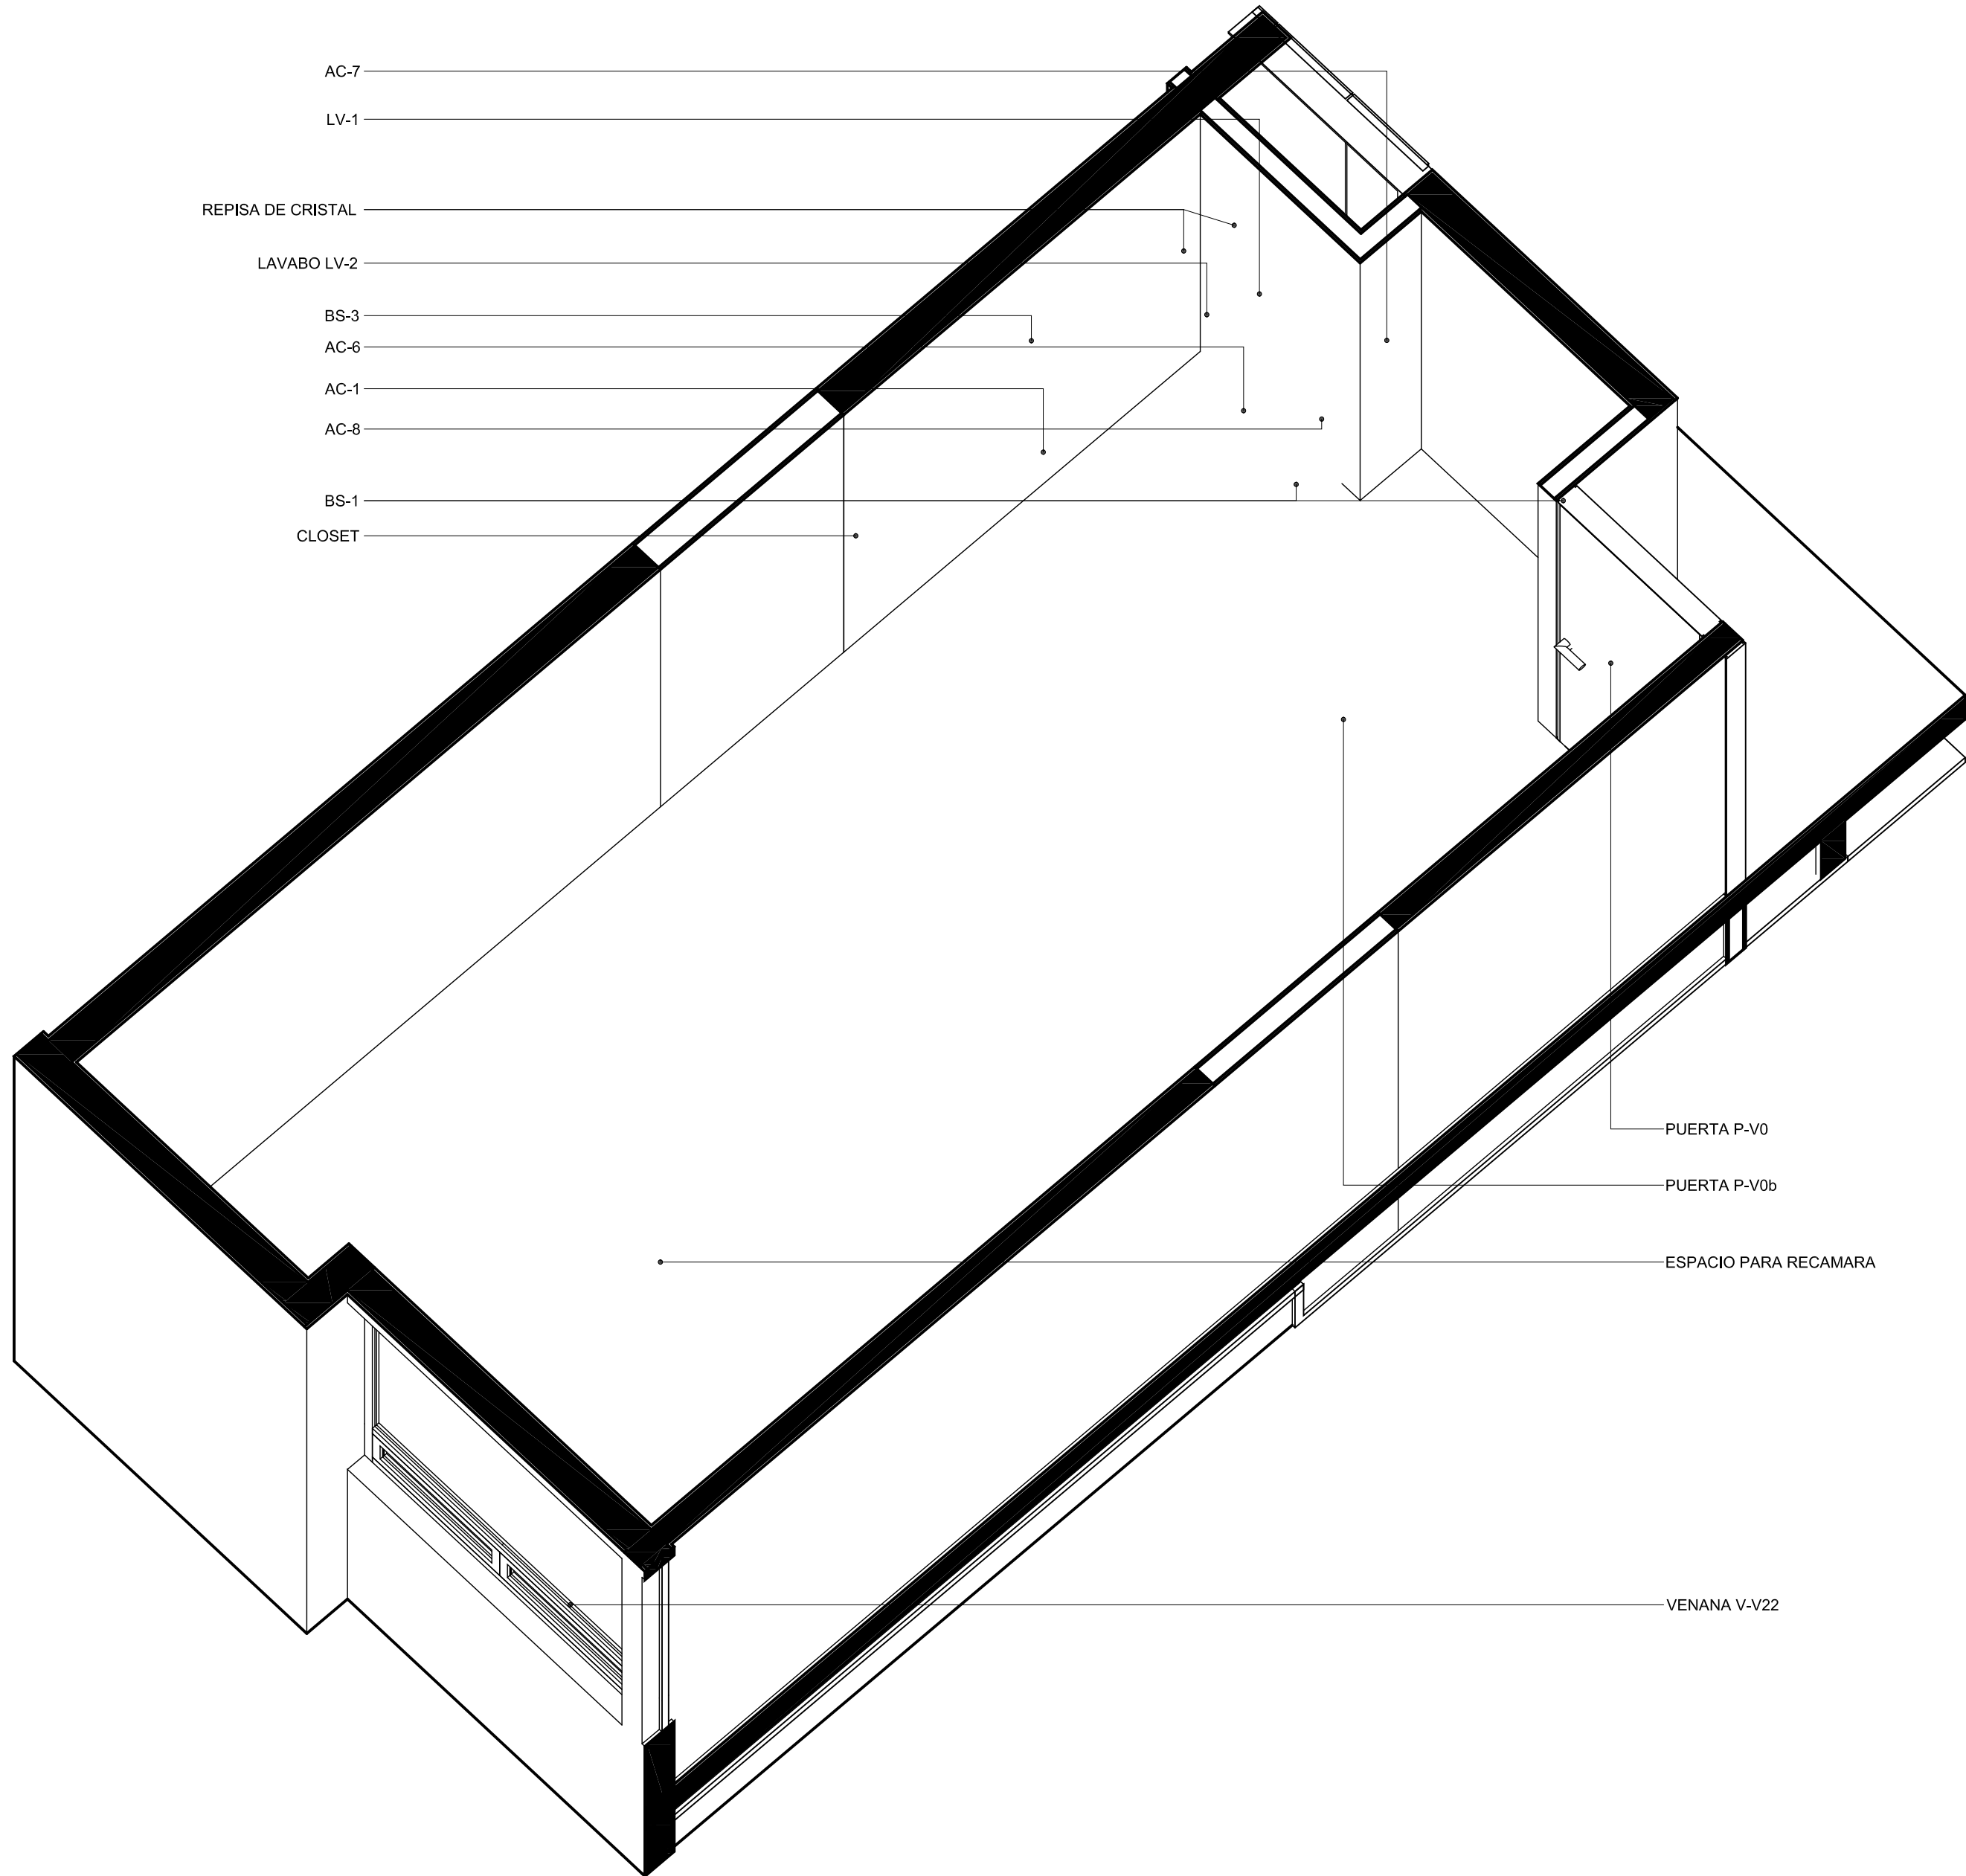

1 ISOMETRICO - RECAMARA SIMPLE 1


ACCESORIOS Y MUEBLES DE BAÑO GENERALES		
CLAVE	MODELO / COLOR	
INODORO	WC1 SANITARIO MOD. ZEUS / CASTEL	
INODORO 2	WC2 SANITARIO INFANTIL, MODELO A DEFINIR	
LAVABO	LV-1 LAVABO MOD. SIRIOS / CASTEL	
LAVABO DE PEDESTAL	LV-3 LAVABO MITTTON DE PEDESTAL BLANCO	
MINGITORIO	WC3 MINGITORIO SECO CERAMICO SEUL BCO CASTEL	
MONOMANDO LAVABO	LV1 MONOMANDO PARA LAVABO MOD-DC-01 HELVEX	
LLAVES PARA REGADERA	LL2 MANEREALES ODG GRANDE DICA	
REGADERA ECONOMICA	AC-8 REGADERA CON BDO Y CHARTON 450ML DICA	
PORTA PAPEL HIGIENICO	AC-1 PORTAPAPEL IN44 CROMO HELVEX	
DISPENSADOR DE TOALLAS	AC-3 DISPENSADOR TOALLAS JOFEL AH2000	
DISPENSADOR DE JABON	AC-3 DISPENSADOR DE JABON JOFEL AC2400	
DISPENSADOR DE PAPEL HIGIENICO	AC-01 DISPENSADOR DE PAPEL HIGIENICO MINI AEST700 JOFEL	

ACCESORIOS Y MUEBLES DE BAÑO DEPARTAMENTOS		
CLAVE	MODELO / COLOR	
INODORO	WC1 SANITARIO MOD. ZEUS / CASTEL	
LAVABO	LV-2 LAVABO MOD. SIRIOS / CASTEL	
MONOMANDO LAVABO	LV1 MONOMANDO PARA LAVABO MOD-DC-01 HELVEX	
PORTA PAPEL HIGIENICO	AC-1 PORTAPAPEL IN44 CROMO HELVEX	
TOALLERO LARGO	AC-3 TOALLERO LARGO INTEGRAL IN49 CROMO HELVEX	
TOALLERO CORTO	AC-3 TOALLERO CORTO INTEGRAL IN49 CROMO HELVEX	
GANCHOS	AC-8 GANCHOS PARA BATAS INTEGRAL IN05 HELVEX	
REGADERA	AC-8 REGADERA HD1-4 CROMO HELVEX	
MONOMANDO REGADERA	AC-8 MONOMANDO PARA REGADERA MOD-DC-01 HELVEX	
BARRA DE SEGURIDAD LARGA	BS-1 BARRA RECTA DE SEGURIDAD 700mm B-700-S HELVEX	
BARRA DE SEGURIDAD CORTA	BS-2 BARRA RECTA DE SEGURIDAD 305mm B-305-S HELVEX	
BARRA DE SEGURIDAD EN L (DERECHA)	BS-3 BARRA ANGULAR DERECHA A BARRAS ACERO INOX HELVEX	
BARRA DE SEGURIDAD EN L (IZQUIERDA)	BS-3 BARRA ANGULAR POR DERECHA A BARRAS ACERO INOX HELVEX	

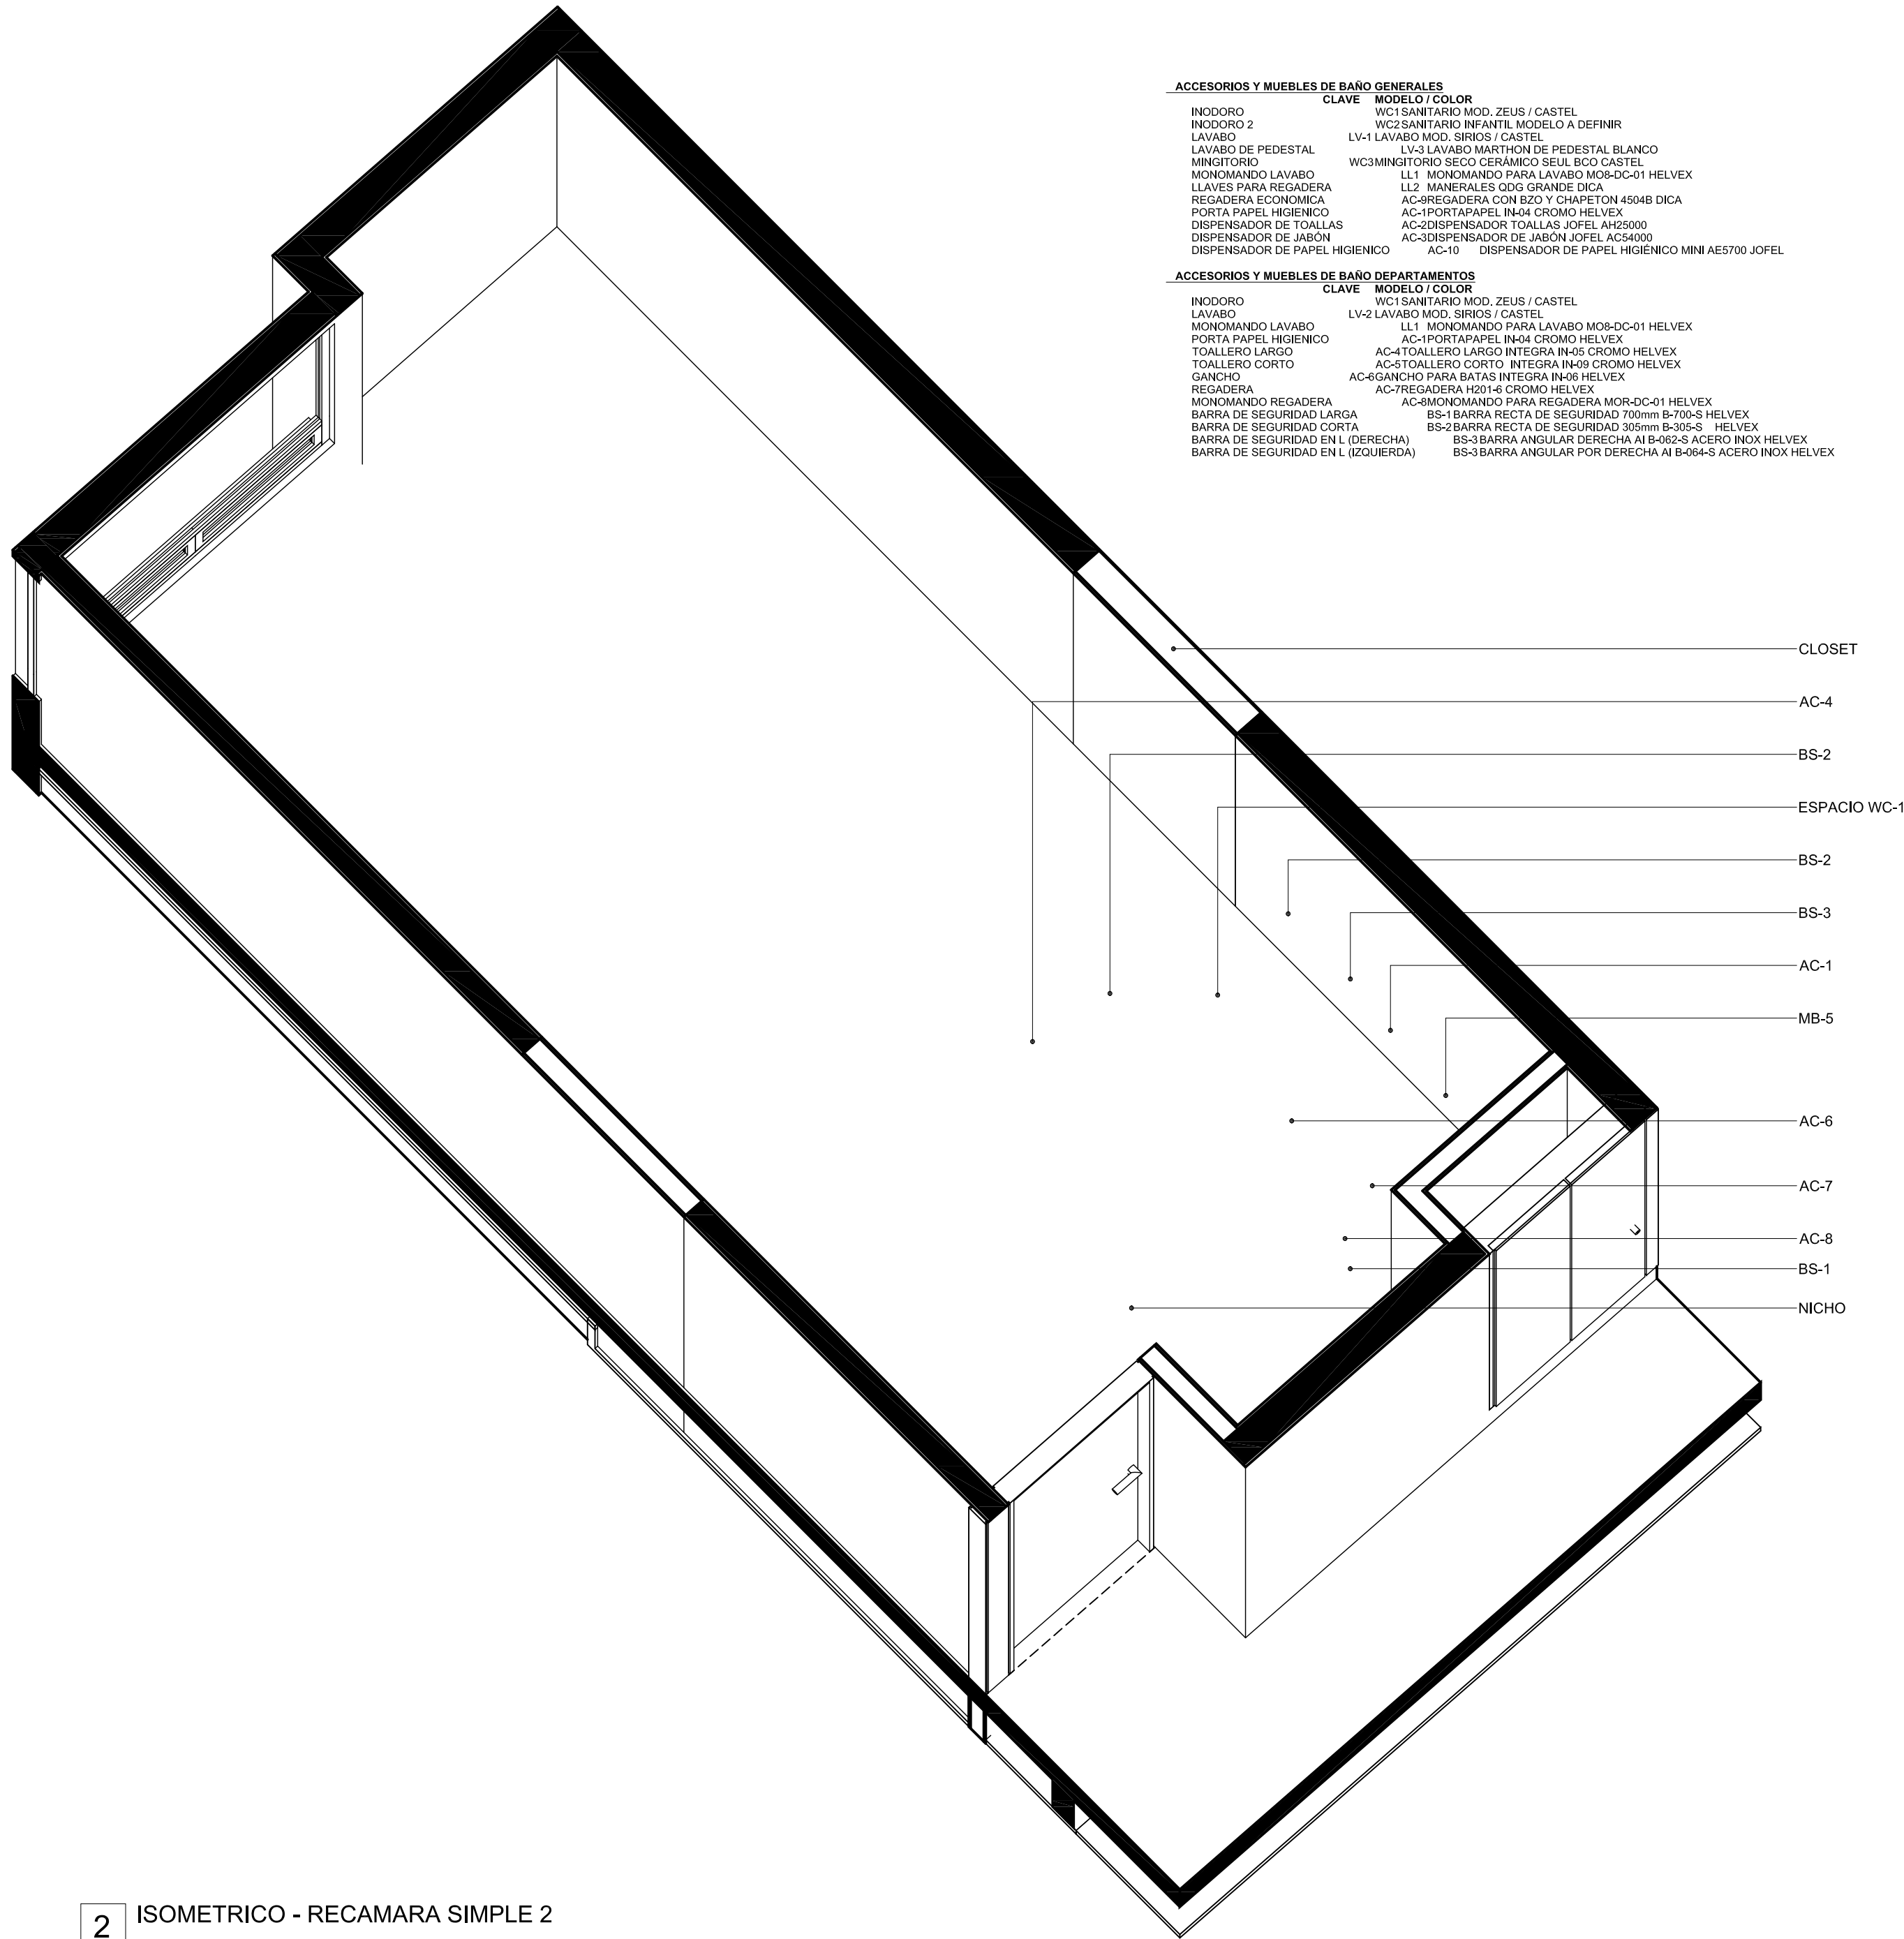

2 ISOMETRICO - RECAMARA SIMPLE 2

VILLA PLATA / KINDER SOARÉ

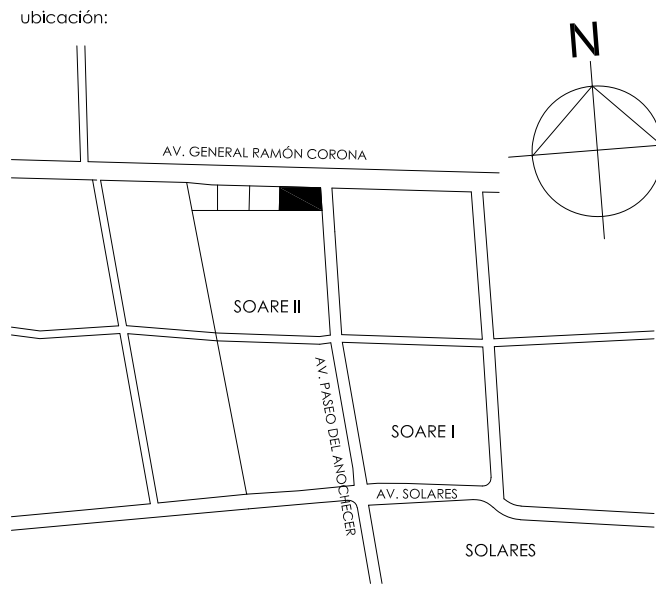

simbología:

notas:

REVISIONES		
Nº	FECHA	DESCRIPCIÓN
0	06/09/2018	PLANO SÓTANO
1	15/10/2018	AJUSTE EJES / AREAS ELEVADORES / MUROS DE CONCRETO
2	01/03/2019	PLANOS PARA CONSTRUCCIÓN INICIO OBRA
3	08/05/2019	AJUSTES 8 DE MAYO 2019
4	11/09/2019	AJUSTES PROYECTO EJECUTIVO
5	29/01/2020	AJUSTES PROYECTO ENE 2020
6	14/07/2020	PLANOS AS BUILT
7		
8		
9		
10		
11		

propietario:

ubicación: AV. RAMÓN CORONA esq. AV. PASEO DEL ANOCHECER / SOARE II
ZAPOPAN, JALISCO

plano y nº de registro:

contenido: A - ARQUITECTÓNICOS
ISOMETRICO DE RECAMARA SIMPLE

autor:

escalas:

fecha: 25 ENE. 2022

firmas:

proyecto: ARQ. CAROLINA COSSARO
ARQ. DIEGO STETSKAMP

CSARQUITECTOS

ccosaro@csarquitectos.com

dstet@csarquitectos.com

www.csarquitectos.com