


VILLA PLATA / KINDER SOARÉ

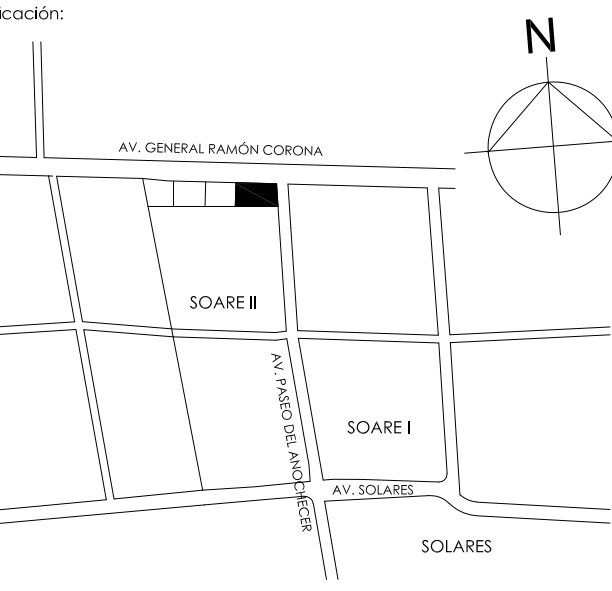

simbología:

REVISIONES		
Nº	FECHA	DESCRIPCIÓN
0	06/09/2018	PLANO SÓTANO
1	15/10/2018	AJUSTE EJES / ÁREAS ELEVADORES / MUROS DE CONCRETO
2	01/03/2019	PLANOS PARA CONSTRUCCIÓN INICIO OBRA
3	08/05/2019	AJUSTES 8 DE MAYO 2019
4	11/09/2019	AJUSTES PROYECTO EJECUTIVO
5	29/01/2020	AJUSTES PROYECTO ENE 2020
6	14/07/2020	PLANOS AS BUILT
7		
8		
9		
10		
11		

notas:

REVISIONES		
Nº	FECHA	DESCRIPCIÓN
0	06/09/2018	PLANO SÓTANO
1	15/10/2018	AJUSTE EJES / ÁREAS ELEVADORES / MUROS DE CONCRETO
2	01/03/2019	PLANOS PARA CONSTRUCCIÓN INICIO OBRA
3	08/05/2019	AJUSTES 8 DE MAYO 2019
4	11/09/2019	AJUSTES PROYECTO EJECUTIVO
5	29/01/2020	AJUSTES PROYECTO ENE 2020
6	14/07/2020	PLANOS AS BUILT
7		
8		
9		
10		
11		

propietario:

ubicación: AV. RAMÓN CORONA esq. AV. PASEO DEL ANOCHER / SOARE II ZAPOPAN, JALISCO

plano y nº de registro:

contenido: A - ARQUITECTÓNICOS VILLA PLATA PLANTA TERRAZA AZOTEA

autor:

escalas: 1 : 75 fecha: 25 ENE. 2022

proyecto: ARQ. CAROLINA COSSARO ARQ. DIEGO STETSKAMP

CSARQUITECTOS

ccosaro@csarquitectos.com
dstet@csarquitectos.com
www.csarquitectos.com