


# VILLA PLATA / KINDER SOARÉ

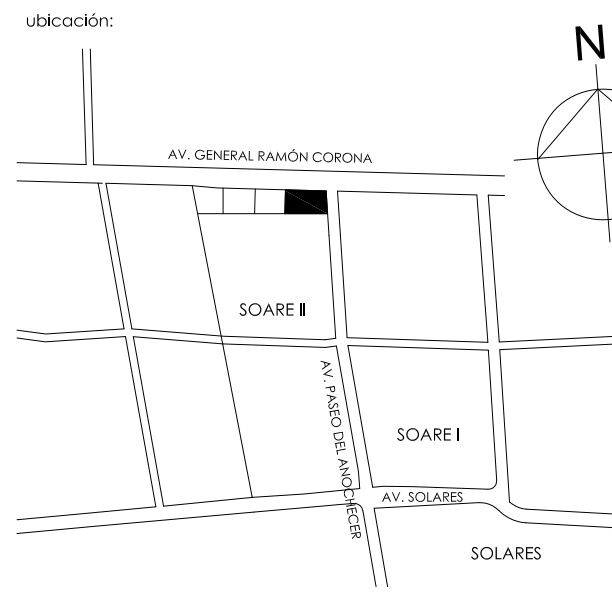

simbología:

ÁREA CONSTRUIDA SIN SÓTANO	
Nombre	Área
PLANTA BAJA	
KINDER - PLANTA BAJA	688.56 m²
VP - PLANTA BAJA	1076.68 m²
LOCALES PB	621.02 m²
VOLADO VP	53.41 m²
VOLADO KINDER	31.01 m²
PISO 1 KINDER	
LOCALES COMERCIALES PA	604.74 m²
KINDER - PISO 1	733.03 m²
VP - PISO 1	936.10 m²
PISO 2	
VP - PISO 2	711.54 m²
PISO 3	
VP - PISO 3	711.54 m²
PISO 4	
VP - PISO 4	711.54 m²
PISO 5	
VP - PISO 5	711.54 m²
AZOT. / TERRAZA	222.63 m²
VP AZOTEA	7813.34 m²

ÁREA CONSTRUIDA SÓTANO	
Nombre	Área
SÓTANO	3505.20 m²

ÁREA CONSTRUIDA TOTAL:  
ÁREA CONSTRUIDA LOCALES COMERCIALES: 1,225.76 m²  
ÁREA CONSTRUIDA KINDER: 1,452.61 m²  
ÁREA CONSTRUIDA VILLA PLATA: 5,134.97 m²  
CANTIDAD DE ESTACIONAMIENTOS: 112 CAJONES  
CANTIDAD DE HABITACIONES:  
66 HABITACIONES SIMPLES  
16 HABITACIONES DOBLES

notas:

REVISIONES		
Nº	FECHA	DESCRIPCIÓN
0	06/09/2018	PLANO SÓTANO
1	15/10/2018	AJUSTE EJEJ / AREAS ELEVADORES / MUROS DE CONCRETO
2	01/03/2019	PLANOS PARA CONSTRUCCIÓN INICIO OBRA
3	08/05/2019	AJUSTES 8 DE MAYO 2019
4	11/09/2019	AJUSTES PROYECTO EJECUTIVO
5	29/01/2020	AJUSTES PROYECTO ENE 2020
6	14/07/2020	PLANOS AS BUILT
7		
8		
9		
10		
11		

propietario:  
ubicación: AV. RAMÓN CORONA esq. AV. PASEO DEL ANOCHECER / SOARÉ II ZAPOPAN, JALISCO  
perfil y nº de registro:  
contenido: A - ARQUITECTÓNICO PLANTA DE CONJUNTO  
autor:  
autorizó:  
escalas: 1 : 125 fecha: 14 JULIO 2020  
lámina: VKS-A-10  
proyecto: ARQ. CAROLINA COSSARO ARQ. DIEGO STETSKAMP