



PLANTA DE CUBIERTA DE NIVEL 1


1:100

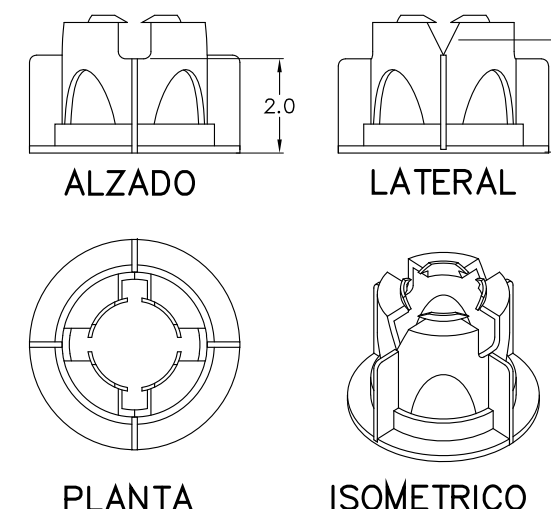


SILleta: MOD. SM-100  
PARA LOSAS DE 10cms. DE ESPESOR  
MALLA EN LECHO BAJO Y BASTON.  
ALZADO  
LATERAL  
PLANTA  
ISOMETRICO

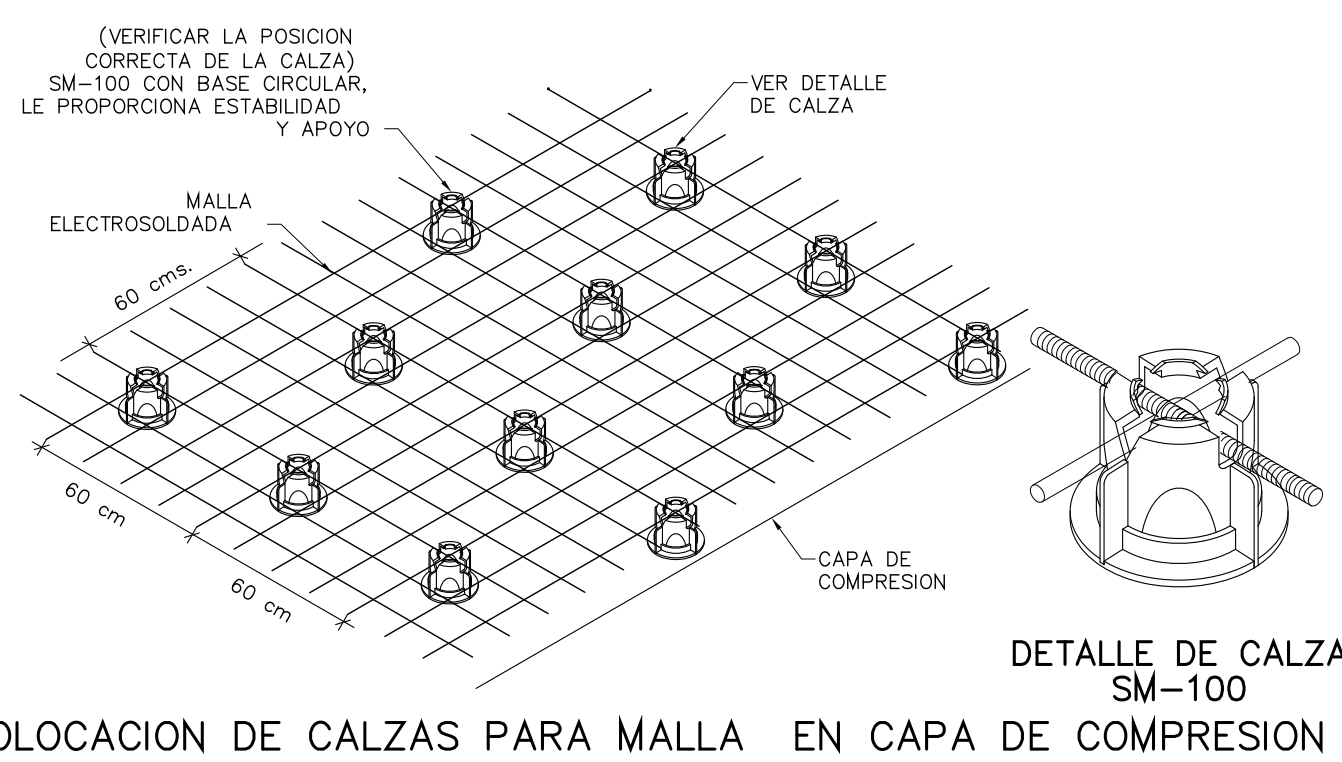


COLOCACION DE CALZAS PARA MALLA EN CAPA DE COMPRESION

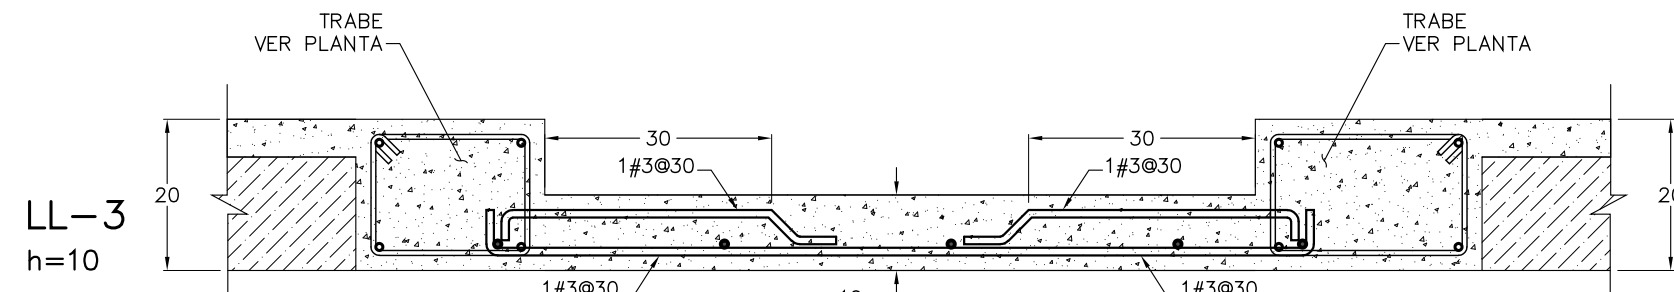

ARMADO DE LOSA LLENA LL-3

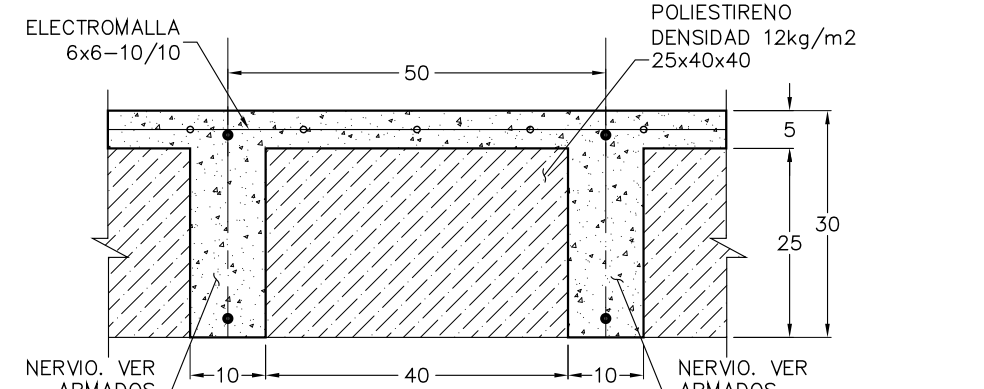


SECC. TRANSVERSAL

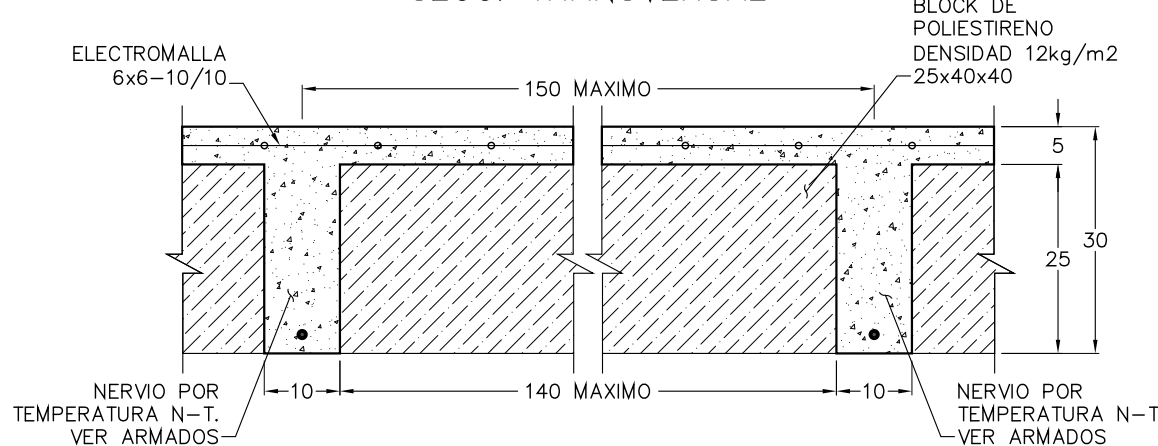


SECC. LONGITUDINAL

DETALLE DE LOSA NERVADA EN UN SENTIDO CON CASCARA h=30cms

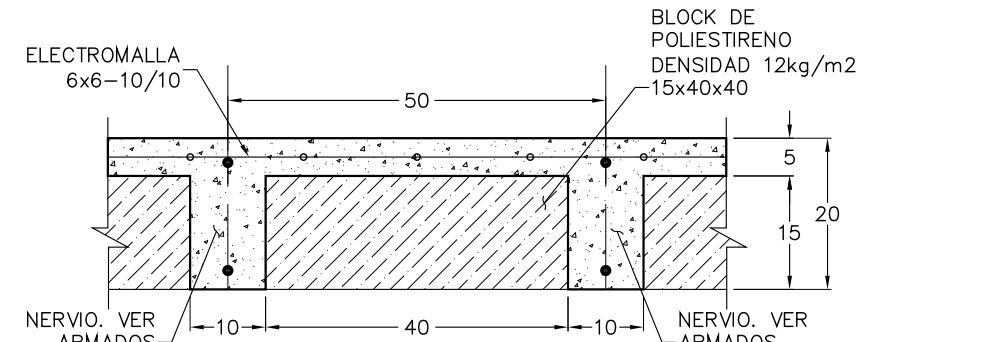


SECC. TRANSVERSAL

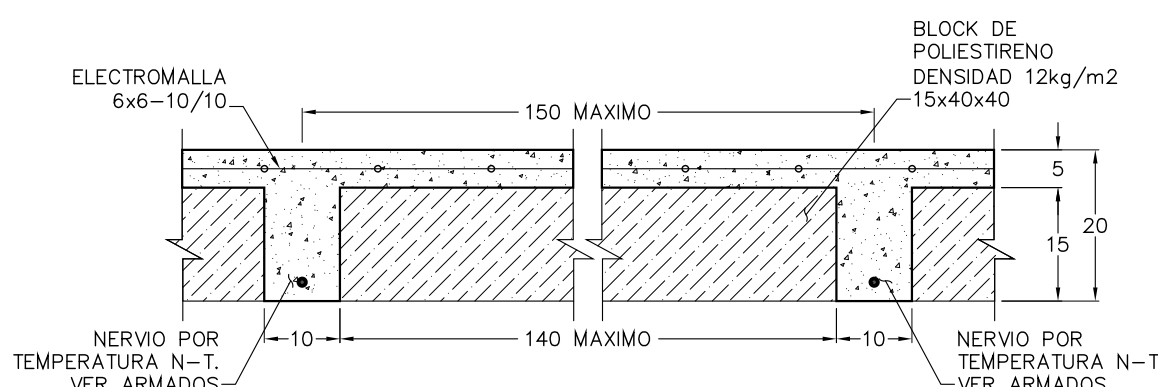

SECC. LONGITUDINAL

DETALLE DE LOSA NERVADA EN UN SENTIDO CON CASCARA h=20cms

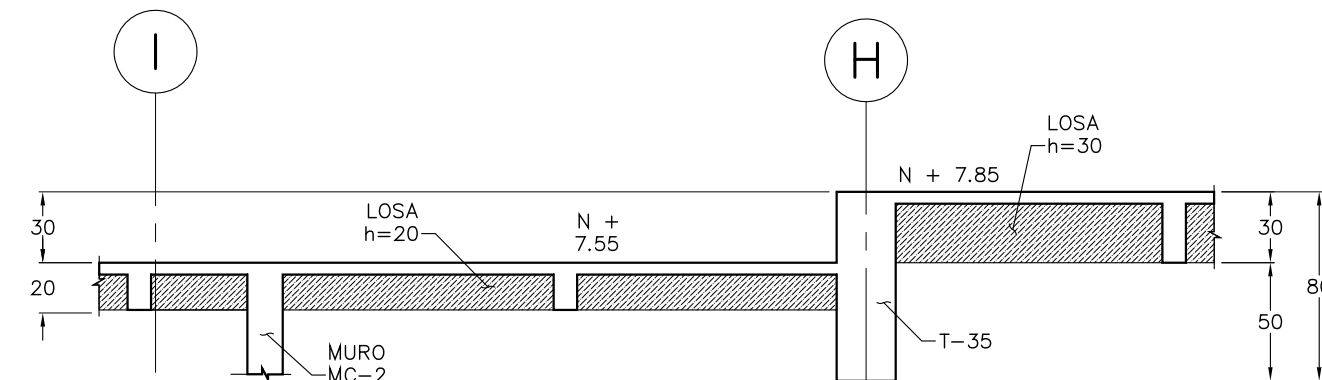

CAMBIO DE NIVEL EN LOSAS SECCION I-I'

## NOTAS GENERALES

- ACOTACIONES EN CENTIMETROS EXCEPTO DONDE SE INDIQUE OTRA UNIDAD.
- ELEVACIONES EN METROS.
- LAS COTAS RIGEN AL DIBUJO, CUALQUIER MEDIDA SACADA A ESCALA SERA BAJO RESPONSABILIDAD DEL CONSTRUCTOR.
- VERIFICAR COTAS Y LÍNEAS CON PLANOS ARQUITECTONICOS, EN CASO DE NO CONCORDAR AVISAR AL DEPARTAMENTO DE CALCULO.

## NOTAS DE PROYECTO

- RESISTENCIA DEL CONCRETO ( $f_c$ ):  
COLUMNAS 250kg/cm<sup>2</sup>  
MUROS DE CONCRETO 250kg/cm<sup>2</sup>  
TRABES 250kg/cm<sup>2</sup>  
NERVIOS 200kg/cm<sup>2</sup>  
LOSAS 200kg/cm<sup>2</sup>
- ACERO DE REFUERZO:  
VARILLA GRADO 42  $F_y=42000$ kg/cm<sup>2</sup>
- LAS LOSAS DEBERAN PERMANECER APUNTALADAS A LO LARGO CON UNA MADRINA HASTA QUE EL CONCRETO ALCANCE EL 85% DE SU RESISTENCIA DE PROYECTO. MIENTRAS LA LOSA SUPERIOR NO SEA DESAPUNTALADA, LA MADRINA DEBE ESTAR APUNTALADA EN EL NIVEL INFERIOR PARA TRANSMITIR LOS ESFUERZOS DIRECTOS AL TERRENO.
- EL COLADO DE TODOS LOS ELEMENTOS DE CONCRETO DEBERA REALIZARSE DE MANERA INTEGRAL, EN FORMA MONOLITICA QUE GARANTICE LA ADECUADA TRANSMISION DE ESFUERZO ENTRE ELEMENTOS.
- DURANTE TODO EL PROCESO CONSTRUCTIVO DEBERA DE EXISTIR UNA ADECUADA SUPERVISION DE OBRA QUE GARANTICE EL CUMPLIMIENTO DE TODAS Y CADA UNA DE LAS ESPECIFICACIONES PLASMADAS EN ESTOS PLANOS ESTRUCTURALES

## NOTAS DE ACERO ESTRUCTURAL

- ACERO ESTRUCTURAL GRADO A-36  $F_y=2530$  kg/cm<sup>2</sup>.
- TODA LA SOLDADURA SERA E-7018 AWS.
- VER PERFILES ESTRUCTURALES EN MANUAL IMCA TOMO I.
- TODA LA PINTURA MALTRATADA DURANTE EL MONTAJE DEBERA SER RESTITUIDA DE INMEDIATO CON PRIMER NO METALICO.
- CEPILLAR SOLDADURA ANTES DE APLICAR PRIMER.
- SE DEBERAN REALIZAR PRUEBAS DE RADIOGRAFIA AISLADA A LOS ELEMENTOS ESTRUCTURALES DE ACERO CON PERSONAL CERTIFICADO.

## ESPECIFICACIONES

TODOS DOBLES DEBERAN HACERSE EN FRIO. NO SE TRASLAPARA MAS DEL 50% DE LAS VARILLAS DENTRO DE UNA ZONA IGUAL A UNA LONGITUD DE TRASLAPE.

LONGITUD DE TRASLAPE PARA VARILLAS INDIVIDUALES		LAS LONGITUDES DE TRASLAPE DEBERAN MULTIPLICARSE POR 1.2 EN PAQUETES DE TRABES, VARILLAS, DE CUATRO VARILLAS INDIVIDUALES DENTRO DE UN PAQUETE, NO DEBERA CONCORDAR EN EL MISMO LUGAR EN MAS DE UN 90%.	
No	EN COLUMNAS Y LECHOS INTERIORES DE TRABES	EN LECHOS SUPERIORES DE TRABES	EN PAQUETES DE TRABES, VARILLAS, DE CUATRO VARILLAS INDIVIDUALES DENTRO DE UN PAQUETE, NO DEBERA CONCORDAR EN EL MISMO LUGAR EN MAS DE UN 90%.
2, 3	40cm.	50cm.	50cm.
4	40cm.	50cm.	50cm.
5	50cm.	60cm.	60cm.
6	60cm.	70cm.	70cm.

GRADO DEL ACERO	DIAMETRO DE VARILLA	DIAM. MIN. DE DOBLEZ	DIAM. MIN. DE DOBLEZ
Todos los grados de varillas	3 al 8	3 al 8	3 al 8
	9, 10 y 11	6 diam.	6 diam.
	14 al 18	8 diam.	8 diam.
