


1 SECCION LATERA PLUVIAL  
1 : 125

VILLA PLATA / KINDER  
SOARÉ

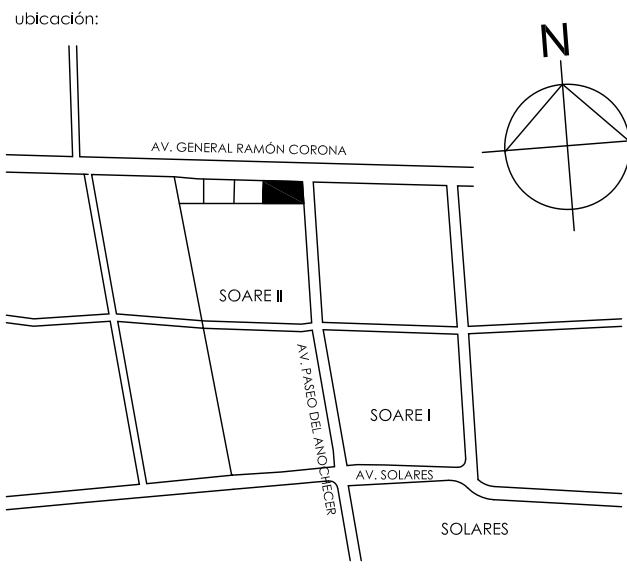

simbología:

AZOTEA  
22.80

AZOTEA TERRAZA  
19.75

Nivel 5  
16.70

Nivel 4  
13.65

Nivel 3  
10.60

Nivel 2  
7.55

Nivel 1  
4.50

PB  
0.00

Nivel S1  
-3.30

notas:

propietario:

ubicación: AV. RAMÓN CORONA esq. AV. PASEO  
DEL ANOCHECER / SOARE II  
ZAPOPAN, JALISCO

perfil y nº de  
registro:

contenido:

INSTALACION PLUVIAL SECCION

dibujó:

revisó:

autorizó:

escala: 1 : 125

fecha:

límite: IP-09

proyecto:

ARQ. CAROLINA COSSARO  
ARQ. DIEGO STEISKAMP

CSARQUITECTOS

cosaro@csarquitectos.com  
diego@csarquitectos.com  
www.csarquitectos.com

