


1 05 - NIVEL 5
1 : 75

VILLA PLATA / KINDER
SOARÉ

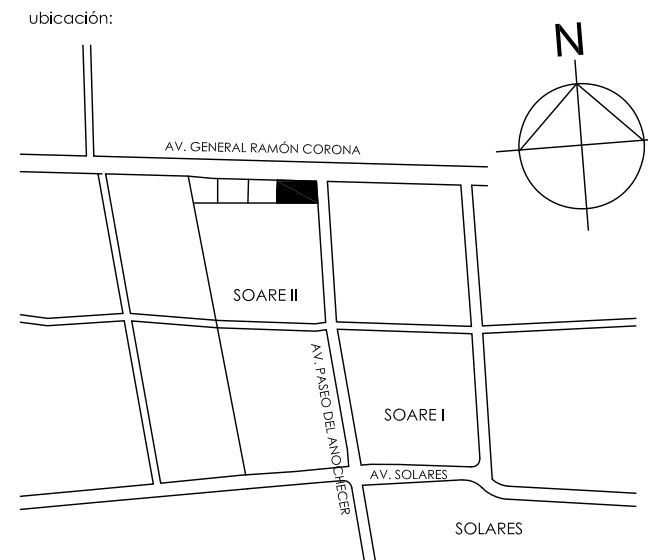

simbología:	
	TUBERIA DE CPVC RD-13.5 MCA.FLOWGUARD GOLD PARA LINEA DE AGUA FRIA
	TUBERIA DE CPVC RD-13.5 MCA.FLOWGUARD GOLD PARA LINEA DE AGUA CALIENTE
	TUBERIA DE COBRE TIPO "M" PARA ALIMENTACION A CALDERAS
	TUBERIA DE CPVC RD-13.5 MCA.FLOWGUARD GOLD PARA LINEA DE RETORNO DE AGUA CALIENTE
	TUBERIA DE PVC HIDRAULICO MCA.CRESCIO C-40 PARA TOMA MUNICIPAL
	VALVULA FIG.555
	TUERCA UNION MATERIAL INDICADO
	VALVULA EN VERTICAL FIG.555
	SUBE TUBERIA MATERIAL INDICADO
	CODO 90° HACIA ABAJO DIAMETROS Y MATERIAL INDICADOS
	TEE HACIA ARRIBA DIAMETROS Y MATERIAL INDICADOS
	TEE DIAMETROS Y MATERIAL INDICADOS
	CODO 90° DIAMETROS Y MATERIAL INDICADOS

notas:

propietario:
ubicación: AV. RAMÓN CORONA esq. AV. PASEO DEL ANOCHECER / SOARE II ZAPOPAN, JALISCO
perfil y n° de registro:
contenido:
INSTALACION HIDRAULICA NIVEL 5

dibujó: revisó: autorizó:
escala: 1 : 75 fecha:
lámina: IH-05
proyecto: ARQ. CAROLINA COSSARO
ARQ. DIEGO STETSKAMP

CSARQUITECTOS
cossaro@csarquitectos.com
diego@csarquitectos.com
www.csarquitectos.com

Instalaciones Planificadas S.A. de C.V.
Calle San Jorge No. 362, Col. Las Juntas C.P. 45950, Toluca, México
Tel. 01 (31) 36.70.60.42 Fax. 01 (31) 36.70.67.84 email: lmp@instalplan.com

PROPIETARIO: VILLA PLATA	
UBICACIÓN: ZAPOPAN, JALISCO	
CONTENIDO: INSTALACION HIDRAULICA NIVEL 5	CLAVE: IH-05
REVISÓ: ING.J.C.S.A.	PROYECTO: ING.J.M.G.G.
FECHA: 16-MAYO-2019	ESCALA: 1 : 75
	REV: 06