


VILLA PLATA / KINDER SOARÉ

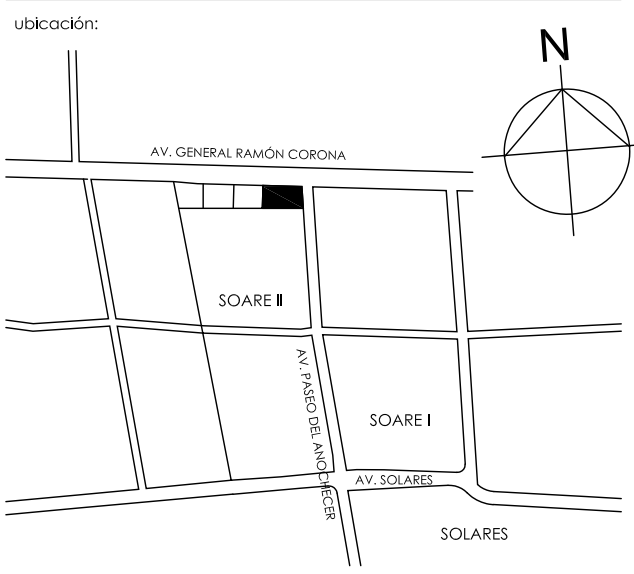

simbología
TUBERIA DE COBRE TIPO "L", PARA LINEA DE GAS LP, POR PISO O POR MURO
TUBERIA DE COBRE TIPO "L", PARA LINEA DE GAS LP, SOBRE AZOTEA
TUBERIA DE COBRE TIPO "L", PARA LINEA DE LLENADO, SOBRE AZOTEA
VALVULA FIG.550 MCA. URREA
TUERCA UNION MATERIAL INDICADO
VALVULA EN VERTICAL FIG.550 MCA. URREA
SUBE TUBERIA MATERIAL INDICADO
CODO 90° HACIA ABAJO DIAMETROS Y MATERIAL INDICADOS
TEE HACIA ARRIBA DIAMETROS Y MATERIAL INDICADOS
TEE DIAMETROS Y MATERIAL INDICADOS
CODO 90° DIAMETROS Y MATERIAL INDICADOS

nota:

propietario:
ubicación: AV. RAMÓN CORONA esq. AV. PASEO DEL ANOCHECER / SOARE II ZAPOPAN, JALISCO

perfil y nº de registro:
contenido:
INSTALACION GAS LP PISO TIPO

dibujó: revisó: autorizó:
escala: 1 : 100 fecha:

lápmina: IG-03

proyecto: ARQ. CAROLINA COSSARO
ARQ. DIEGO STEISKAMP

CSARQUITECTOS
cossaro@csarquitectos.com
diego@csarquitectos.com
www.csarquitectos.com

1 04 - N PT
1 : 100


PROPIETARIO:
VILLA PLATA

UBICACIÓN:
ZAPOPAN, JALISCO

CONTENIDO:
INSTALACION GAS LP PISO TIPO

REVISÓ:
ING. J.C.S.A.

FECHA:
17-MAYO-2019

CLAVE:
IG-03

PROYECTO:
ING. J.M.G.G.

ESCALA:
1 : 100

REV:
03