


1 04 - N PT PCI
1 : 75

VILLA PLATA / KINDER SOARÉ

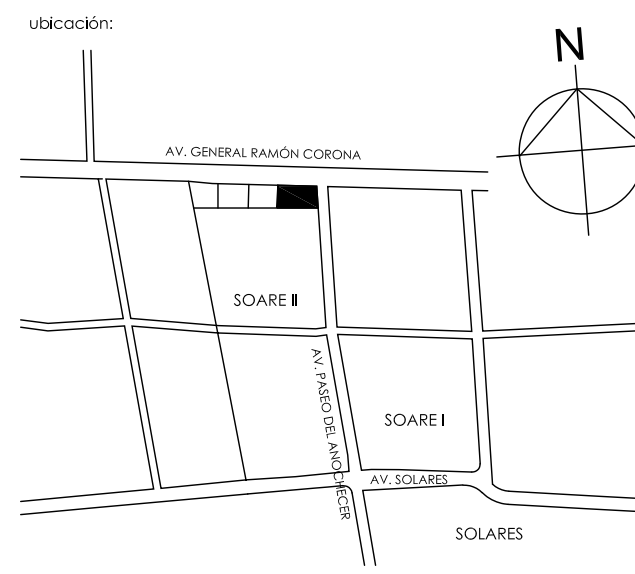

simbología:

SIMBOLOGÍA	
	TUBERIA DE FIERRO NEGRO CED 40 PARA ARMADO DE EQUIPO CONTRA INCENDIO
	TUBERIA DE FIERRO NEGRO CED 40 PARA CONEXION TANGUE DIESEL
	ACERO AL CARBON RANURADO - CED 10 PARA LINEA DE ALIMENTACION PCI
	FIERRO NEGRO - CED 30 PARA LINEA DE ESCAPE DE MOTOR DIESEL
	VALVULA HORIZONTAL
	TUERCA UNION
	VALVULA VERTICAL
	TUERCA UNION
	TUBERIA QUE SUBE
	TEE HACIA ABAJO
	TEE
	CODO 90°

NOTA:
1.- TODOS LOS DIAMETROS ESTAN EN MILIMETROS

notas:

propietario:

ubicación: AV. RAMÓN CORONA esq. AV. PASEO DEL ANOCHECER / SOARÉ II
ZAPOPAN, JALISCO

perfil y nº de registro:

contenido:
INSTALACION PROTECCION CONTRA INCENDIO NIVEL TIPO 2 AL 4

dibujo:

revisó:

autorizó:

escala: 1 : 75

fecha:

límina: PCI-04

proyecto:

ARQ. CAROLINA COSSARO
ARQ. DIEGO STEISKAMP

CSARQUITECTOS

cosaro@csarquitectos.com
diego@csarquitectos.com
www.csarquitectos.com

Instalaciones
Planificadas
S.A. de C.V.

Calle San Jorge No. 362, Col. Las Juntas
C.P. 45000, Toluca, México
Tel. 01 (31) 36,70,67,67 Fax. 01 (31) 36,70,67,64
email: info@instalaciones.com

PROPIETARIO:	VILLA PLATA		
UBICACIÓN:	ZAPOPAN, JALISCO		
CONTENIDO:	INSTALACION PROTECCION CONTRA INCENDIO NIVEL TIPO 2 AL 4	CLAVE:	PCI-04
REVISÓ:	ING. J.C.S.A.	REVISÓ:	ING. A.A.V.S.
PROYECTO:	ING. J.M.G.G.		
FECHA:	11-MAR-2019	ESCALA:	1 : 75
REV:	02		