


1 03 - PISO 1 PCI
1 : 125

VILLA PLATA / KINDER SOARÉ

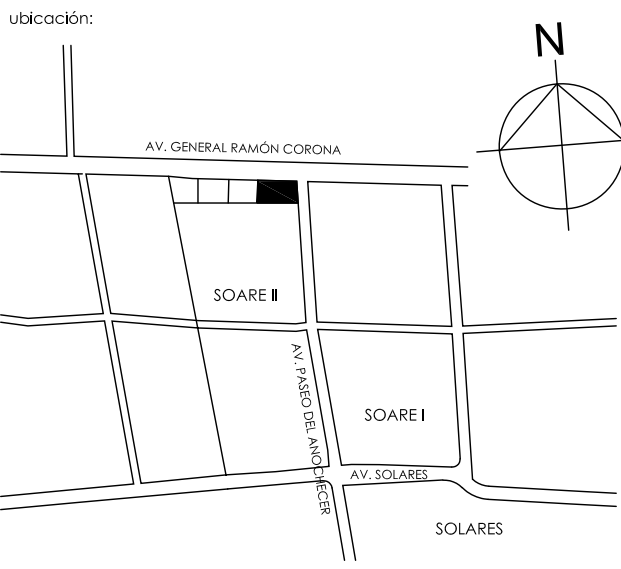

simbología:

SIMBOLOGÍA	
	TUBERÍA DE FIERRO NEGRO CED 40 PARA ARMADO DE EQUIPO CONTRA INCENDIO
	TUBERÍA DE FIERRO NEGRO CED 40 PARA CONEXIÓN TANGUE DIESEL
	ACERO AL CARBÓN RANURADO - CED 10 PARA LINEA DE ALIMENTACIÓN PCI
	FIERRO NEGRO - CED 30 PARA LINEA DE ESCAPE DE MOTOR DIESEL
	VALVULA HORIZONTAL
	TUERCA UNION
	VALVULA VERTICAL
	TUBERÍA QUE SUBE
	TEE HACIA ABAJO
	TEE
	CODO 90°

NOTA:
1.- TODOS LOS DIAMETROS ESTÁN EN MILÍMETROS

notas:

propietario:

ubicación: AV. RAMÓN CORONA esq. AV. PASEO DEL ANOCHECER / SOARÉ II
ZAPOPAN, JALISCO

período y nº de registro:

contenido:
INSTALACION PROTECCION CONTRA INCENDIO PISO 1

dibujó: revisó: autorizó:

escala: 1 : 125

fecha:

laminas: PCI-03

proyecto: ARQ. CAROLINA COSSARO
ARQ. DIEGO STETSKAMP

CSARQUITECTOS
cossaro@csarquitectos.com
diego@csarquitectos.com
www.csarquitectos.com

Instalaciones Planificadas S.A. de C.V.
Calle San Jorge No. 362, Col. Las Juntas C.P. 46050 Toluca, México
Tel. 01 (31) 36,70,60,62 Fax. 01 (31) 36,70,67,64 email: lami@instalaciones.com

PROPIETARIO:	VILLA PLATA		
UBICACIÓN:	ZAPOPAN, JALISCO		
CONTENIDO:	INSTALACION PROTECCION CONTRA INCENDIO PISO 1	CLAVE:	PCI-03
REVISÓ:	ING. J.C.S.A.	DISEÑÓ:	ING. A.A.V.S.
PROYECTÓ:	ING. J.M.G.G.	FECHA:	11-MAR-2019
ESCALA:	1 : 125	REV:	02