



VILLA PLATA / KINDER  
SOARÉ

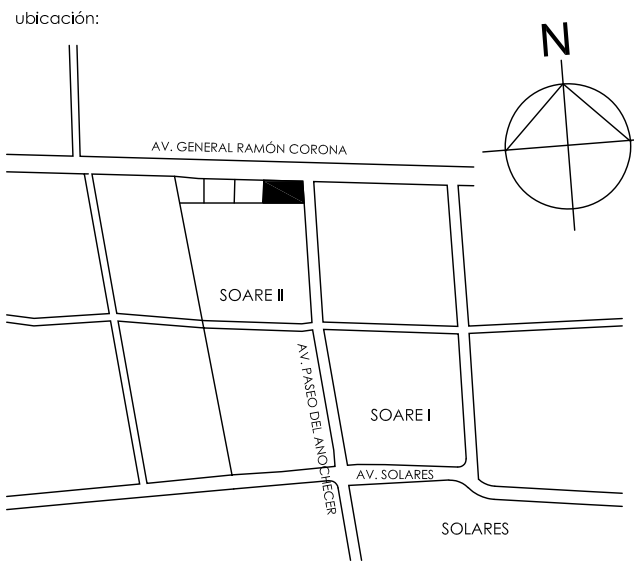


simbología:

- SIMBOLOGÍA:
- TUBERÍA DE FIERRO NEGRO CED 40 PARA ARMADO DE EQUIPO CONTRA INCENDIO
  - TUBERÍA DE FIERRO NEGRO CED 40 PARA CONECTOR TANQUE DIESEL
  - ACERO AL CARBÓN RANURADO - CED 10 PARA LINEA DE ALIMENTACIÓN PCI
  - FIERRO NEGRO - CED 30 PARA LINEA DE ESCAPE DE MOTOR DIESEL
  - VALVULA HORIZONTAL
  - TUERCA UNION
  - VALVULA VERTICAL
  - TUBERIA QUE SUBE
  - TEE HACIA ABAJO
  - TEE
  - CODO 90°

NOTA:  
1.- TODOS LOS DIAMETROS ESTAN EN MILIMETROS

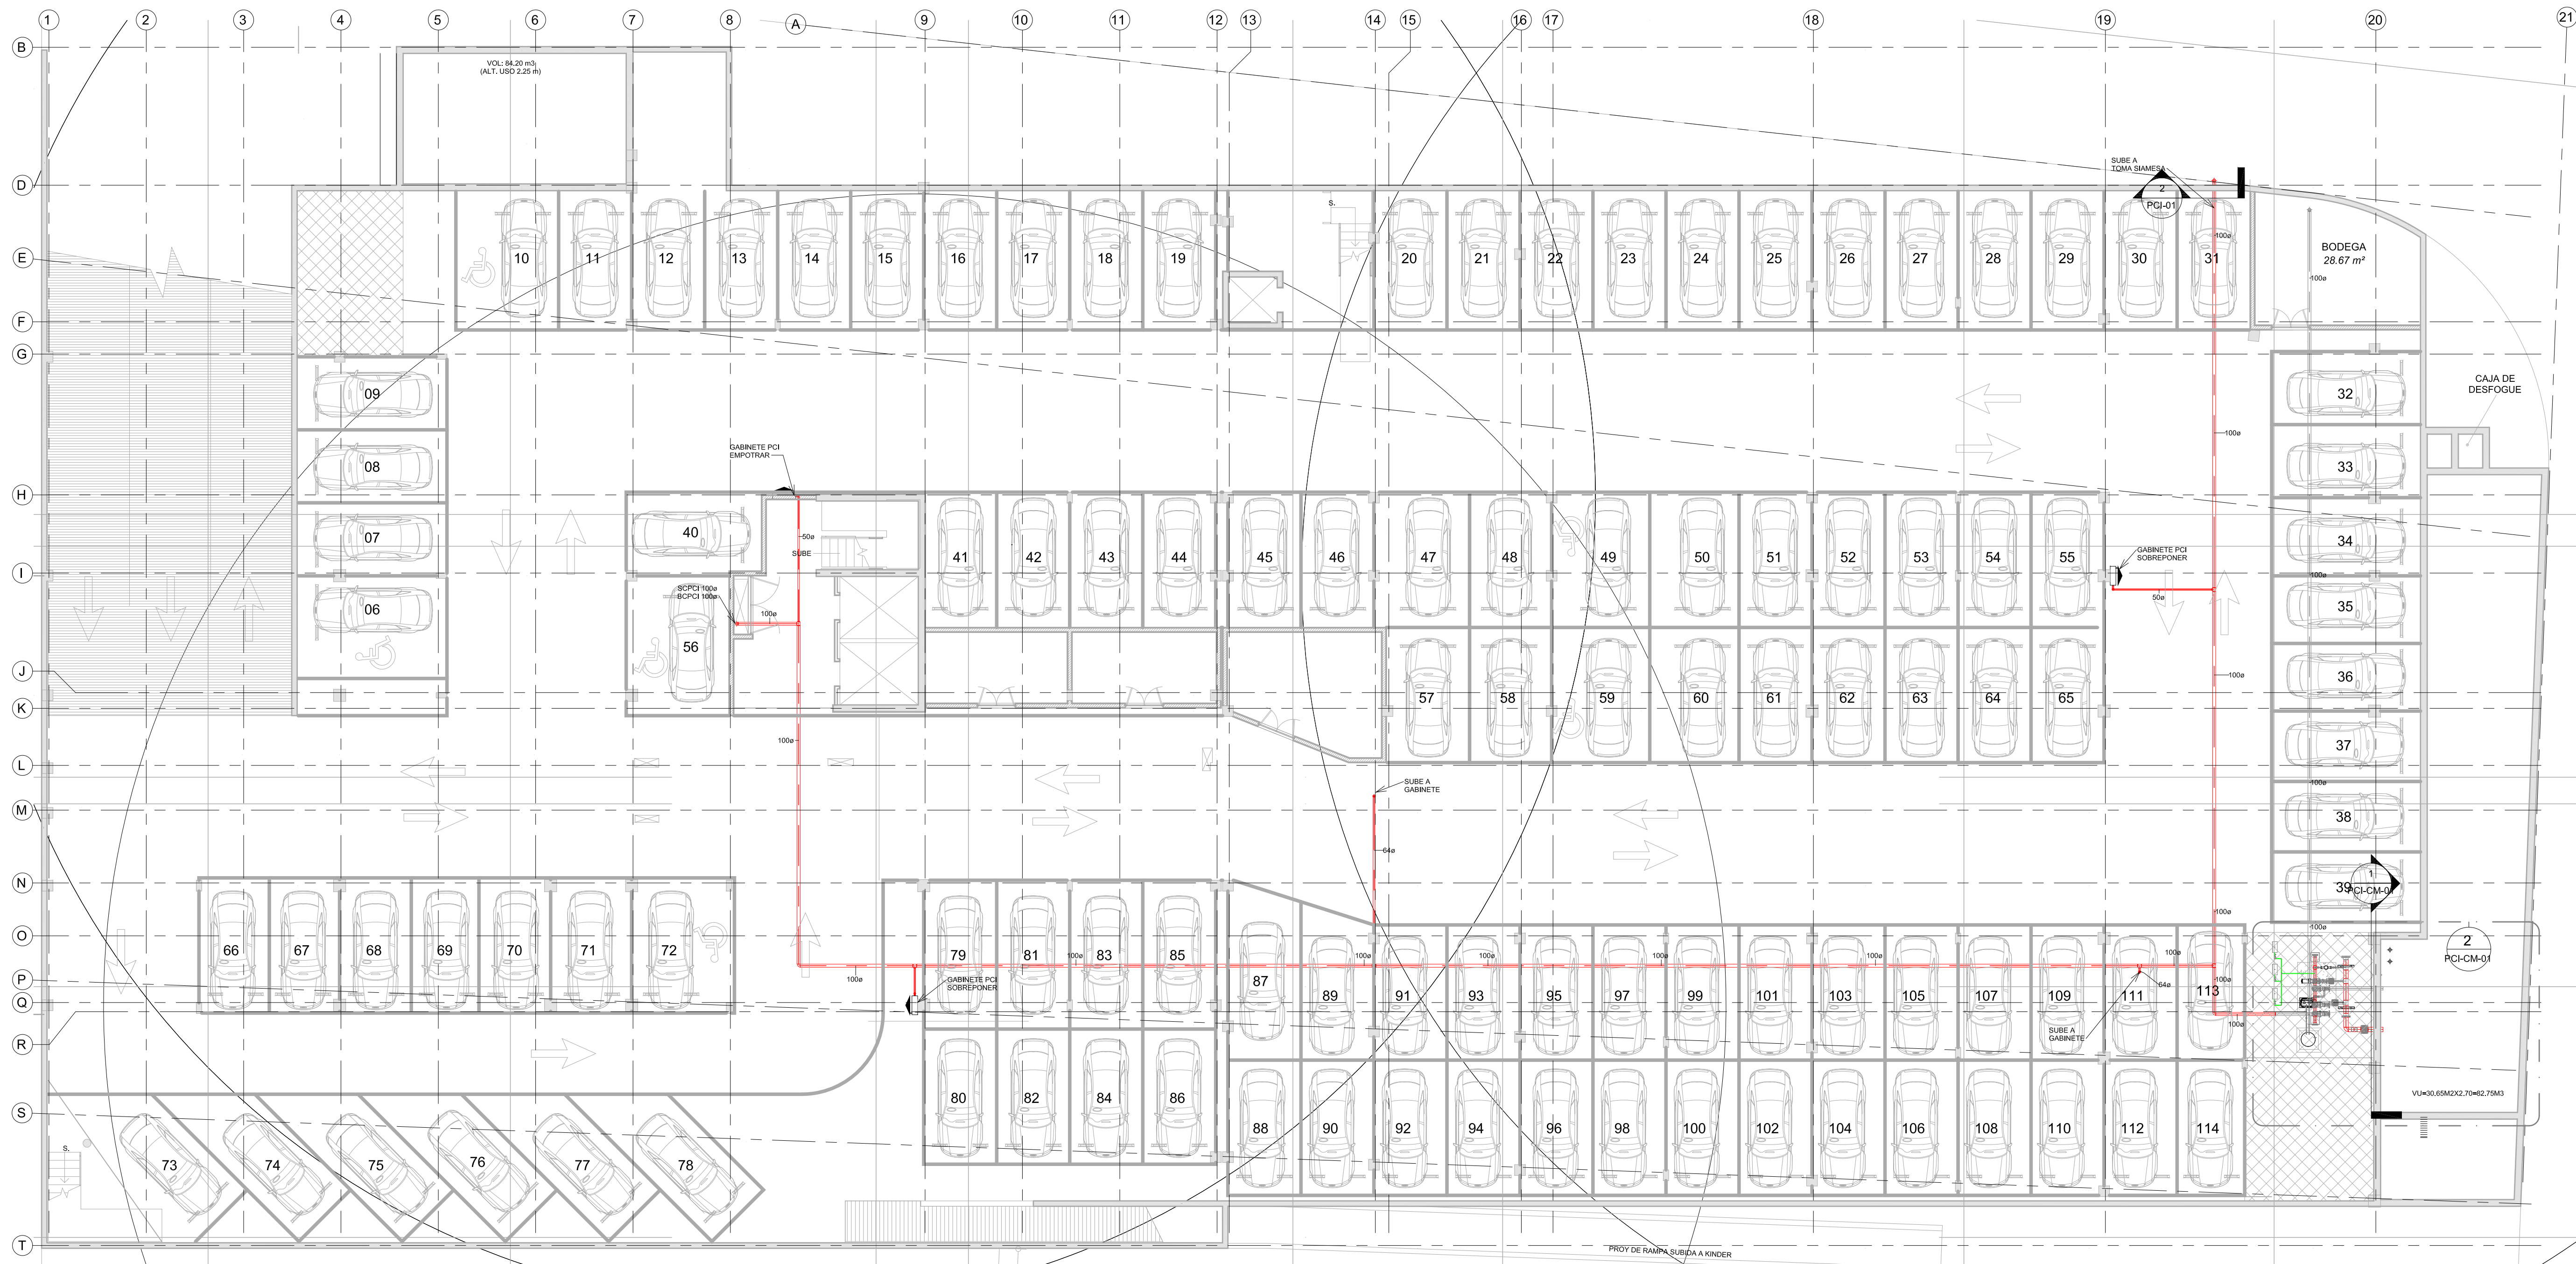

1 01 - N S1 PCI  
1 : 125

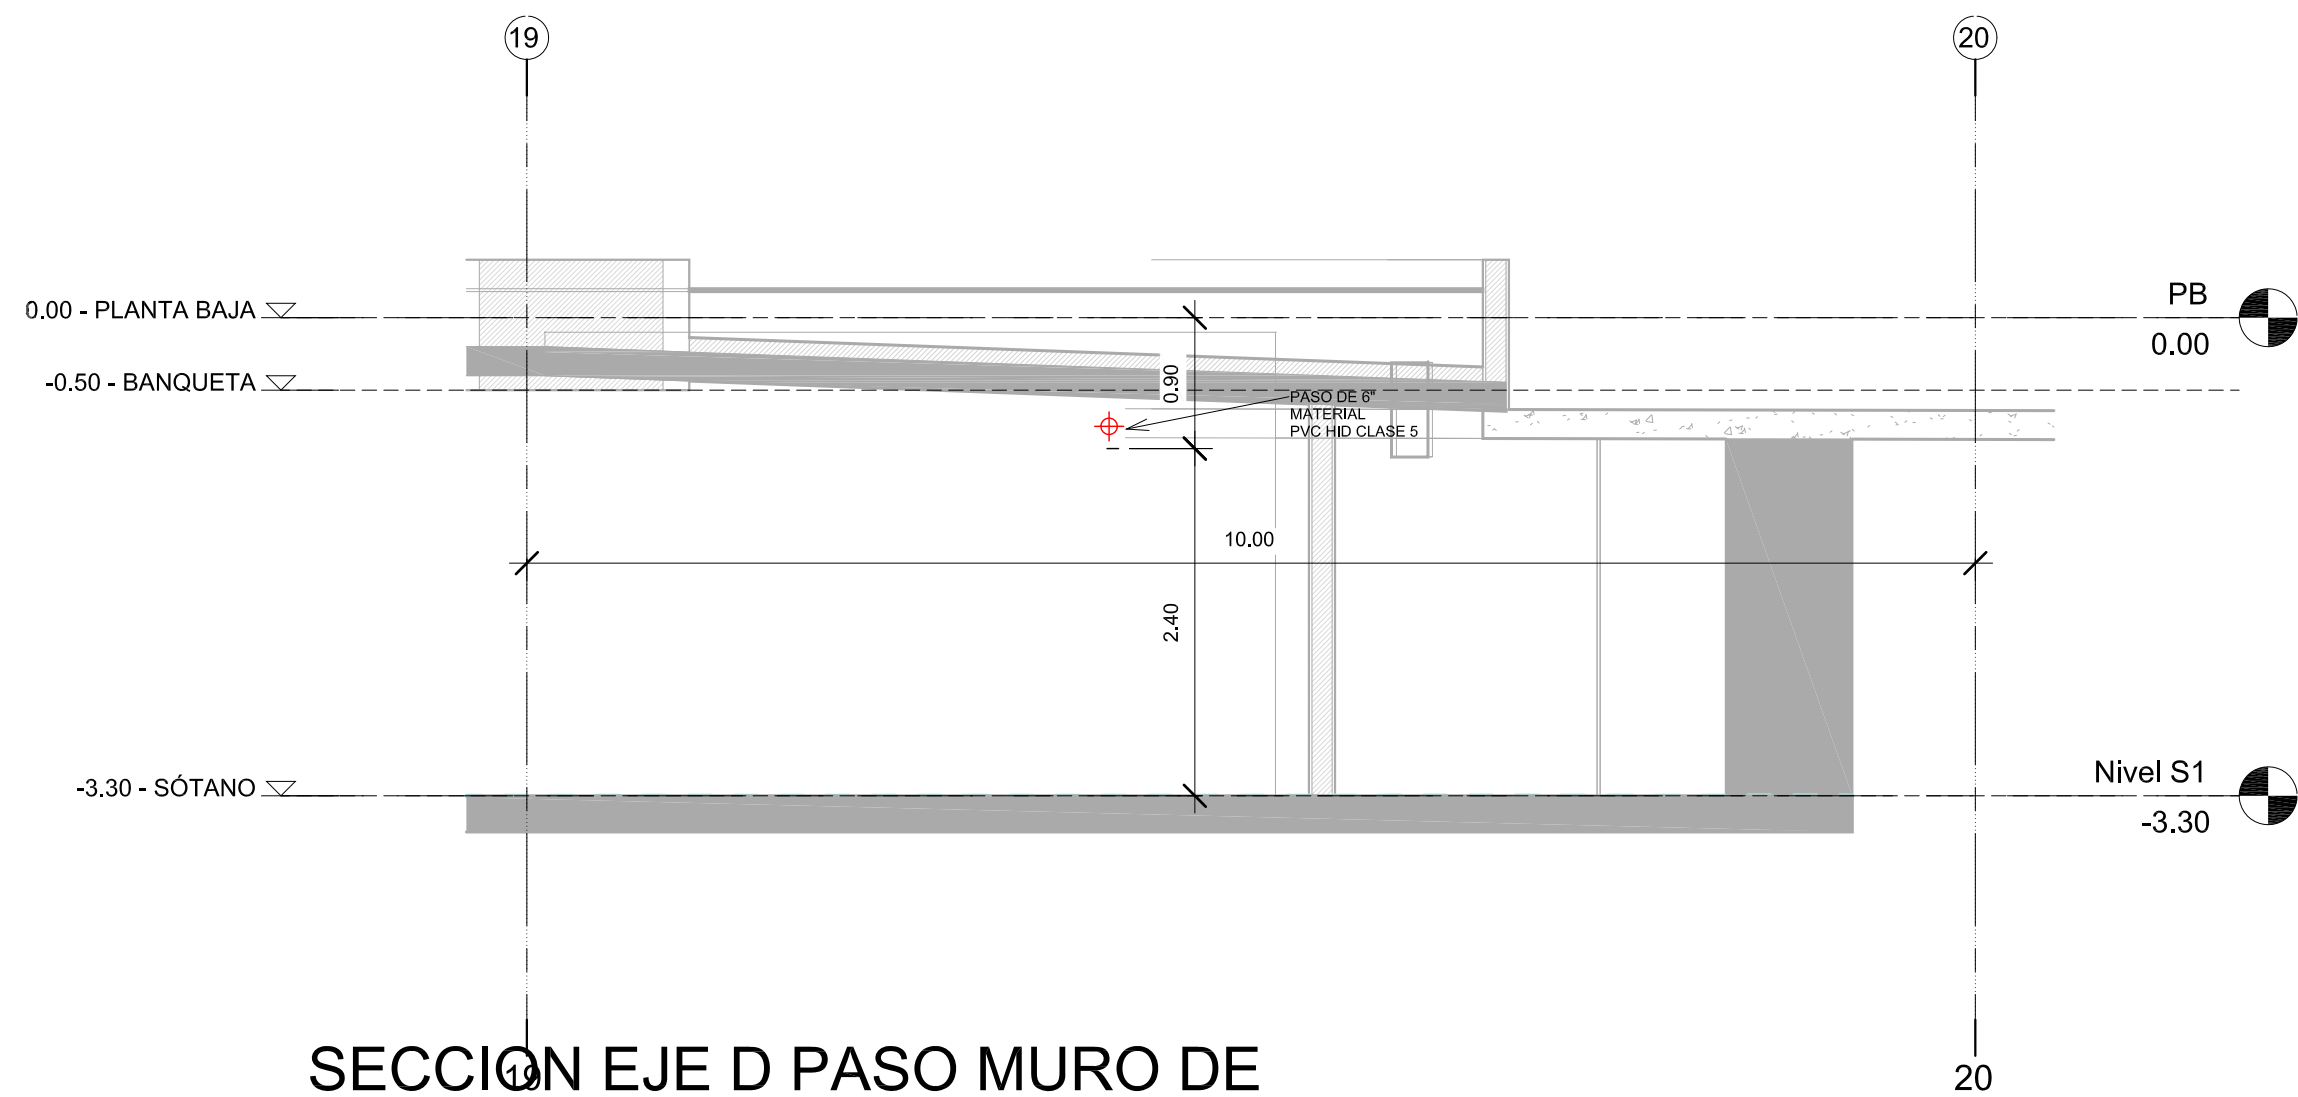

2 SECCION EJE D PASO MURO DE  
CONTENCIÓN  
1 : 50


notas:

propietario:

ubicación: AV. RAMÓN CORONA esq. AV. PASEO  
DEL ANOCHECER / SOARÉ II  
ZAPOPAN, JALISCO

perfil y nº de  
registro:

contenido:

INSTALACION PROTECCION CONTRA INCENDIO  
SOTANO

dibujó:

revisó:

autorizó:

escala: As indicated

fecha:

nombre: PCI-01

proyecto:

ARQ. CAROLINA COSSARO  
ARQ. DIEGO STEISKAMP

**CSARQUITECTOS**

cosso@csarquitectos.com  
diego@csarquitectos.com  
www.csarquitectos.com