




VILLA PLATA / KINDER
SOARÉ

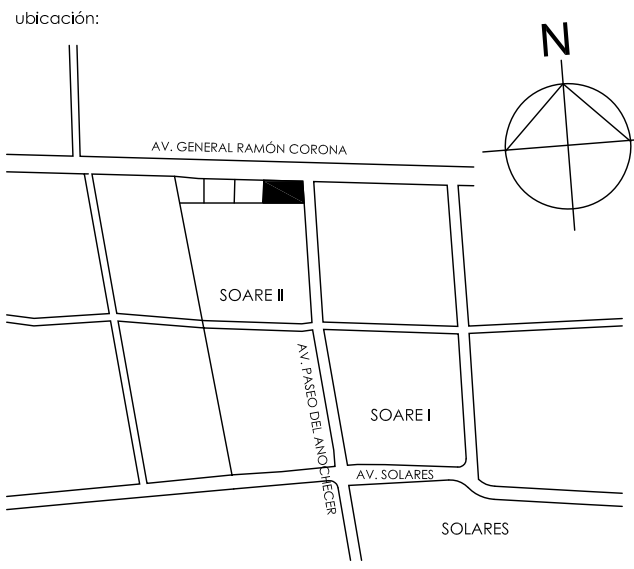


simbología:

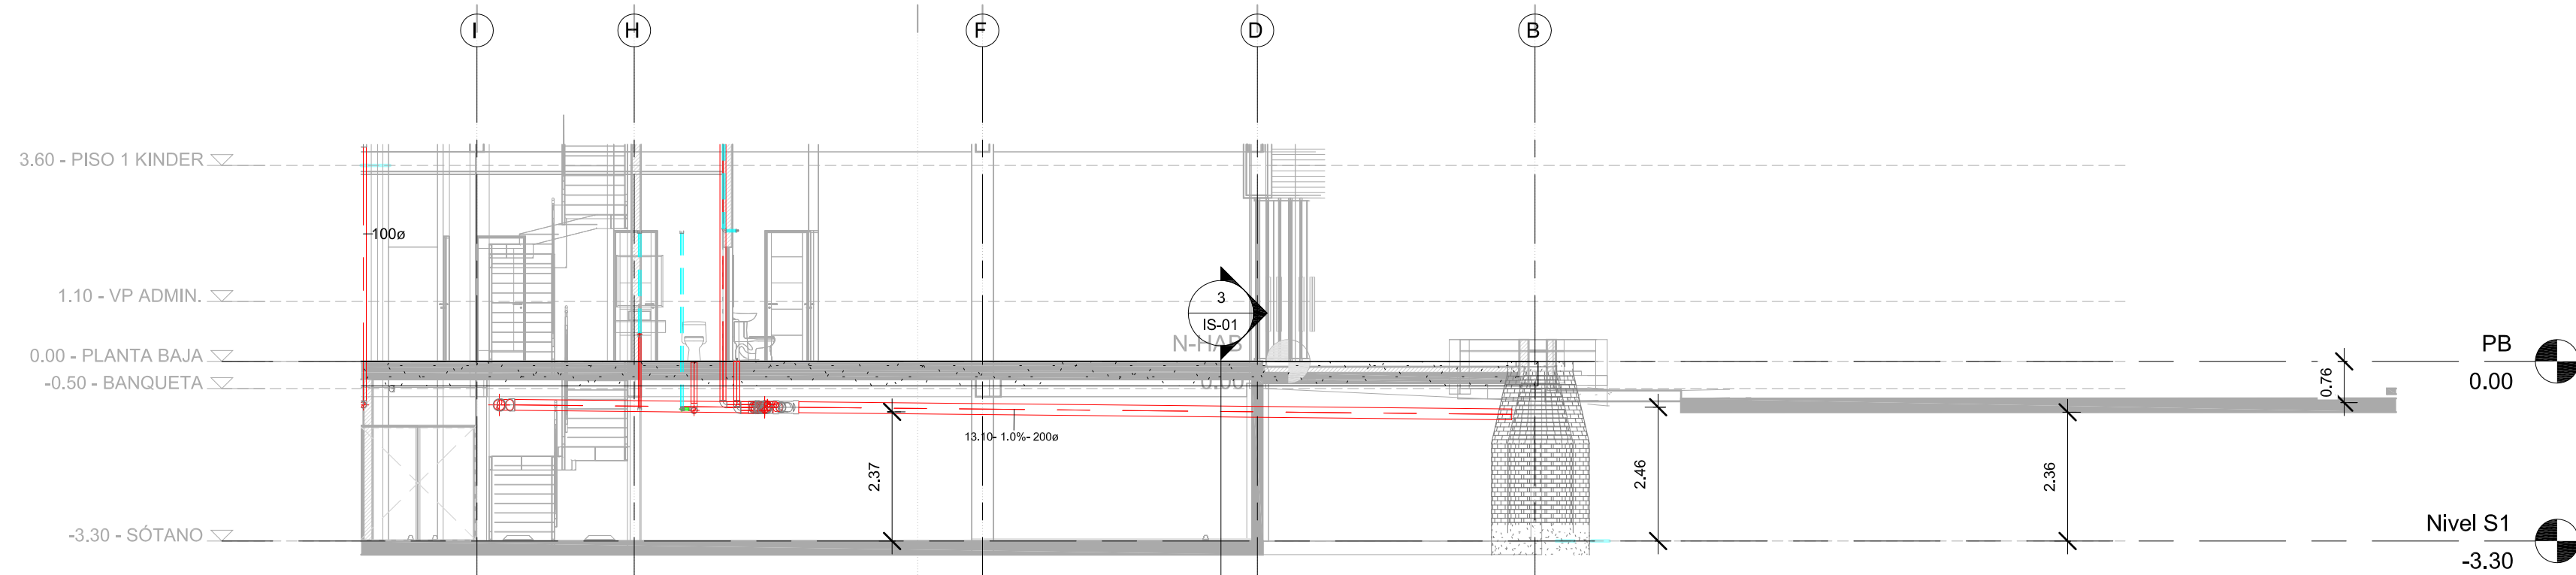


1 SECCION EJE 7
1 : 100

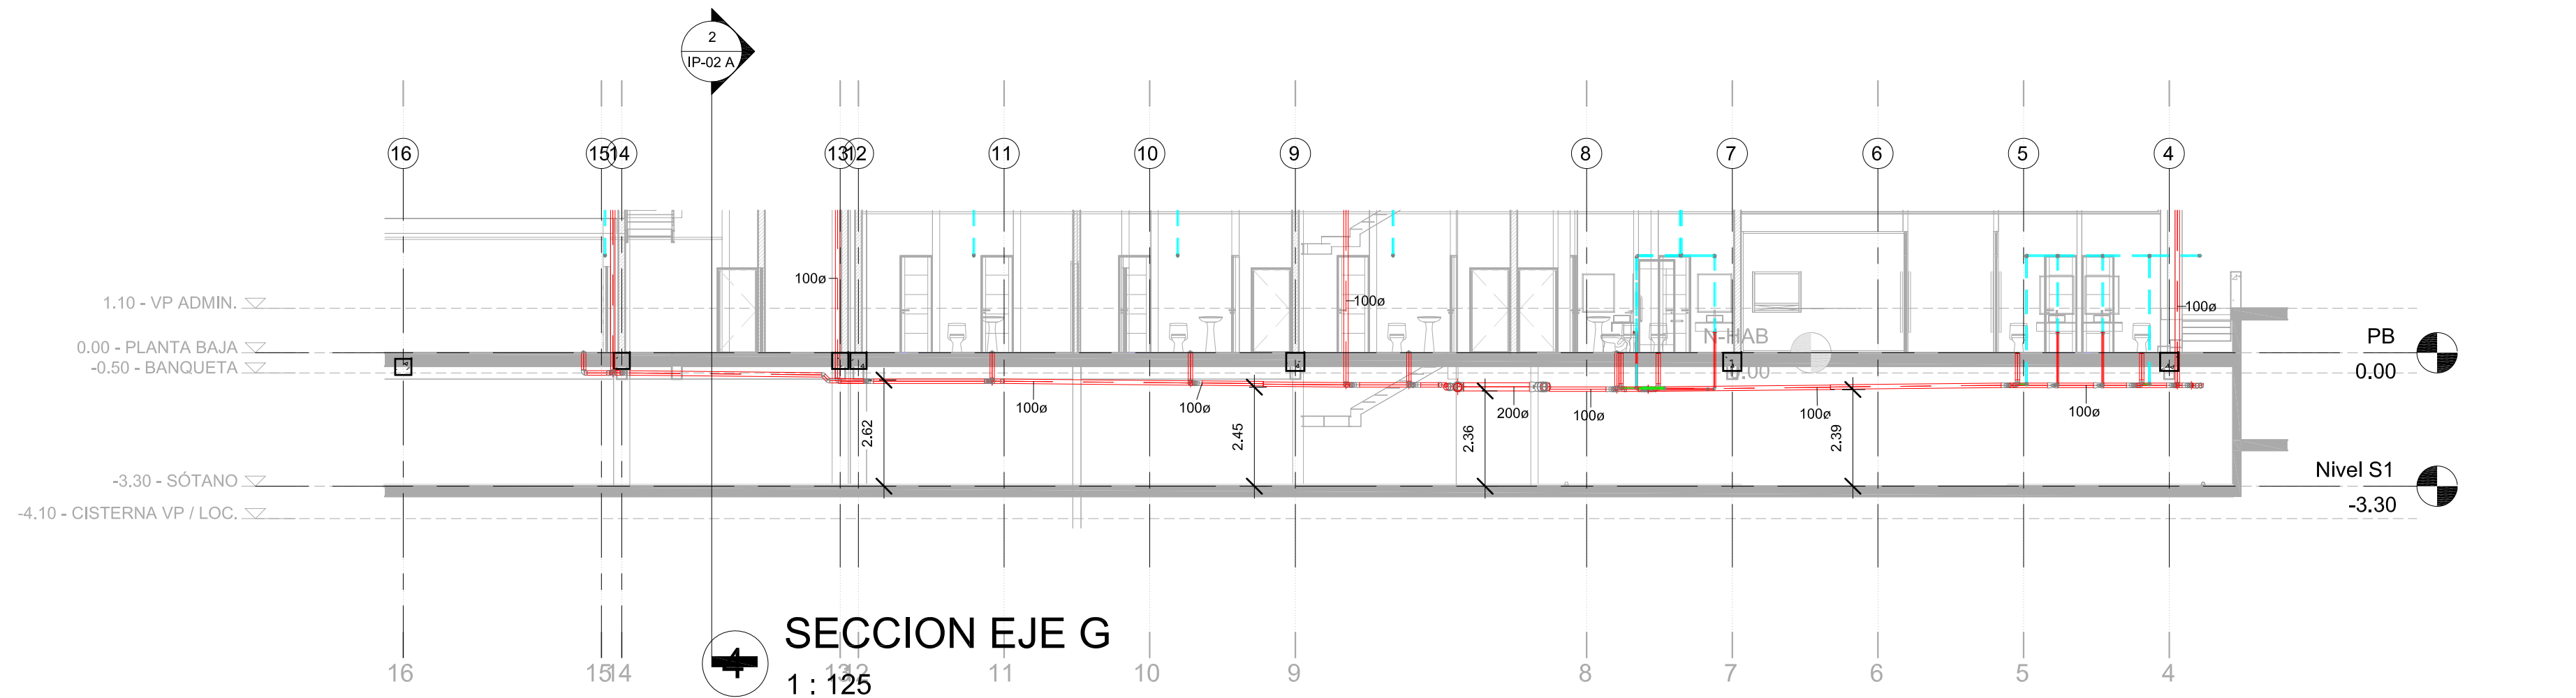

SECCION EJE G
1 : 125

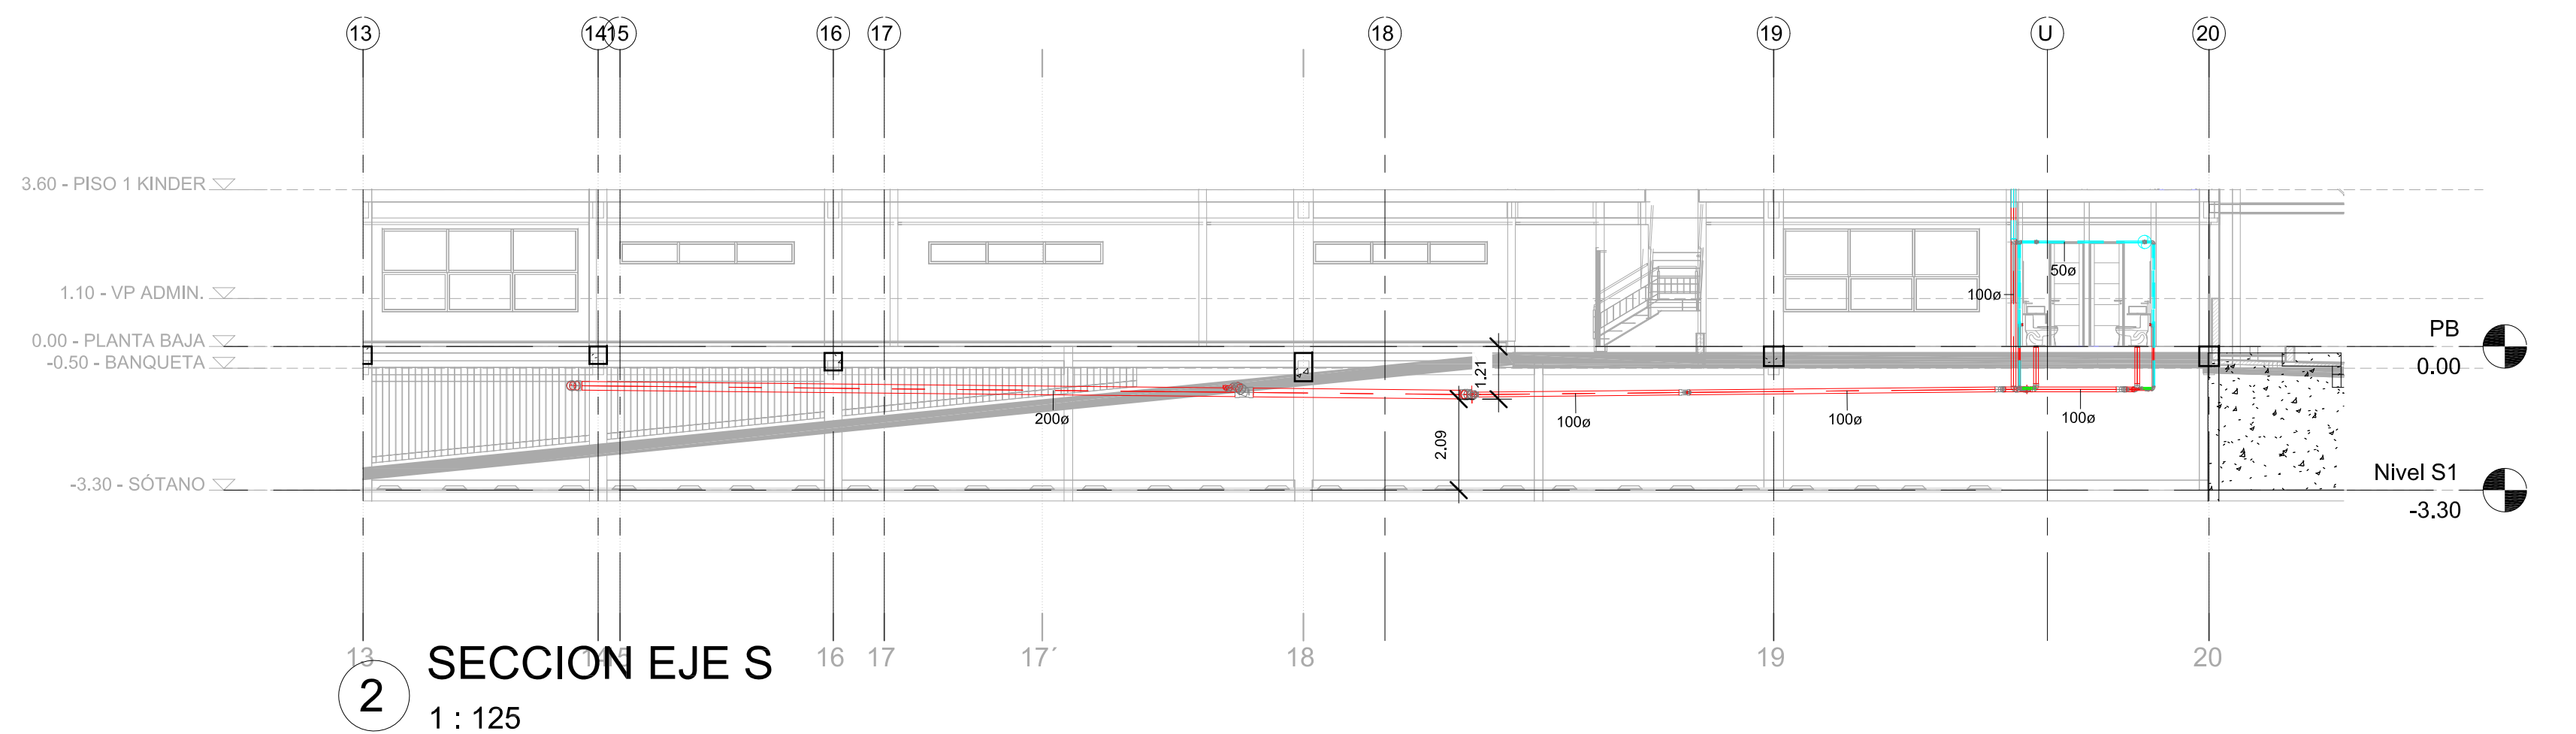

2 SECCION EJE S
1 : 125

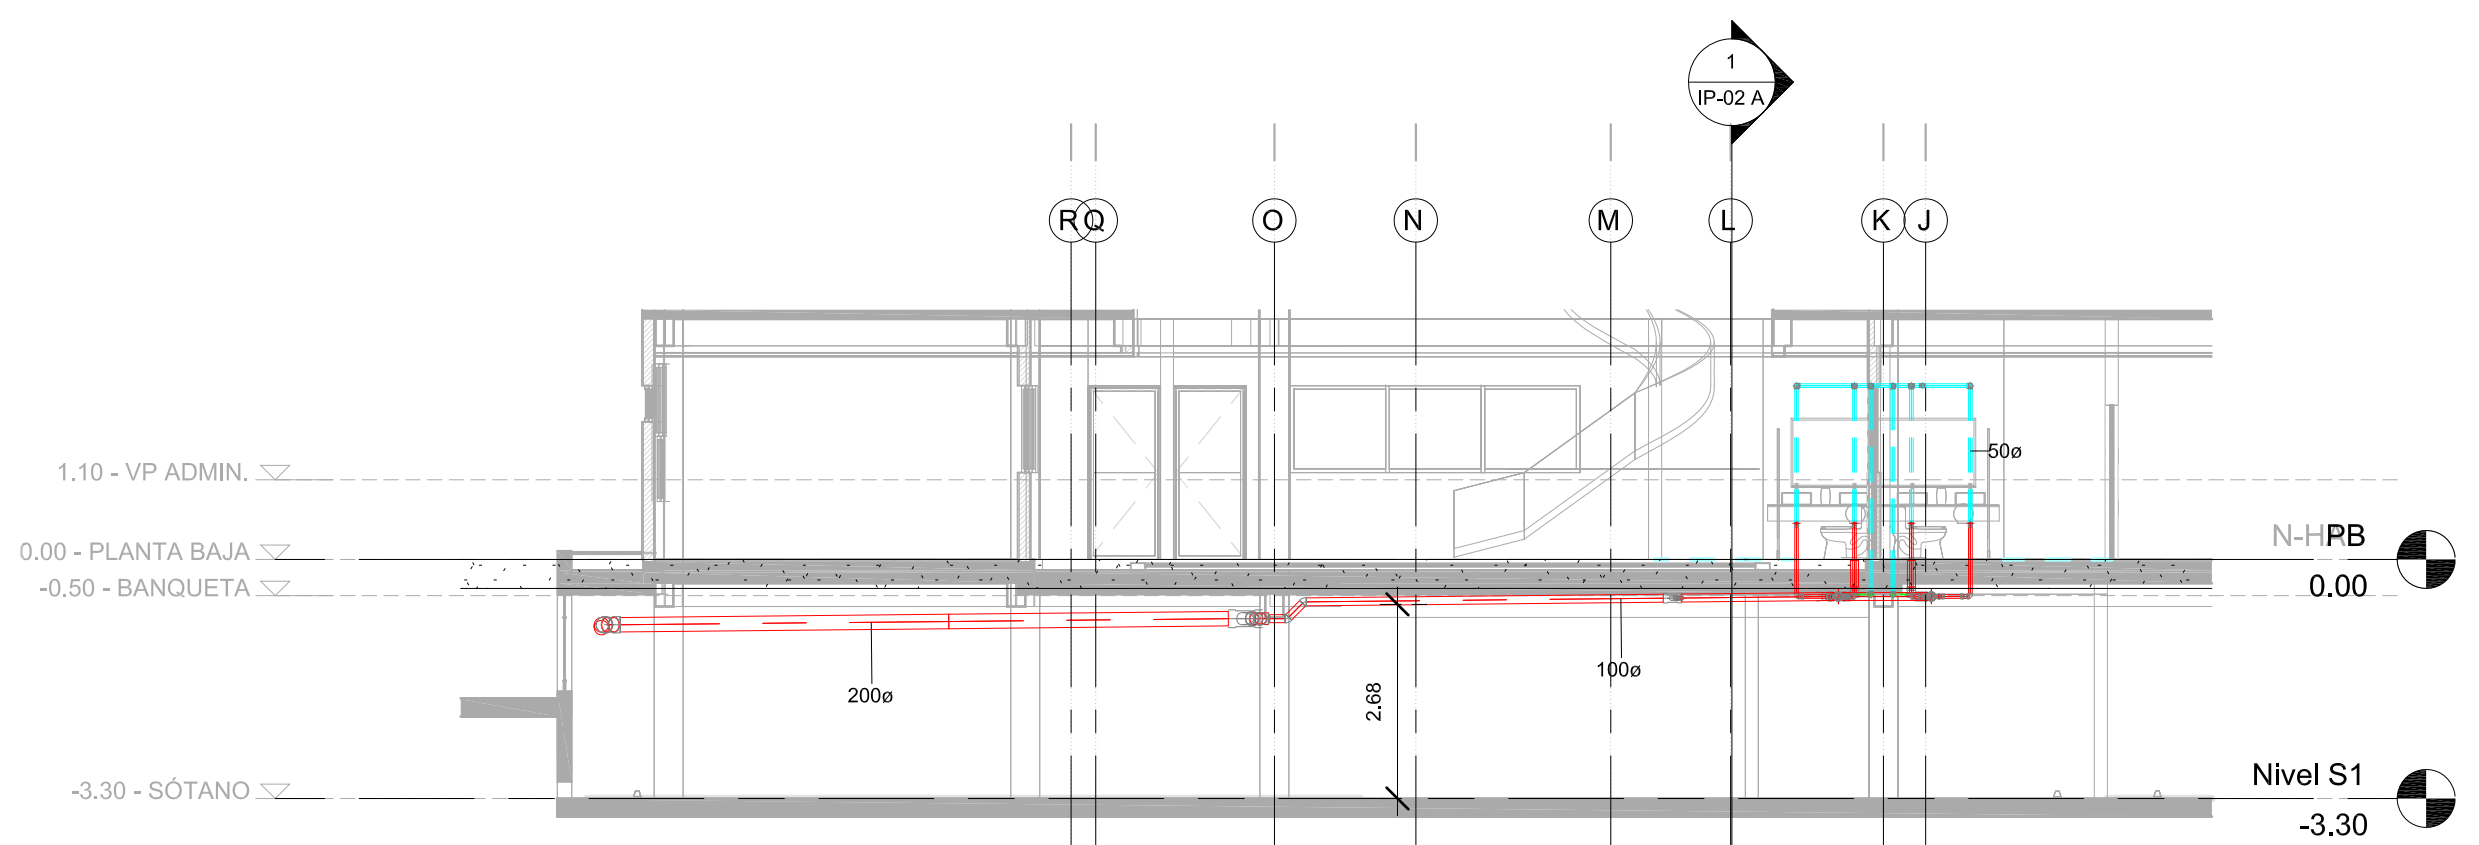

3 SECCION EJE 14
1 : 100

notas:

propietario:
ubicación: AV. RAMÓN CORONA esq. AV. PASEO DEL ANOCHECER / SOARÉ II ZAPOPAN, JALISCO
perfil y nº de registro:
contenido: INSTALACION SANITARIA SOTANO SECCIONES

dibujó: revisó: autorizó:
escala: As indicated fecha:
tema: IS-01A
proyecto: ARQ. CAROLINA COSSARO ARQ. DIEGO STEISKAMP

CSARQUITECTOS
cossaro@csarquitectos.com
diego@csarquitectos.com
www.csarquitectos.com

PROPIETARIO: VILLA PLATA		
UBICACIÓN: ZAPOPAN, JALISCO		
CONTENIDO: INSTALACION SANITARIA SOTANO SECCIONES	CLAVE: IS-01A	PROYECTO: ING. J.M.G.G.
REVISÓ: ING. J.C.S.A.	REVISÓ: ING. A.A.V.S.	REVISÓ: ING. J.M.G.G.
FECHA: 12-MAR-2019	ESCALA: As indicated	REV: 02