


1 02 - N PB PCI  
1 : 125

## VILLA PLATA / KINDER SOARÉ

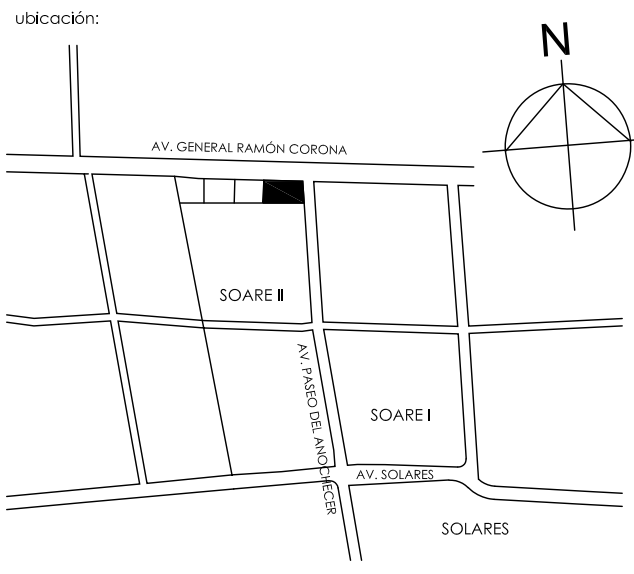

simbología:

SIMBOLOGÍA	
	TUBERÍA DE FIERRO NEGRO CED 40 PARA ARMADO DE EQUIPO CONTRA INCENDIO
	TUBERÍA DE FIERRO NEGRO CED 40 PARA CONECTOR TANQUE DIESEL
	ACERO AL CARBÓN RANURADO - CED 10 PARA LINEA DE ALIMENTACIÓN PCI
	FIERRO NEGRO - CED 30 PARA LINEA DE ESCAPE DE MOTOR DIESEL
	VALVULA HORIZONTAL
	TUERCA UNION
	TUERCA UNION
	VALVULA VERTICAL
	TUBERÍA QUE SUBE
	TEE HACIA ABAJO
	TEE
	CODO 90°

NOTA:  
1.- TODOS LOS DIAMETROS ESTÁN EN MILÍMETROS

notas:

propietario:

ubicación: AV. RAMÓN CORONA esq. AV. PASEO DEL ANOCHECER / SOARE II  
ZAPOPAN, JALISCO

perfil y nº de registro:

contenido:  
INSTALACION PROTECCION CONTRA INCENDIO PLANTA BAJA

diseño:

revisó:

autorizó:

escala: 1 : 125

fecha:

laminó: PCI-02

proyecto:

ARQ. CAROLINA COSSARO  
ARQ. DIEGO STEISKAMP

CSARQUITECTOS

cossaro@csarquitectos.com  
diego@csarquitectos.com  
www.csarquitectos.com



Instalaciones  
Planificadas  
S.A. de C.V.

Calle San Jorge No. 362, Col. Las Juntas  
C.P. 46050, Toluca, México  
Tel. 01 (55) 36,70,67,67 Fax. 01 (55) 36,70,67,64  
email: info@csarquitectos.com

PROPIETARIO:	VILLA PLATA		
UBICACIÓN:	ZAPOPAN, JALISCO		
CONTENIDO:	INSTALACION PROTECCION CONTRA INCENDIO PLANTA BAJA	CLAVE:	PCI-02
REVISÓ:	ING. J.C.S.A.	DISEÑO:	ING. A.A.V.S.
PROYECTO:	ING. J.M.G.G.	FECHA:	11-MAR-2019
ESCALA:	1 : 125	REV:	02