



1 03 - PISO 1 - HABITACIONES TIPO
1 : 50

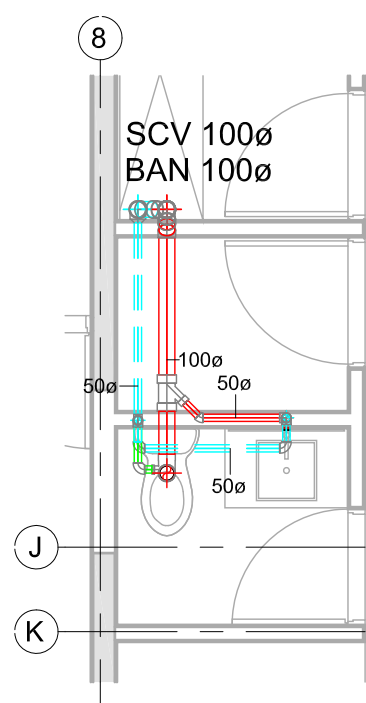


3 03 - PISO 1 - BAÑOS PUBLICOS 8 / J-K
1 : 50

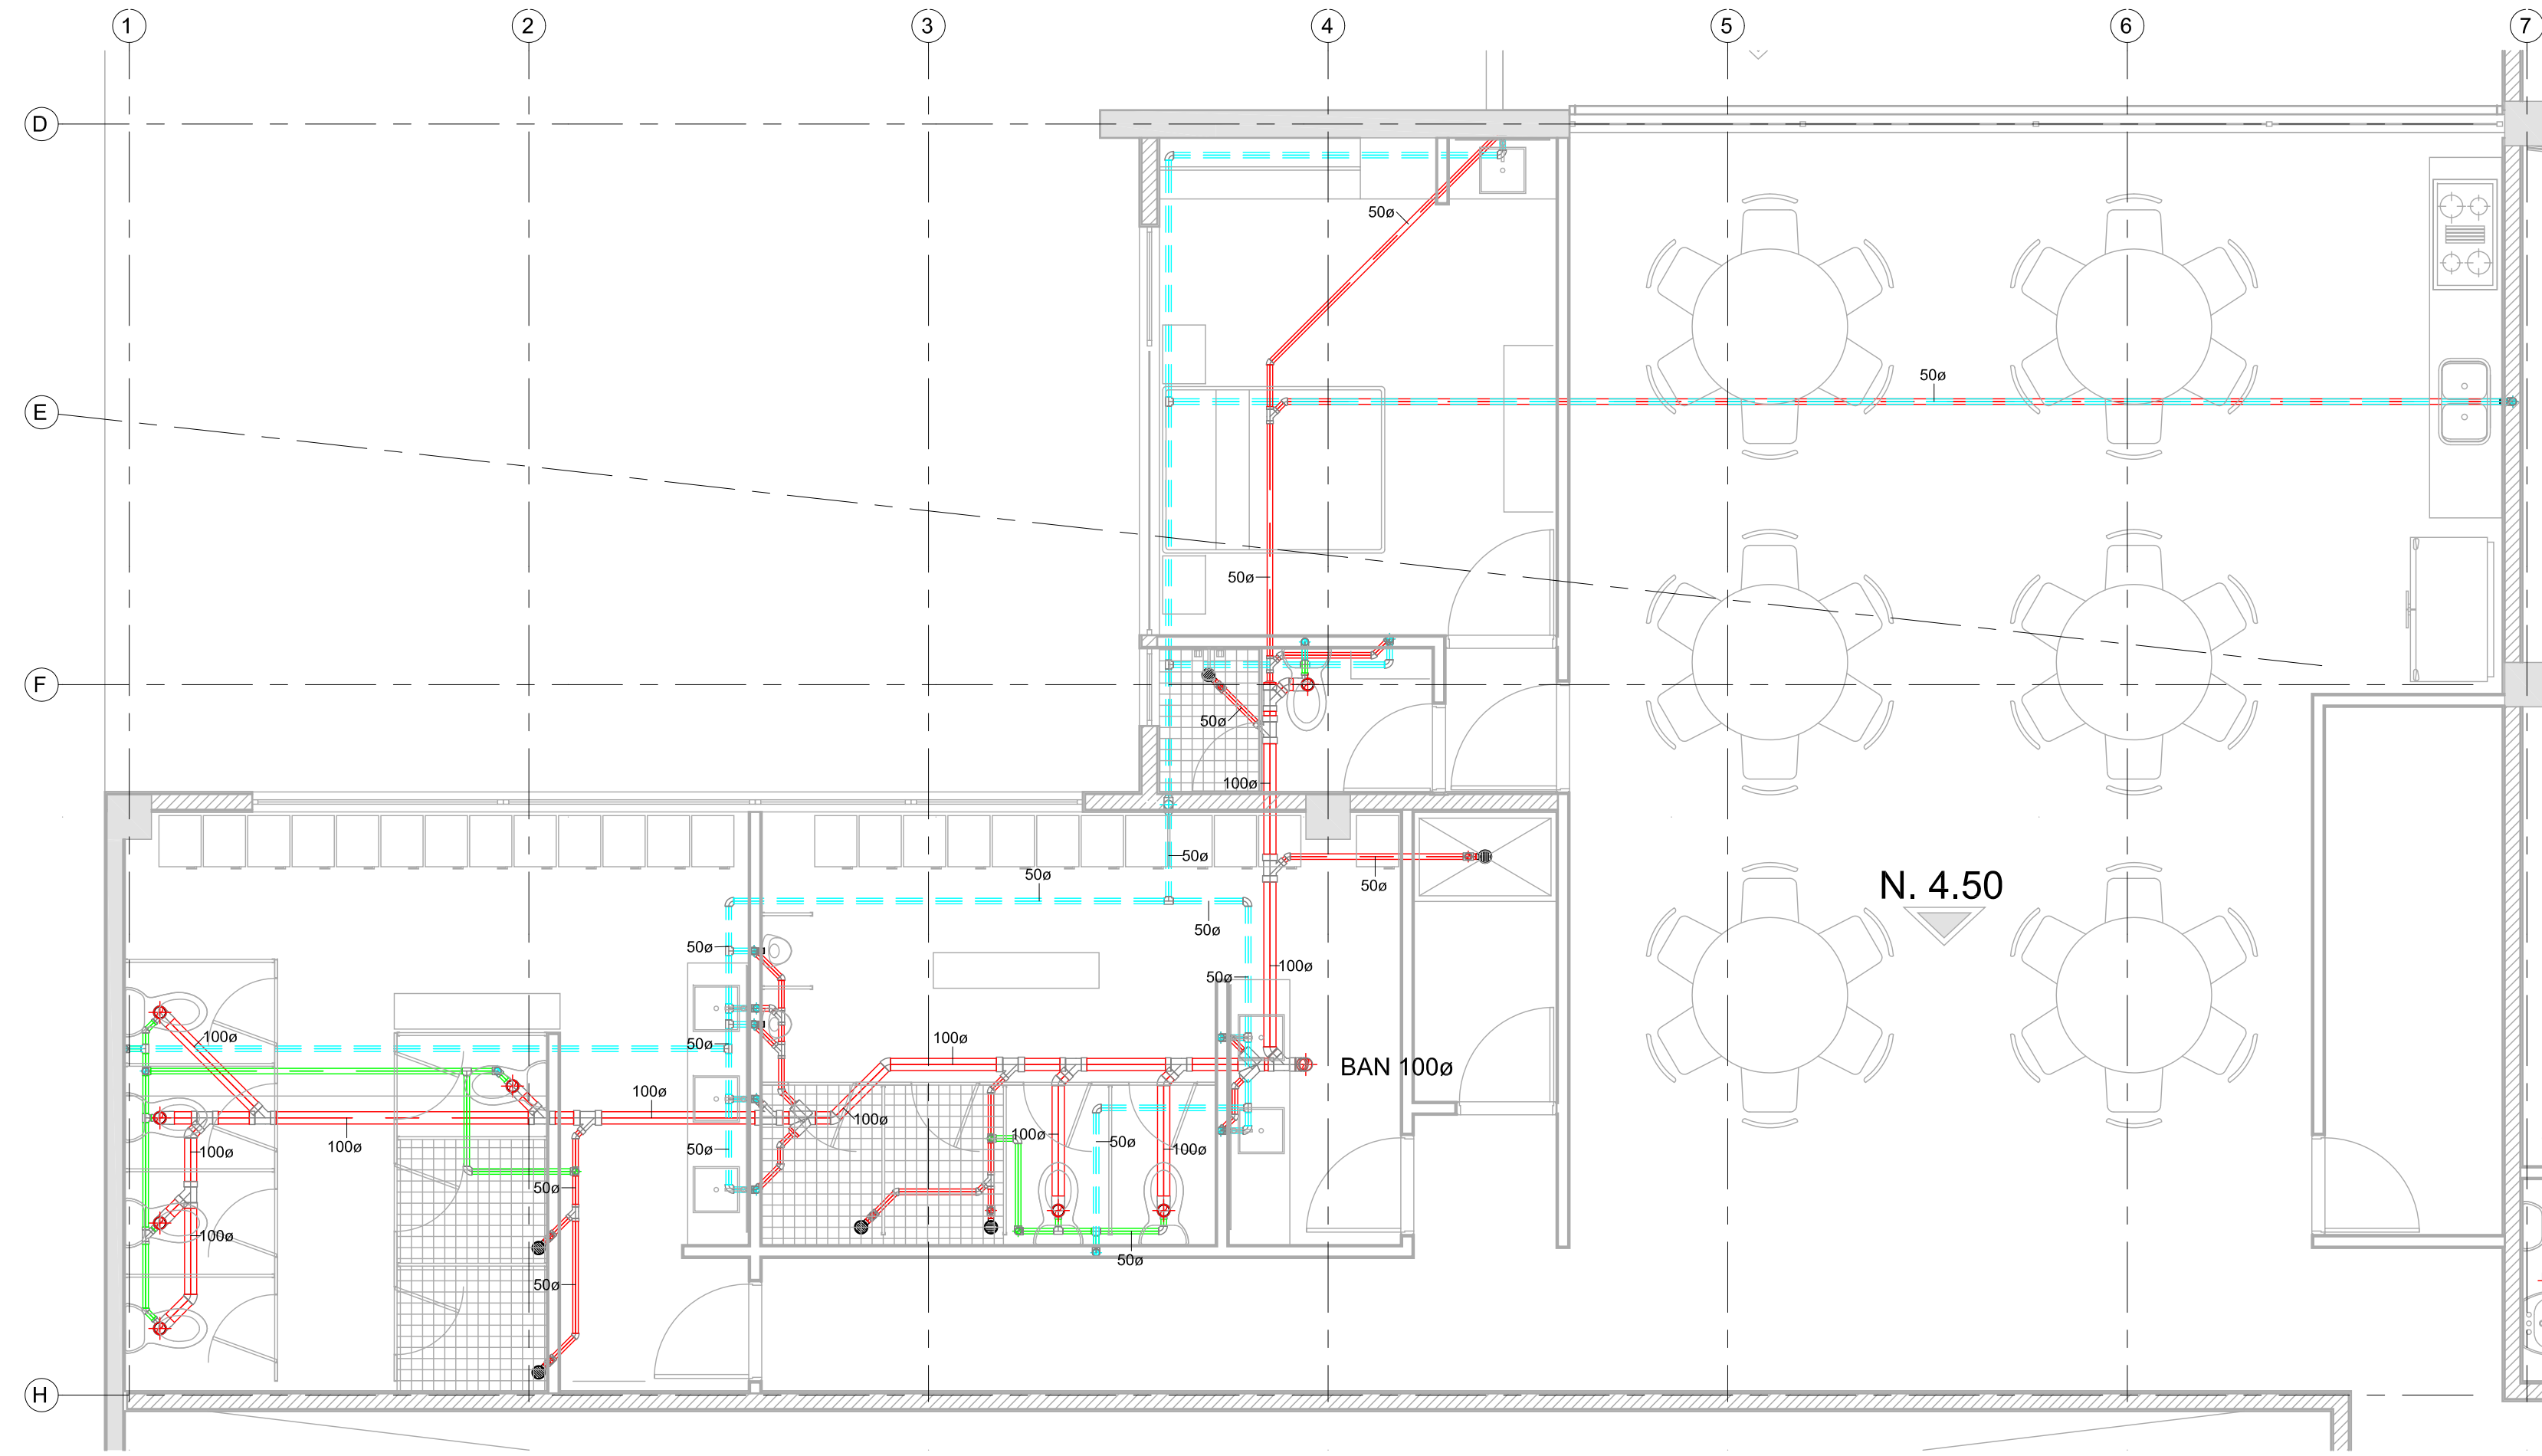

2 03 - PISO 1 - BAÑOS EJE 1-7 / D-H
1 : 50

VILLA PLATA / KINDER SOARÉ

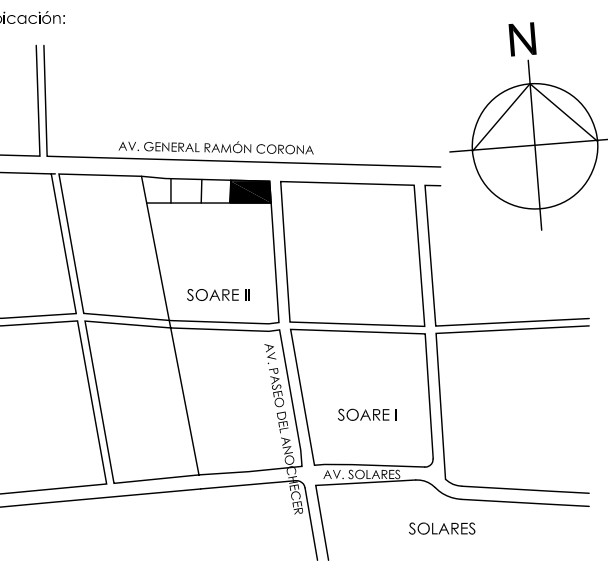

simbología:

SIMBOLOGIA

	TUBERIA DE PVC SANITARIO TIPO NORMA PARA LINEA DE AGUAS NEGRAS ENTERRADA Y COLGADA POR LOSA.
	TUBERIA DE PVC SANITARIO TIPO NORMA PARA LINEA DE VENTILACION COLGADA POR LOSA.
	TUBERIA DE PVC SANITARIO TIPO NORMA PARA LINEA DE VENTILACION POR PISO COLGADA POR LOSA.
	TUBERIA DE PIEDRO PUNDO FOSA-TIP PARA DESVIO DE BAJANTES SANITARIOS, COLGADA POR LOSA.
	BAJANTE DE AGUAS NEGRAS
	SUBE COLUMNA DE VENTILACION
	VALVULA COMPUERTA
	VALVULA CHECK
	YEE
	CODO 45°
	REGISTRO SANITARIO
	DIFERENCIA NIVEL DE TAPA ARRASTRE
	TAPON REGISTRO EN PISO
	TAPON REGISTRO POR PLAFON
	COLADERA FOSA MOD. INDICADO

NOTA: TUBERIA EN PIEDRO PUNDO CLASE 5 DIAMETROS MAYORES A 250mm.

NOTA: TODOS LOS DIAMETROS SON EN MILIMETROS.

notas:

propietario:

ubicación: AV. RAMÓN CORONA esq. AV. PASEO DEL ANOCHECER / SOARE II
ZAPOPAN, JALISCO

perfil y nº de registro:

contenido:

INSTALACION SANITARIA PISO 1 BAÑOS VILLA PLATA

dibujó:

revisó:

autorizó:

escala: 1 : 50

fecha:

tema: IS-03A

proyecto:

ARQ. CAROLINA COSSARO
ARQ. DIEGO STEISKAMP

CSARQUITECTOS

cosaro@csarquitectos.com

diego@csarquitectos.com

www.csarquitectos.com




PROPIETARIO: VILLA PLATA

UBICACIÓN: ZAPOPAN, JALISCO

CONTENIDO: INSTALACION SANITARIA PISO 1 BAÑOS VILLA PLATA

CLAVE: IS-03A

REVISÓ: ING. J.C.S.A.

REVISÓ: ING. A.A.V.S.

PROYECTO: ING. J.M.G.G.

FECHA: 12-MAR-2019

ESCALA: 1 : 50

REV: 02