


1 02 - N PB
1 : 125

VILLA PLATA / KINDER SOARÉ

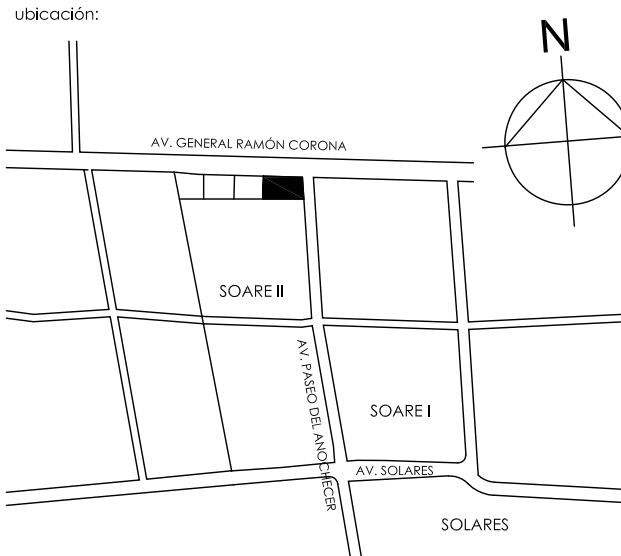

	TUBERIA DE CPVC RD-13.5 MCA.FLOWGUARD GOLD PARA LINEA DE AGUA FRIA
	TUBERIA DE CPVC RD-13.5 MCA.FLOWGUARD GOLD PARA LINEA DE AGUA CALIENTE
	TUBERIA DE COBRE TIPO "M" PARA ALIMENTACION A CALDERAS
	TUBERIA DE CPVC RD-13.5 MCA.FLOWGUARD GOLD PARA LINEA DE RETORNO DE AGUA CALIENTE
	TUBERIA DE PVC HIDRAULICO MCA.CRESCO C-40 PARA TOMA MUNICIPAL
	VALVULA FIG.555
	TUERCA UNION MATERIAL INDICADO
	VALVULA EN VERTICAL FIG.555
	SUBE TUBERIA MATERIAL INDICADO
	CODO 90° HACIA ABAJO DIAMETROS Y MATERIAL INDICADOS
	TEE HACIA ARRIBA DIAMETROS Y MATERIAL INDICADOS
	TEE DIAMETROS Y MATERIAL INDICADOS
	CODO 90° DIAMETROS Y MATERIAL INDICADOS

notas:

propietario:
ubicación: AV. RAMÓN CORONA esq. AV. PASEO DEL ANOCHECER / SOARE II ZAPOPAN, JALISCO

perfil y nº de registro:
contenido: INSTALACION HIDRAULICA PLANTA BAJA

dibujó: revisó: autorizó:
escala: 1 : 125 fecha:

laminó: IH-02

proyecto: ARQ. CAROLINA COSSARO
ARQ. DIEGO STETSKAMP

CSARQUITECTOS
cossaro@csarquitectos.com
diego@csarquitectos.com
www.csarquitectos.com



Instalaciones
Planificadas
S.A. de C.V.

Calle San Jorge No. 362, Col. Las Juntas
C.P. 46050, Tlaxiaco, Jalisco
Tel. 01 (31) 36,70,60,62 Fax. 01 (31) 36,70,67,64
email: lmd@csarquitectos.com

PROPIETARIO:	VILLA PLATA		
UBICACION:	ZAPOPAN, JALISCO		
CONTENIDO:	INSTALACION HIDRAULICA PLANTA BAJA	CLAVE:	IH-02
REVISOR:	ING.J.C.S.A.	DISEÑO:	LIC.S.I.A.R.
FECHA:	16-MAYO-2019	ESCALA:	1 : 125
PROYECTO:	ING.J.M.G.G.	REV:	06