



1 PISO 5 PLV
1 : 75

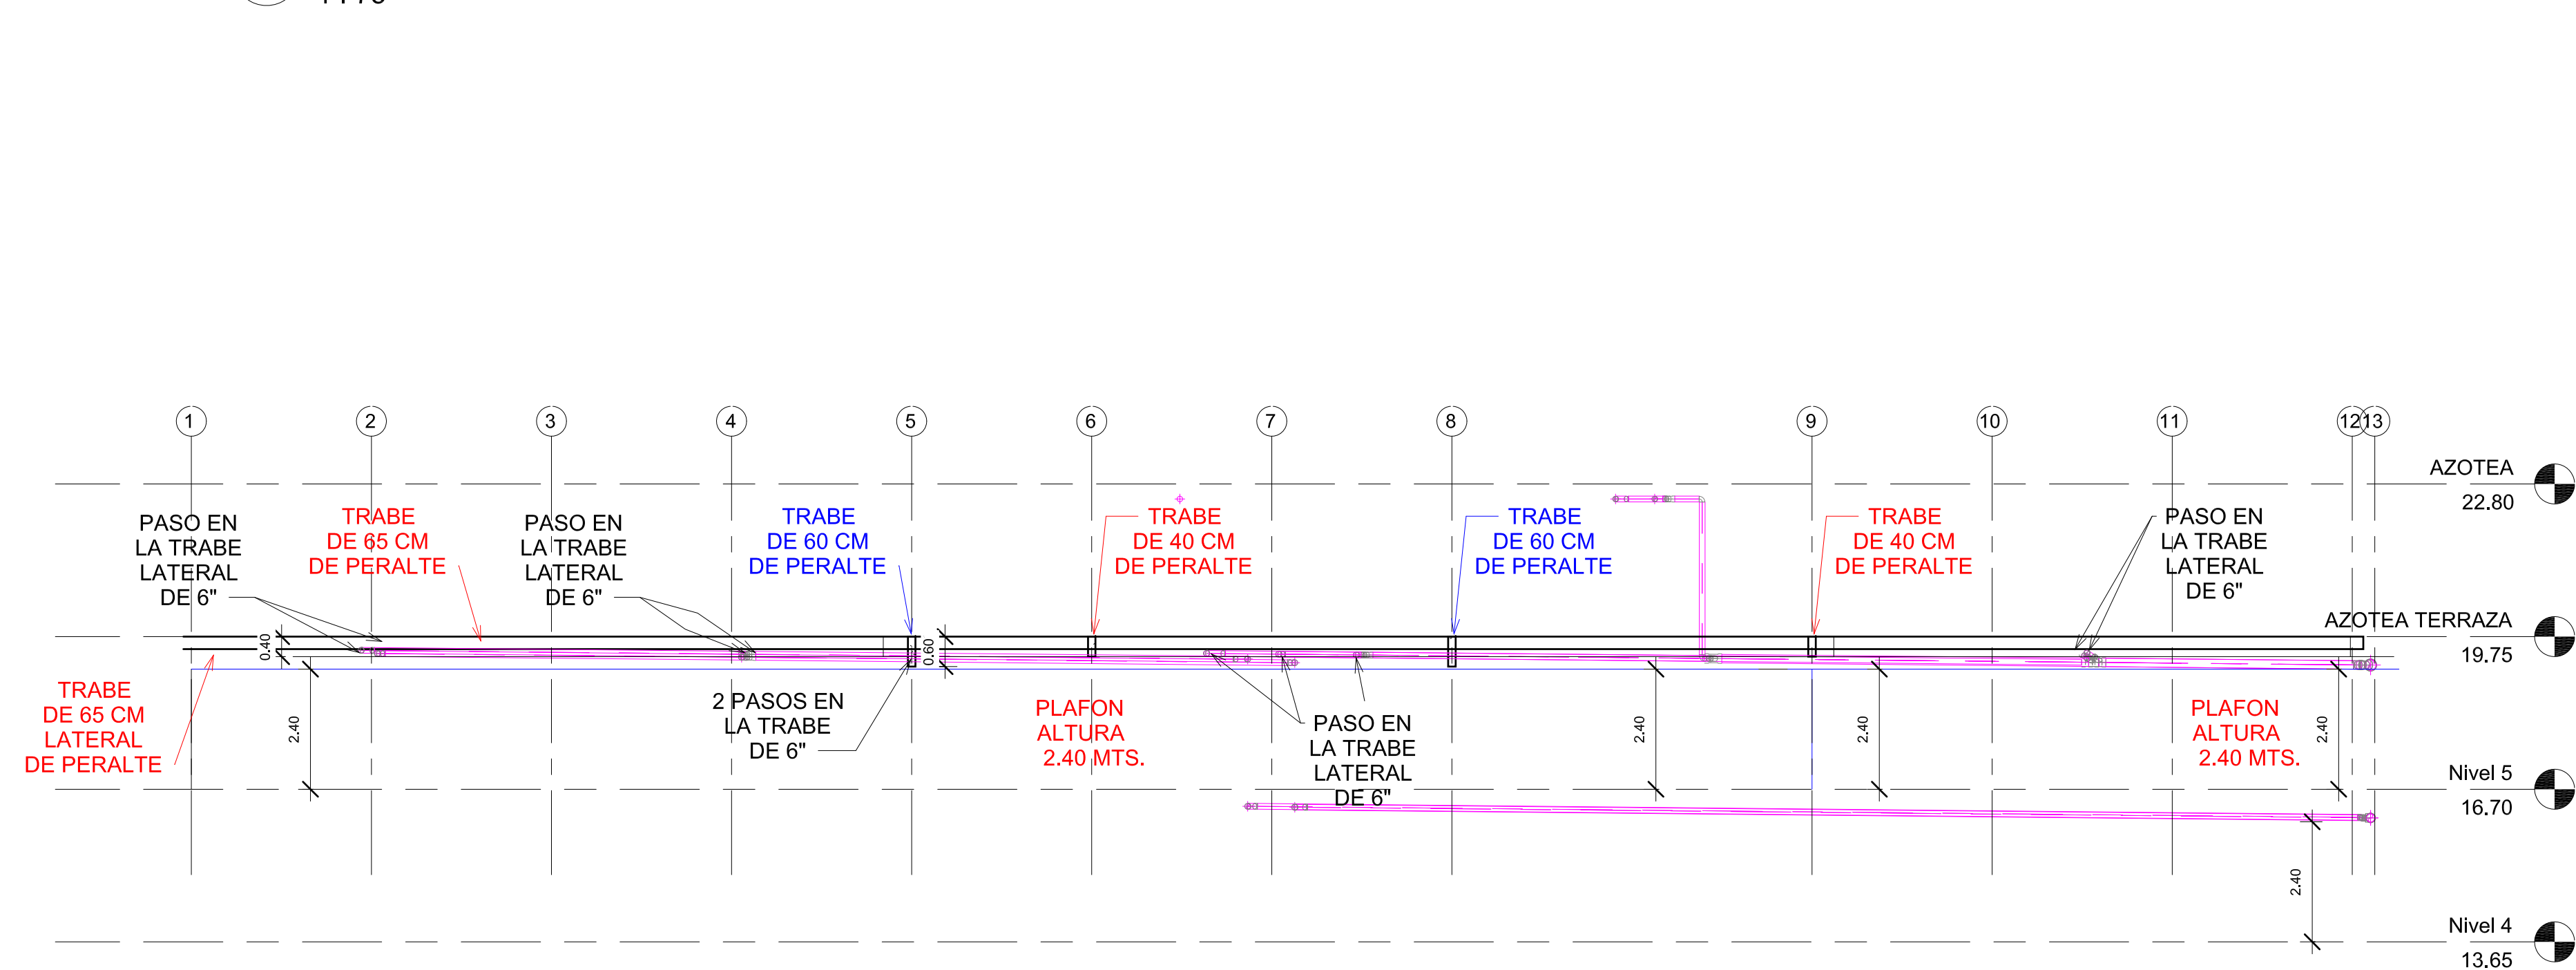

2 SECCION LATERAL NIVEL 5
1 : 100

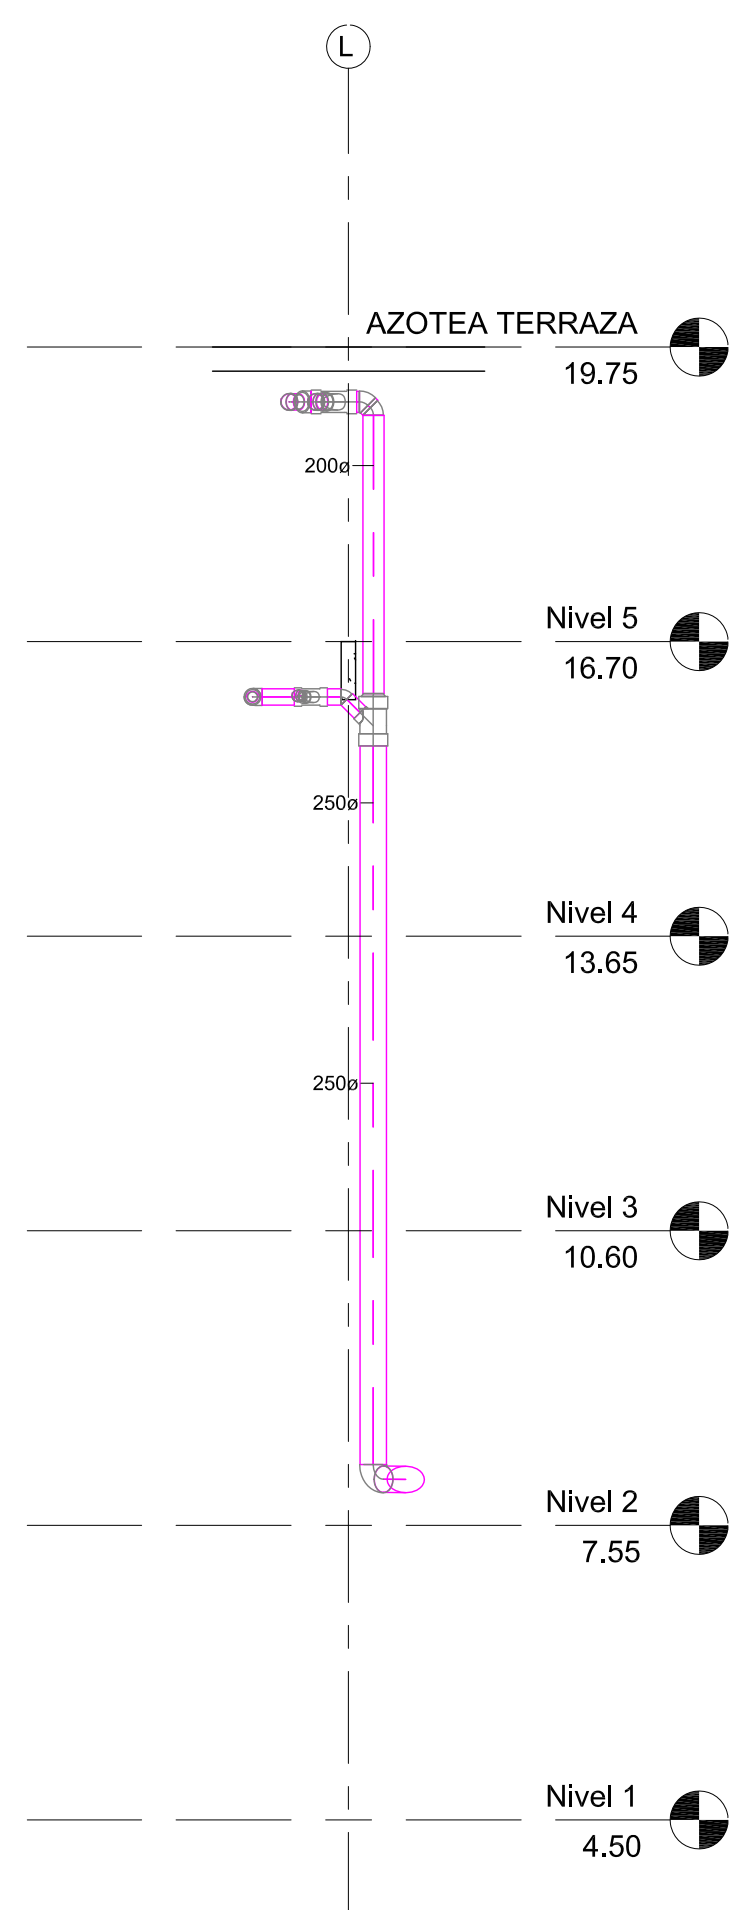

3 SECCION BALANTE
1 : 75

VILLA PLATA
ZAPOPAN, JALISCO

INSTALACION PLUVIAL NIVEL 5 IP-06

ING. J.C.S.A. ING. A.A.V.S. ING. J.M.G.G.
12-MAR-2019 As indicated 02

simbología:

notas:

propietario:

ubicación: AV. RAMÓN CORONA esq. AV. PASEO
DEL ANOCHECER / SOARE II
ZAPOPAN, JALISCO

perfil y nº de
registro:

contenido:

INSTALACION PLUVIAL NIVEL 5

dibujó:

revisó:

autorizó:

escala: As indicated

fecha:

título: IP-06

proyecto:

ARQ. CAROLINA COSSARO
ARQ. DIEGO STEISKAMP

CSARQUITECTOS

cosaro@csarquitectos.com
diego@csarquitectos.com
www.csarquitectos.com