




1 03 - PISO 1 - KINDER BAÑOS 13 / H-L  
1 : 50

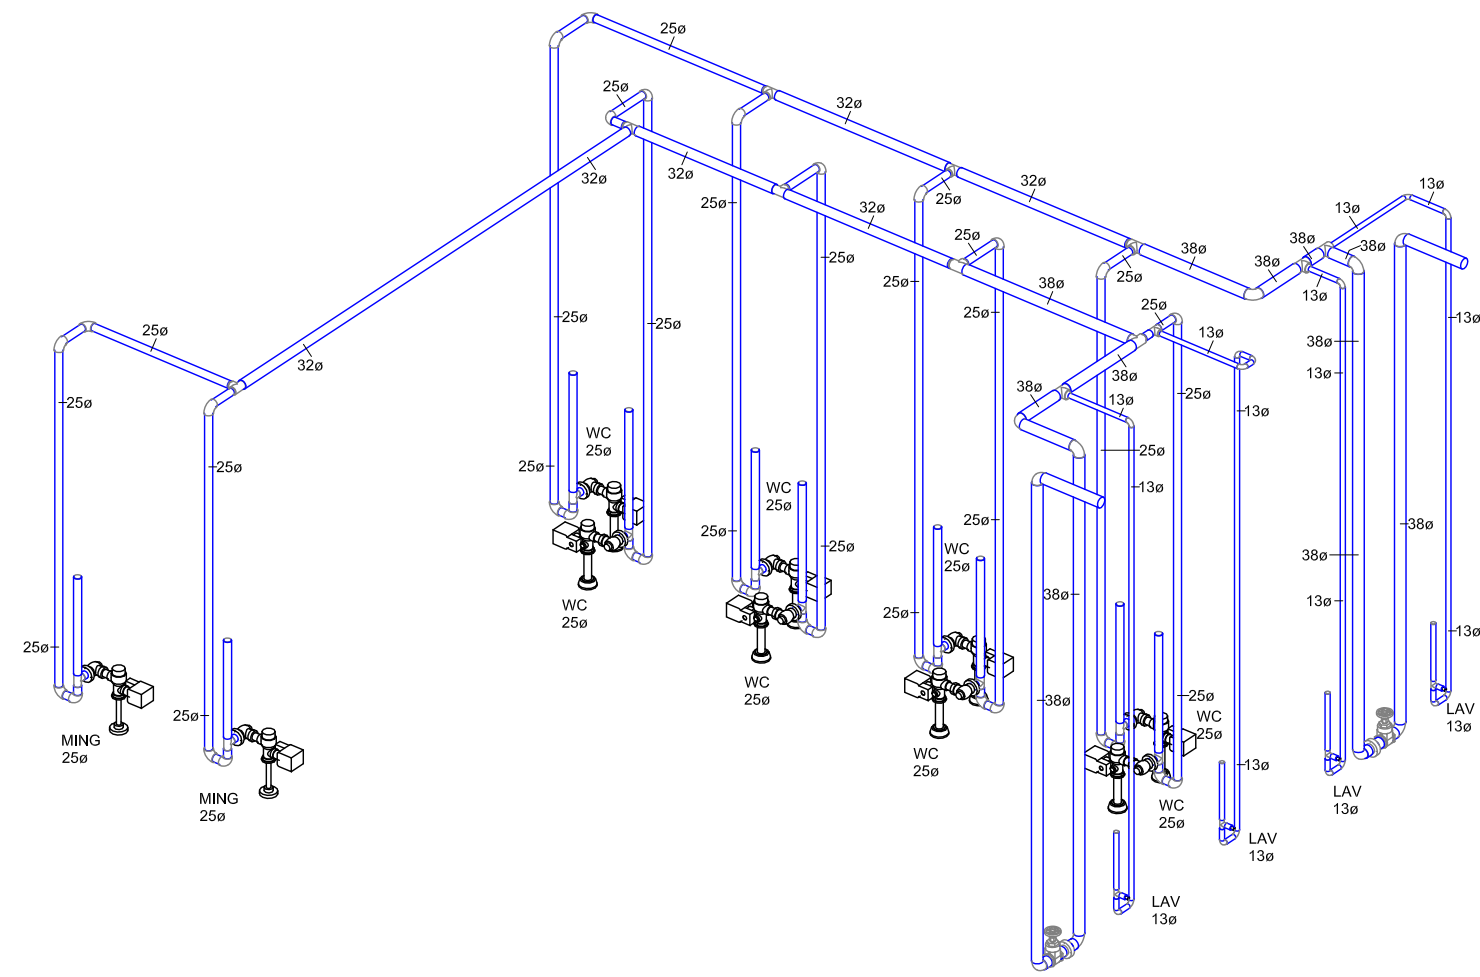


2 PISO 1 KINDER BAÑOS 13 / H-L

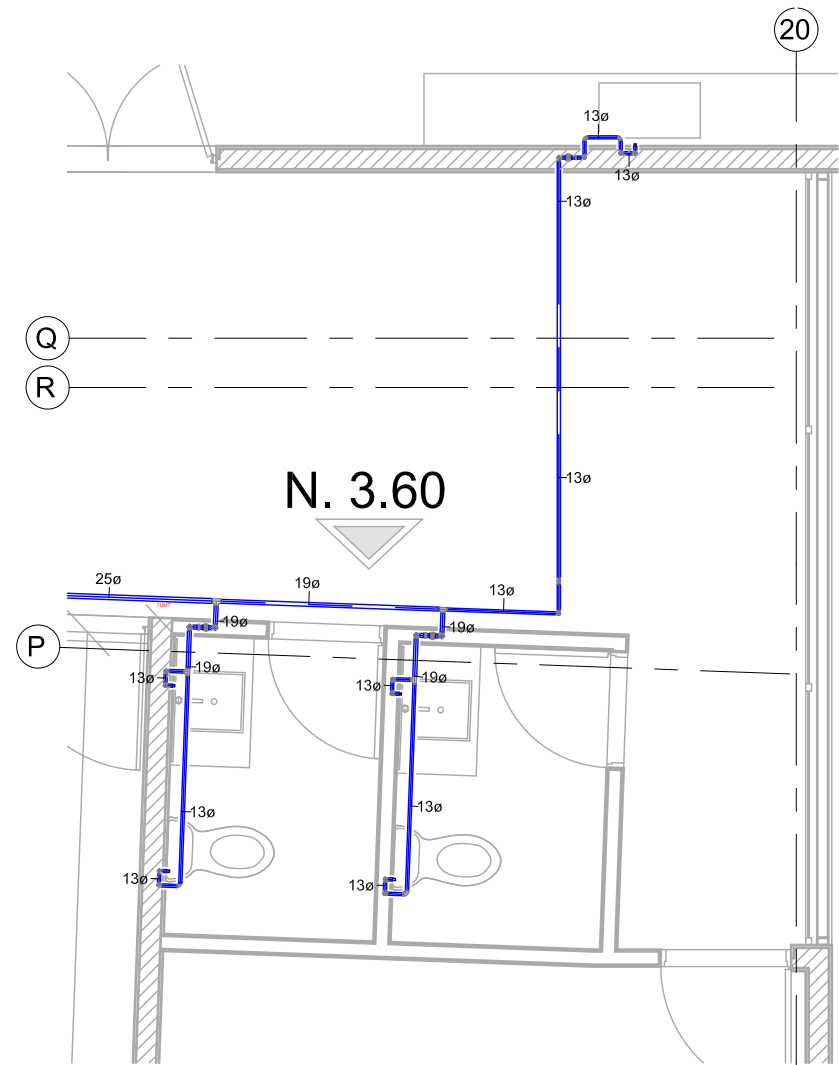


3 03 - PISO 1 - KINDER BAÑOS 20 / P  
1 : 50

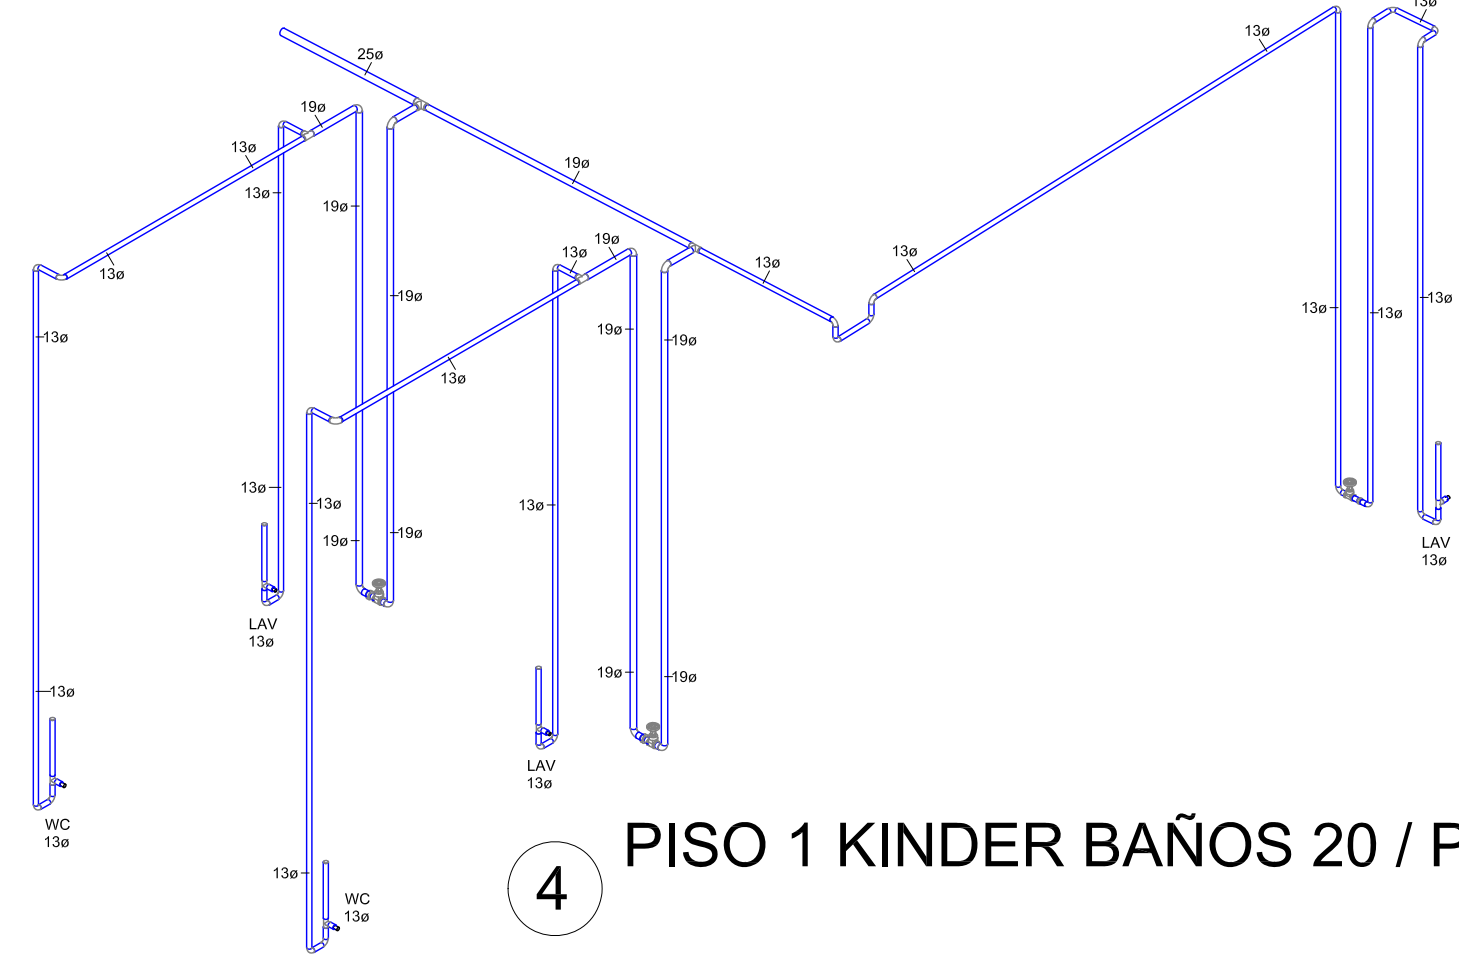

4 PISO 1 KINDER BAÑOS 20 / P

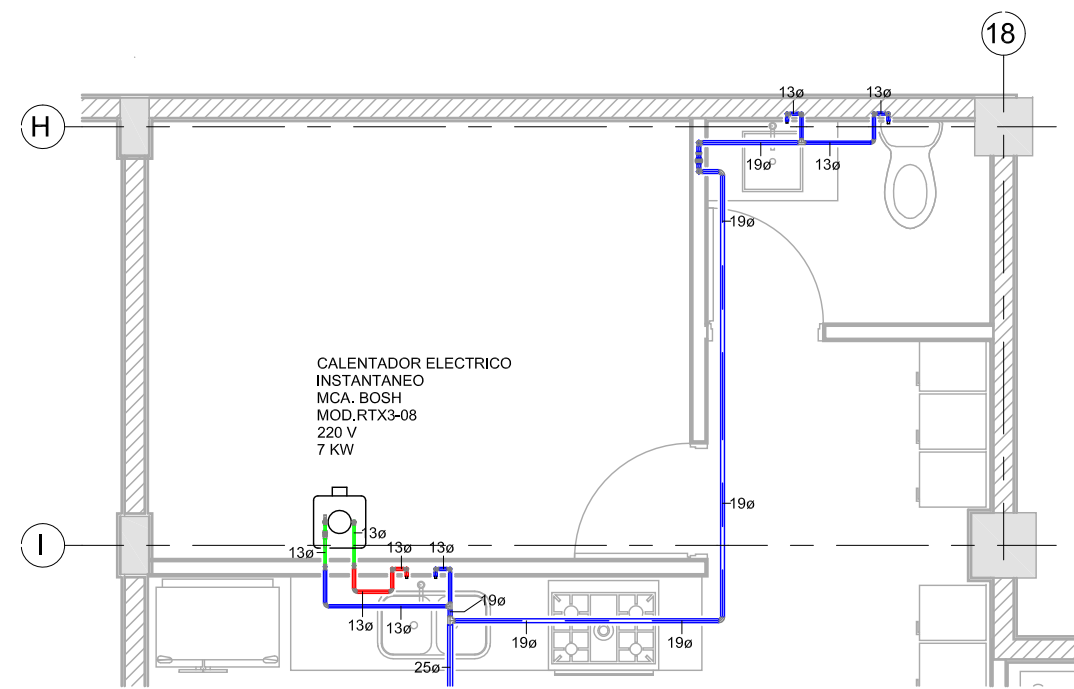


5 03 - PISO 1 - KINDER COCINA 18 / H-I  
1 : 50

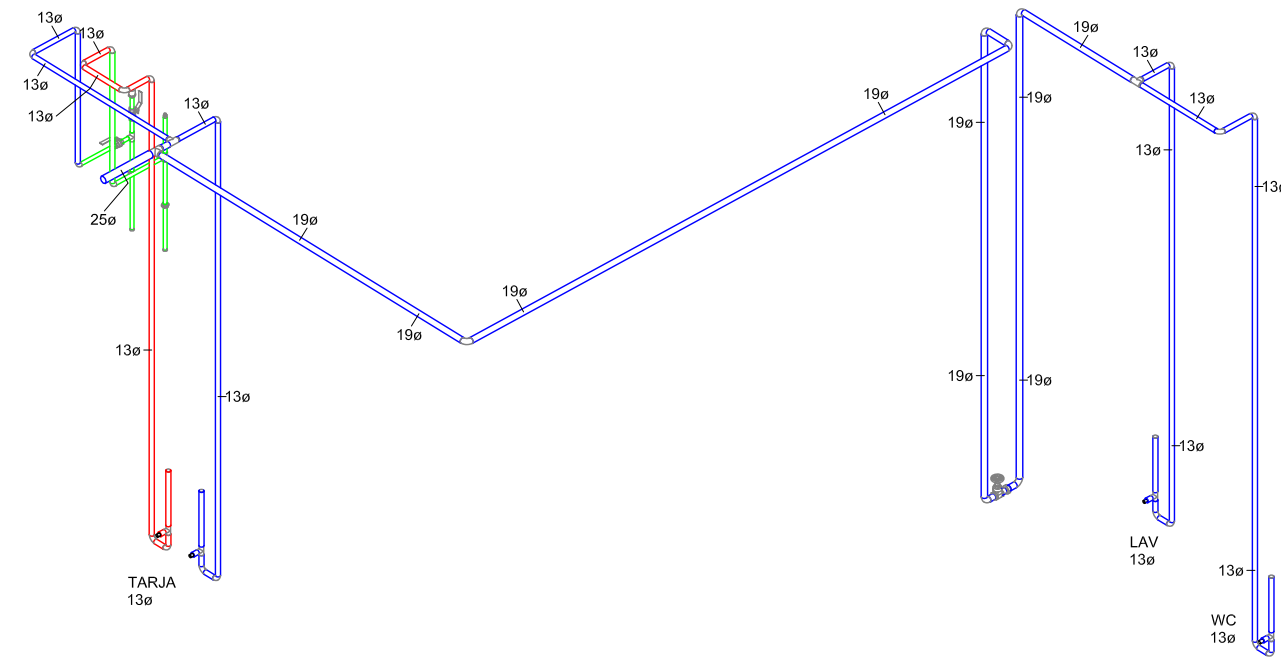

6 PISO 1 KINDER COCINA 18 / H-I

## VILLA PLATA / KINDER SOARÉ

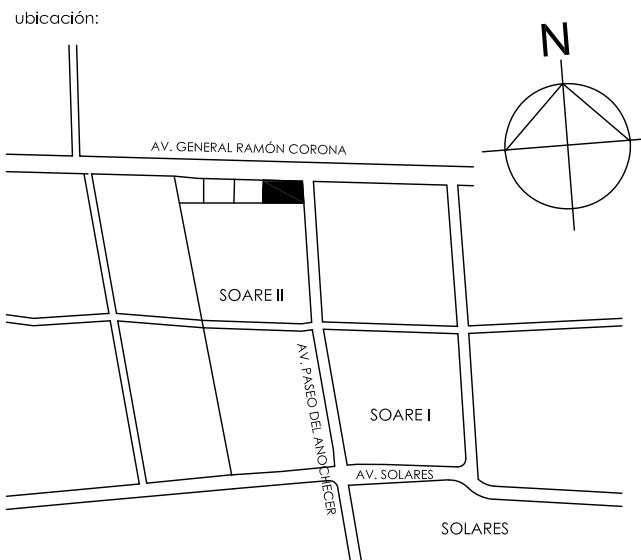

	TUBERIA DE CPVC RD-13.5 MCA.FLOWGUARD GOLD PARA LINEA DE AGUA FRIA
	TUBERIA DE CPVC RD-13.5 MCA.FLOWGUARD GOLD PARA LINEA DE AGUA CALIENTE
	TUBERIA DE COBRE TIPO "M" PARA ALIMENTACION A CALDERAS
	TUBERIA DE CPVC RD-13.5 MCA.FLOWGUARD GOLD PARA LINEA DE RETORNO DE AGUA CALIENTE
	TUBERIA DE PVC HIDRAULICO MCA.CRESCO C-40 PARA TOMA MUNICIPAL
	VALVULA FIG.555
	TUERCA UNION MATERIAL INDICADO
	VALVULA EN VERTICAL FIG.555
	SUBE TUBERIA MATERIAL INDICADO
	CODO 90° HACIA ABAJO DIAMETROS Y MATERIAL INDICADOS
	TEE HACIA ARRIBA DIAMETROS Y MATERIAL INDICADOS
	TEE DIAMETROS Y MATERIAL INDICADOS
	CODO 90° DIAMETROS Y MATERIAL INDICADOS

notas:

propietario:  
ubicación: AV. RAMÓN CORONA esq. AV. PASEO DEL ANOCHECER / SOARE II ZAPOPAN, JALISCO

perfil y n° de registro:  
contenido: INSTALACION HIDRAULICA PISO 1 BAÑOS KINDER

dibujo: revisó: autorizó:  
escala: 1 : 50 fecha:

laminas: IH-03D

proyecto: ARQ. CAROLINA COSSARO ARQ. DIEGO STETSKAMP

**CSARQUITECTOS**  
cossaro@csarquitectos.com  
dies@csarquitectos.com  
www.csarquitectos.com



Instalaciones  
Planificadas  
S.A. de C.V.


PROPIETARIO: VILLA PLATA		
UBICACIÓN: ZAPOPAN, JALISCO		
CONTENIDO: INSTALACION HIDRAULICA PISO 1 BAÑOS KINDER	CLAVE: IH-03D	
REVISÓ: ING.J.C.S.A.	DIBUJÓ: LIC.S.I.A.R.	PROYECTO: ING.J.M.G.G.
FECHA: 16-MAYO-2019	ESCALA: 1 : 50	REV: 06