


1 Section 14
1 : 125

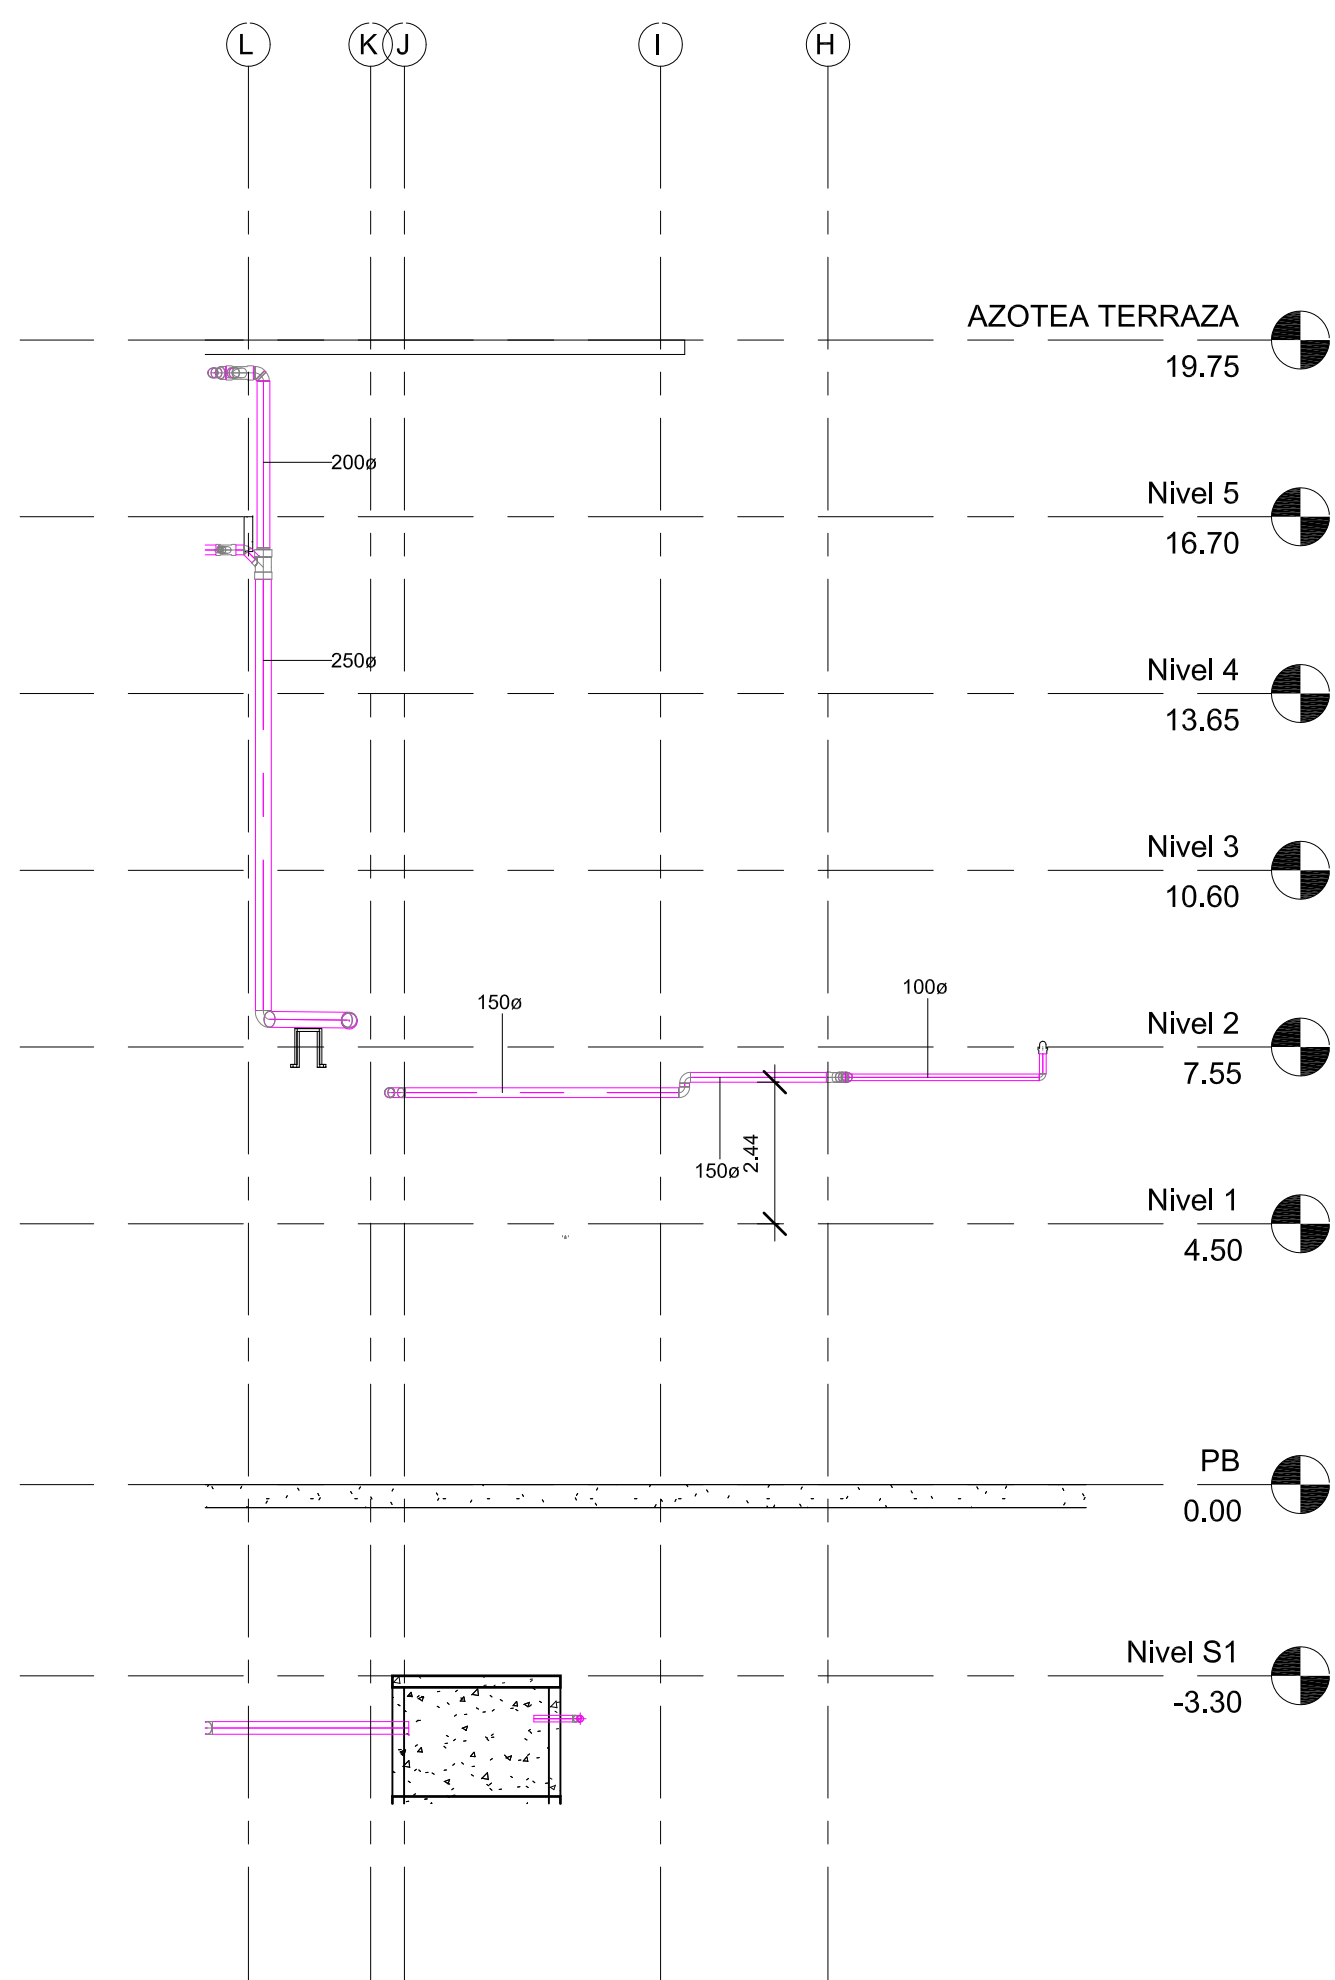

2 Section 17
1 : 125

VILLA PLATA
ZAPOPAN, JALISCO

INSTALACION PLUVIAL SECCIONES IP-02 A

ING.J.C.S.A. ING.A.A.V.S. ING.J.M.G.G.
12-MAR-2019 1 : 125 02

simbología:

notas:

propietario:

ubicación: AV. RAMÓN CORONA esq. AV. PASEO DEL ANOCHECER / SOARE II ZAPOPAN, JALISCO

perfil y nº de registro:

contenido:

INSTALACION PLUVIAL SECCIONES

dibujo:

revisó:

autorizó:

escala: 1 : 125

fecha:

título: IP-02 A

proyecto:

ARQ. CAROLINA COSSARO
ARQ. DIEGO STEISKAMP

CSARQUITECTOS

cosaro@csarquitectos.com
diego@csarquitectos.com
www.csarquitectos.com