

1 ISOMETRICO PLUVIAL GENERAL




Instalaciones  
Planificadas  
S.A. de C.V.

Calle San Jorge No. 362, Col. Las Arbores  
C.P. 45000, Toluca, México  
Tel. 01 (31) 36,70,60,62 Fax. 01 (31) 36,70,67,64  
email: lmp@prodigy.net.mx

PROPIETARIO: VILLA PLATA		
UBICACIÓN: ZAPOPAN, JALISCO		
CONTENIDO: INSTALACION PLUVIAL ISOMETRICO GENERAL	CLAVE: IP-10	PROYECTO: ING. J.M.G.G.
REVISOR: ING. J.C.S.A.	REVISOR: ING. A.A.V.S.	PROYECTO: ING. J.M.G.G.
FECHA: 12-MAR-2019	ESCALA:	REV: 02

VILLA PLATA / KINDER  
SOARÉ

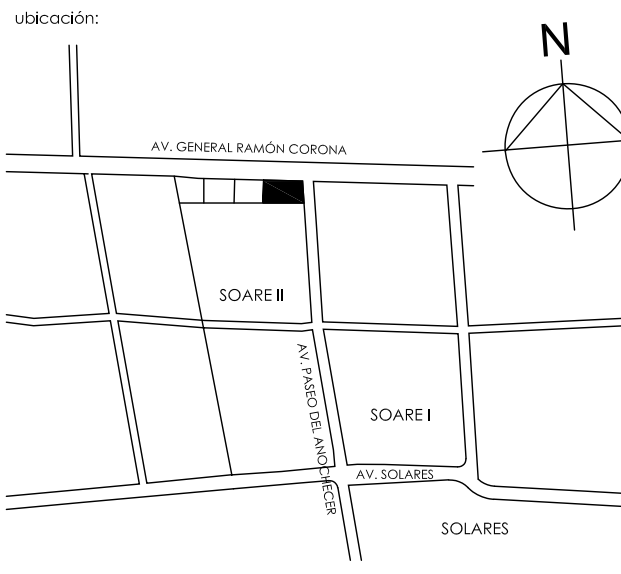

simbología:

notas:

propietario:  
ubicación: AV. RAMÓN CORONA esq. AV. PASEO  
DEL ANOCHECER / SOARE II  
ZAPOPAN, JALISCO

perfil y nº de  
registro:  
contenido:  
INSTALACION PLUVIAL ISOMETRICO GENERAL

dibujó:      revisó:      autorizó:

escala:      fecha:

tema: IP-10

proyecto:      ARQ. CAROLINA COSSARO  
:      ARQ. DIEGO STETSKAMP

**CSARQUITECTOS**  
cossaro@csarquitectos.com  
diego@csarquitectos.com  
www.csarquitectos.com