


TANQUE ESTACIONARIO

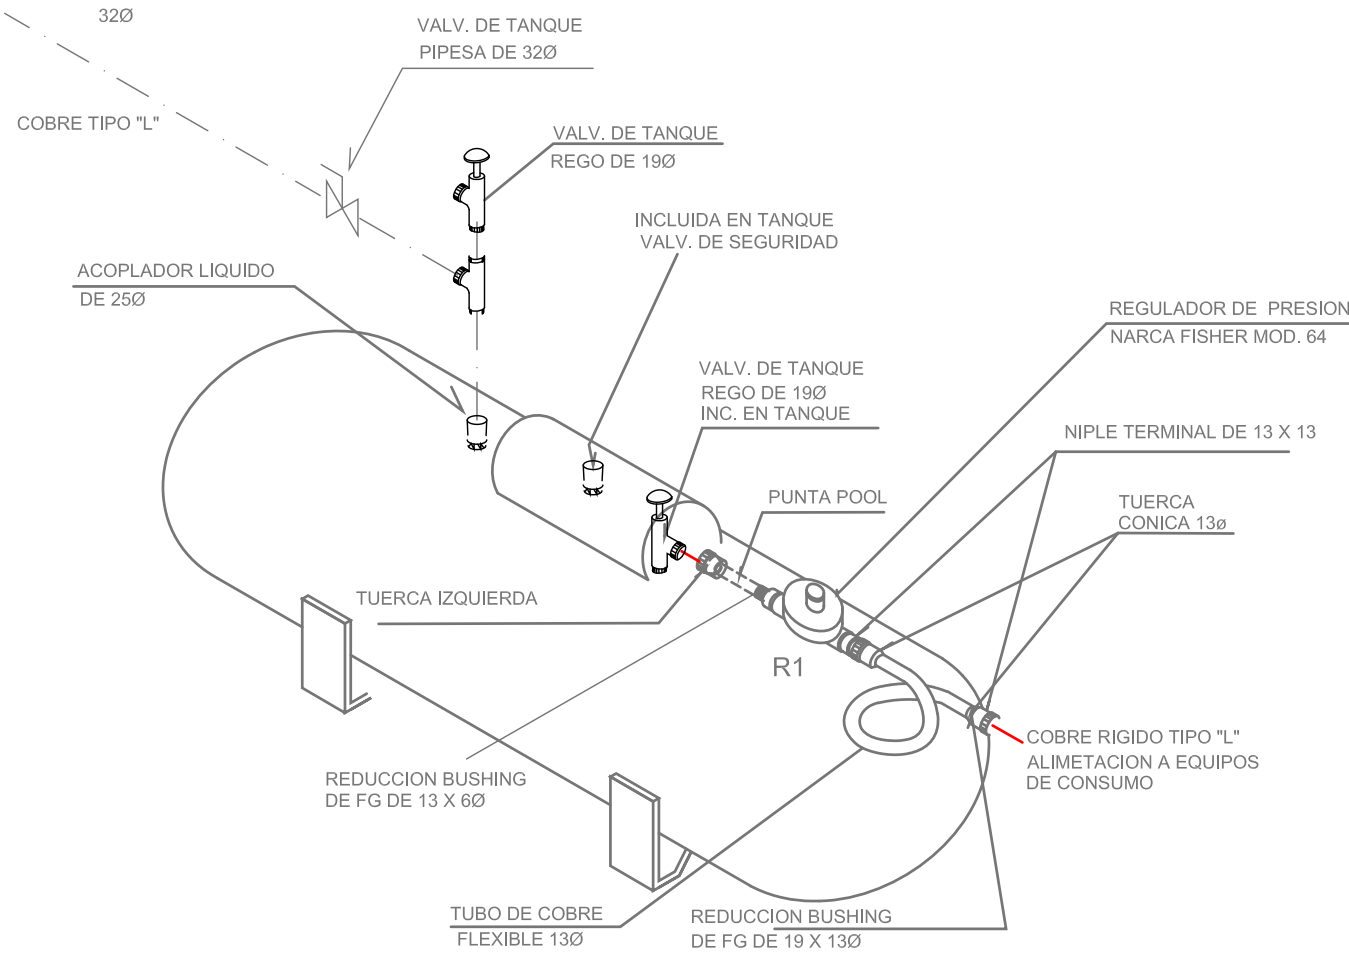


CUADRO DE REGULADORES

ID	DESCRIPCION	DIAMETRO DE CONEXION	CAPACIDAD	PRESION DE SALIDA	UBICACION	CANTIDAD
R1	REGULADOR DE ALTA PRESION MCA, FISHER MOD. 64-33	13mmØx13mmØ	29.60 m³/m	1.5 KG/CM2	TANQUES ESTACIONARIOS	2

05 - AZOTEA TERRAZA
1 : 75

VILLA PLATA / KINDER SOARÉ

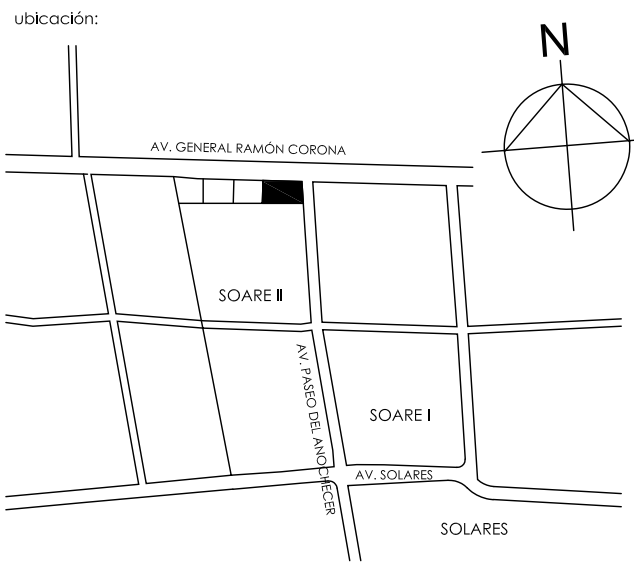

simbología
TUBERIA DE COBRE TIPO 1", PARA LINEA DE GAS LP, POR PISO O POR MURO
TUBERIA DE COBRE TIPO 1", PARA LINEA DE GAS LP, SOBRE AZOTEA
TUBERIA DE COBRE TIPO 1", PARA LINEA DE LLENADO, SOBRE AZOTEA
VALVULA FIG.550 MCA, URREA
TUERCA UNION MATERIAL INDICADO
VALVULA EN VERTICAL FIG.550 MCA, URREA
SUBE TUBERIA MATERIAL INDICADO
CODO 90° HACIA ABAJO DIAMETROS Y MATERIAL INDICADOS
TEE HACIA ARRIBA DIAMETROS Y MATERIAL INDICADOS
TEE DIAMETROS Y MATERIAL INDICADOS
CODO 90° DIAMETROS Y MATERIAL INDICADOS

notas:

propietario:
ubicación: AV. RAMÓN CORONA esq. AV. PASEO DEL ANOCHECER / SOARE II
ZAPOPAN, JALISCO

contenido:
INSTALACION GAS LP AZOTEA / TERREZA

escala: 1 : 75
fecha:

alínea: IG-04

proyecto: ARQ. CAROLINA COSSARO
ARQ. DIEGO STEITSKAMP

CSARQUITECTOS
cossaro@csarquitectos.com
diego@csarquitectos.com
www.csarquitectos.com

Instalaciones Planificadas S.A. de C.V.
Calle San Jorge No. 362, Col. Las Juntas, C.P. 45960, Toluca, México
Tel. 01 (33) 36 70 65 42 Fax. 01 (33) 36 70 67 84
email: info@instalplan.com

PROPIETARIO: VILLA PLATA

UBICACIÓN: ZAPOPAN, JALISCO

CONTENIDO: INSTALACION GAS LP AZOTEA / TERREZA

REVISOR: ING.J.C.S.A.

FECHA: 17-MAYO-2019

CLAVE: IG-04

PROYECTO: ING.J.M.G.G.

ESCALA: 1 : 75

REV: 03