



1 GAS LOCALES

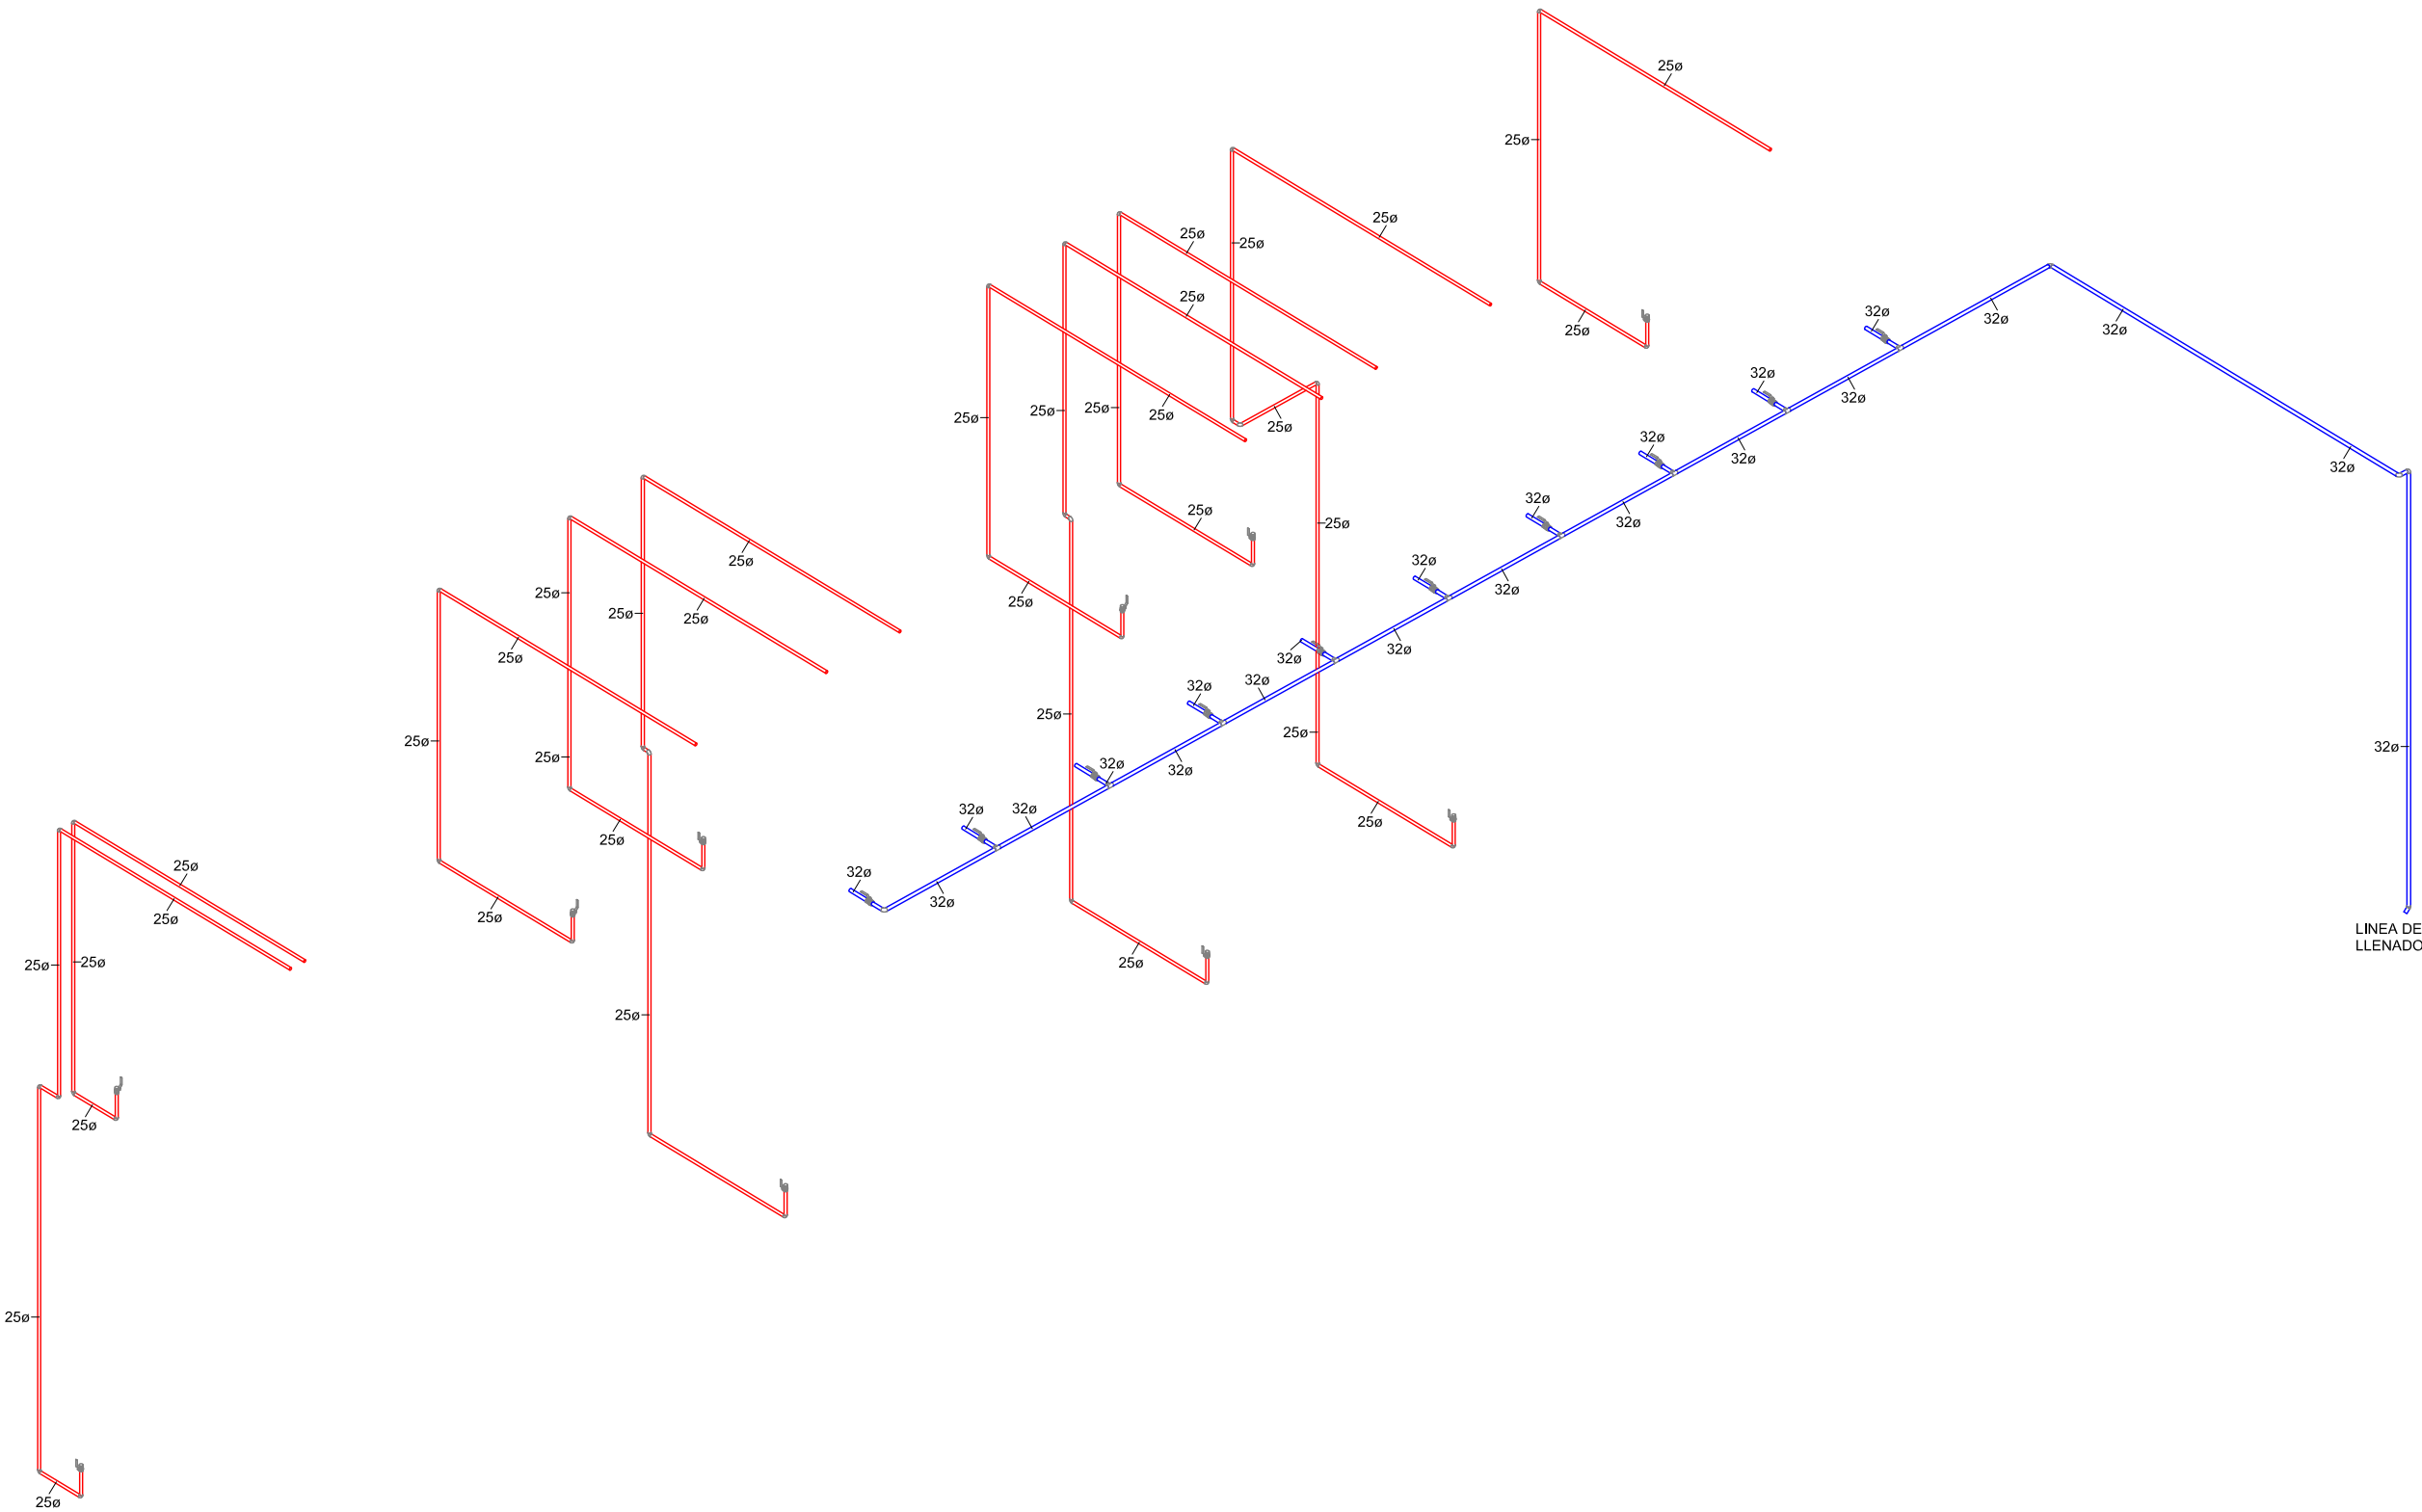

VILLA PLATA / KINDER SOARÉ

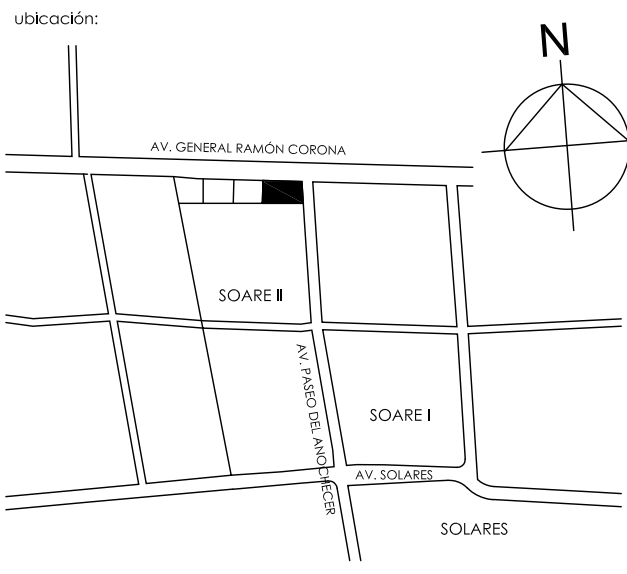

simbología	
	TUBERIA DE COBRE TIPO "L", PARA LINEA DE GAS LP, POR PISO O POR MURO
	TUBERIA DE COBRE TIPO "L", PARA LINEA DE GAS LP, SOBRE AZOTEA
	TUBERIA DE COBRE TIPO "L", PARA LINEA DE LLENADO, SOBRE AZOTEA
	VALVULA FIG.550 MCA. URREA
	TUERCA UNION MATERIAL INDICADO
	VALVULA EN VERTICAL FIG.550 MCA. URREA
	SUBE TUBERIA MATERIAL INDICADO
	CODO 90° HACIA ABAJO DIAMETROS Y MATERIAL INDICADOS
	TEE HACIA ARRIBA DIAMETROS Y MATERIAL INDICADOS
	TEE DIAMETROS Y MATERIAL INDICADOS
	CODO 90° DIAMETROS Y MATERIAL INDICADOS

notas:

propietario:

ubicación: AV. RAMÓN CORONA esq. AV. PASEO DEL ANOCHECER / SOARE II ZAPOPAN, JALISCO

período y nº de registro:

contenido: INSTALACION GAS LP ISOMETRICO LOCALES

dibujó: revisó: autorizó:

escala: fecha:

laminó: IG-05

proyecto: ARQ. CAROLINA COSSARO
: ARQ. DIEGO STETSKAMP

CSARQUITECTOS
cossaro@csarquitectos.com
dies@csarquitectos.com
www.csarquitectos.com

Instalaciones Planificadas S.A. de C.V.
Tel. 01 (33) 36 70 60 42 Fax. 01 (33) 36 70 67 84
email: lpl@prodigy.net.mx

PROPIETARIO:		VILLA PLATA	
UBICACIÓN:		ZAPOPAN, JALISCO	
CONTENIDO:		CLAVE:	
INSTALACION GAS LP ISOMETRICO LOCALES		IG-05	
REVISOR:	DESAÑO:	PROYECTO:	
ING. J.C.S.A.	LIC. S.I.A.R.	ING. J.M.G.G.	
FECHA:	ESCALA:	REV:	
17-MAYO-2019		03	