



2 PT HABITACIONES TIPO 1

1 04 - N PT - HABITACIONES TIPO 1
1 : 50

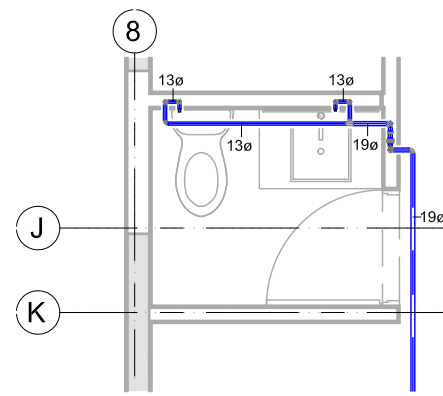


3 04 - N PT - BAÑOS PUBLICOS 8 / J-L
1 : 50

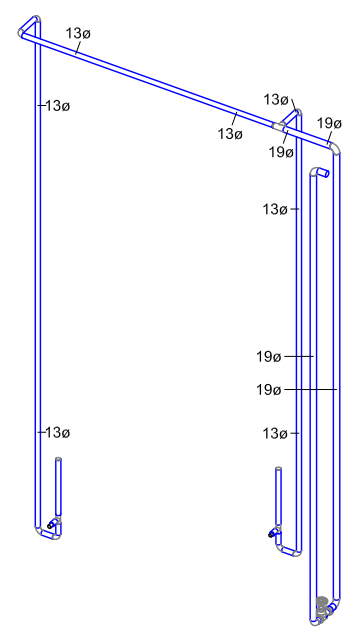

4 PT BAÑOS PUBLICOS 8 / J-L

VILLA PLATA / KINDER SOARÉ

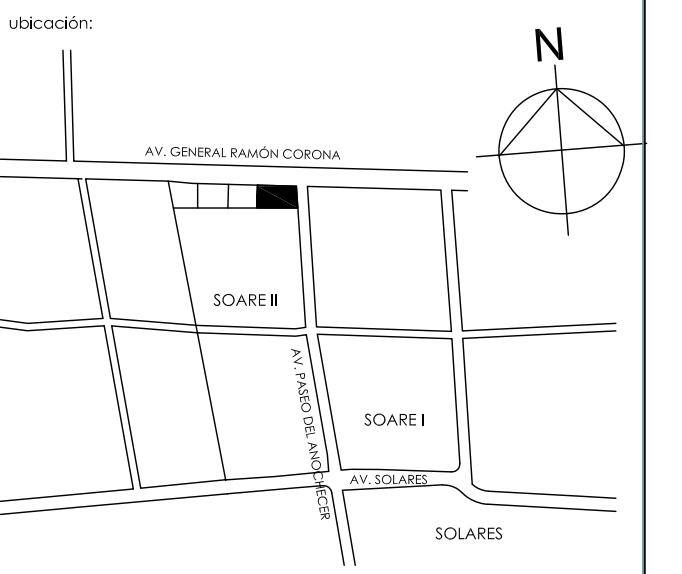

	LEYENDA:
	TUBERIA DE CPVC RD-13.5 MCA.FLOWGUARD GOLD PARA LINEA DE AGUA FRIA
	TUBERIA DE CPVC RD-13.5 MCA.FLOWGUARD GOLD PARA LINEA DE AGUA CALIENTE
	TUBERIA DE COBRE TIPO "M" PARA ALIMENTACION A CALDERAS
	TUBERIA DE CPVC RD-13.5 MCA.FLOWGUARD GOLD PARA LINEA DE RETORNO DE AGUA CALIENTE
	TUBERIA DE PVC HIDRAULICO MCA.CRESCO C-40 PARA TOMA MUNICIPAL
	VALVULA FIG.555
	TUERCA UNION MATERIAL INDICADO
	VALVULA EN VERTICAL FIG.555
	SUBE TUBERIA MATERIAL INDICADO
	CODO 90° HACIA ABAJO DIAMETROS Y MATERIAL INDICADOS
	TEE HACIA ARRIBA DIAMETROS Y MATERIAL INDICADOS
	TEE DIAMETROS Y MATERIAL INDICADOS
	CODO 90° DIAMETROS Y MATERIAL INDICADOS

notas:

propietario:

ubicación: AV. RAMÓN CORONA esq. AV. PASEO DEL ANOCHECER / SOARE II
ZAPOPAN, JALISCO

contenido:
INSTALACION HIDRAULICA PISO TIPO HABITACIONES 1

dibujó: revisó: autorizó:

escala: 1 : 50 fecha:

lápiz: IH-04A

proyecto: ARQ. CAROLINA COSSARO
ARQ. DIEGO STETSKAMP

CSARQUITECTOS
cossaro@csarquitectos.com
diego@csarquitectos.com
www.csarquitectos.com



Instalaciones
Planificadas
S.A. de C.V.

Calle San Jorge No. 362, Col. Las Juntas
Tel. 01 (31) 36,70,60,62 Fax. 01 (31) 36,70,67,64
email: lmd@csarquitectos.com

PROPIETARIO:
VILLA PLATA

UBICACION:
ZAPOPAN, JALISCO

CONTENIDO:
INSTALACION HIDRAULICA
PISO TIPO HABITACIONES 1

CLAVE:
IH-04A

REVISOR:
ING.J.C.S.A.

REVISOR:
LIC.S.I.A.R.

PROYECTO:
ING.J.M.G.G.

FECHA:
16-MAYO-2019

ESCALA:
1 : 50

REV:
06