


1 03 - PISO 1 - LOCALES COMERCIALES  
1 : 50

## VILLA PLATA / KINDER SOARÉ

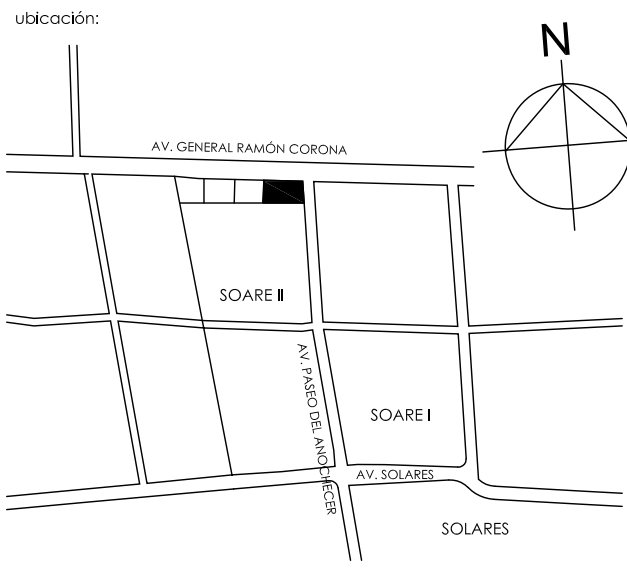

SIMBOLOGIA	
	TUBERIA DE PVC SANITARIO TIPO NORMA PARA LINEA DE AGUAS NEGRAS, ENTERRADA Y COLGADA POR LOSA.
	TUBERIA DE PVC SANITARIO TIPO NORMA PARA LINEA DE VENTILACION, COLGADA POR LOSA.
	TUBERIA DE PVC SANITARIO TIPO NORMA PARA LINEA DE VENTILACION POR PISO, COLGADA POR LOSA.
	TUBERIA DE FIERRO PUNZADO FOSA-TIP PARA DESVÍOS DE BAJANTES SANITARIOS, COLGADA POR LOSA.
	BAJANTE DE AGUAS NEGRAS
	SUBE COLUMNA DE VENTILACION
	VALVULA COMPUERTA
	VALVULA CHECK
	YEE
	CODO 45°
	REGISTRO SANITARIO
	0.50 0.41 DIFERENCIA NIVEL DE TAPA ARRASTRE
	TAPON REGISTRO EN PISO
	TAPON REGISTRO POR PLAFON
	COLADERA FOSA MOD. INDICADO
NOTA: TUBERIA EN P.V.C. HIDRAULICO CLASE 2 DIAMETROS MAYORES A 250	
NOTA: TODOS LOS DIAMETROS SON EN MILIMETROS	

notas:

propietario:

ubicación: AV. RAMÓN CORONA esq. AV. PASEO DEL ANOCHECER / SOARE II ZAPOPAN, JALISCO

perfo y nº de registro:

contenido: INSTALACION SANITARIA PISO 1 LOCALES COMERCIALES

dibujó: revisó: autató:

escala: 1 : 50 fecha:

laminó: IS-03B

proyecto: ARQ. CAROLINA COSSARO ARQ. DIEGO STETSKAMP

CSARQUITECTOS  
cossaro@csarquitectos.com  
dies@csarquitectos.com  
www.csarquitectos.com

Instalaciones Planificadas S.A. de C.V.  
Calle San Jorge No. 362, Col. Las Juntas C.P. 45050 Toluca, México  
Tel. 01 (31) 36,70,60,62 Fax. 01 (31) 36,70,67,64 email: lmp@prodigy.net.mx

PROPIETARIO: VILLA PLATA

UBICACIÓN: ZAPOPAN, JALISCO

CONTENIDO: INSTALACION SANITARIA PISO 1 LOCALES COMERCIALES

CLAVE: IS-03B

REVISÓ: ING.J.C.S.A.

DIBUJÓ: ING.A.A.V.S.

PROYECTO: ING.J.M.G.G.

FECHA: 12-MAR-2019

ESCALA: 1 : 50

REV: 02