



1 CISTERNA FRONTAL VP
1 : 25

RELACION DE PASOS EN CISTERNA DEPTOS					
CANT	PASO	USO	MATERIAL	DIAMETRO	PLACA 14"
2	A	HIDRONEUMATICO 50MM	FERRO NEGRO, C. 40 CROSCA	50MM	30X30 CM
1	B	RETORNO CISTERNA HIPO	FERRO NEGRO, C. 40 CROSCA	50MM	30X30 CM
1	C	ELECTRO NIVELES HIPO	FERRO NEGRO, C. 40 CROSCA	25MM	30X30 CM
1	D	LLENADO DE CISTERNA	FERRO NEGRO, C. 40 CROSCA	38MM	30X30 CM
1	E	VENTILACION	FERRO GALV. C. 40 CROSCA	100MM	30X30 CM
1	F	LLENADO CON PIPA	FERRO GALV. C. 40 CROSCA	100MM	30X30 CM

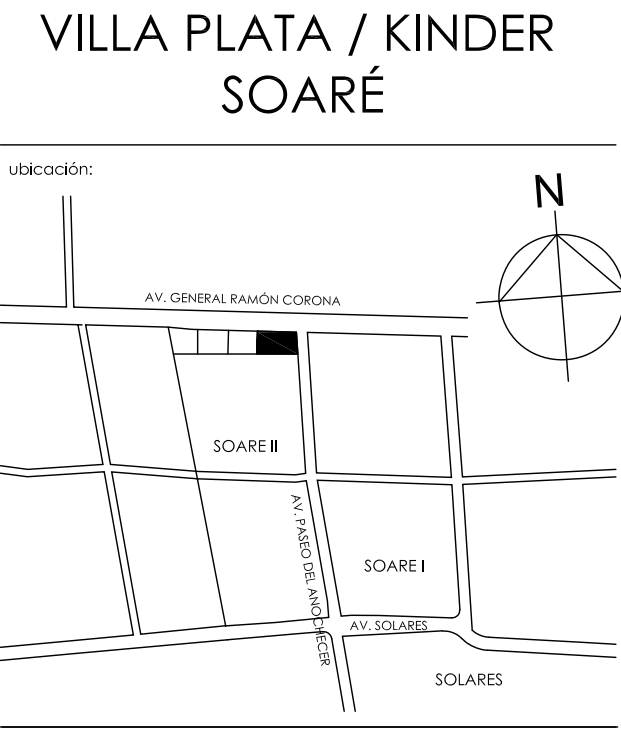

3 01 - N S1 - CIST
1 : 25

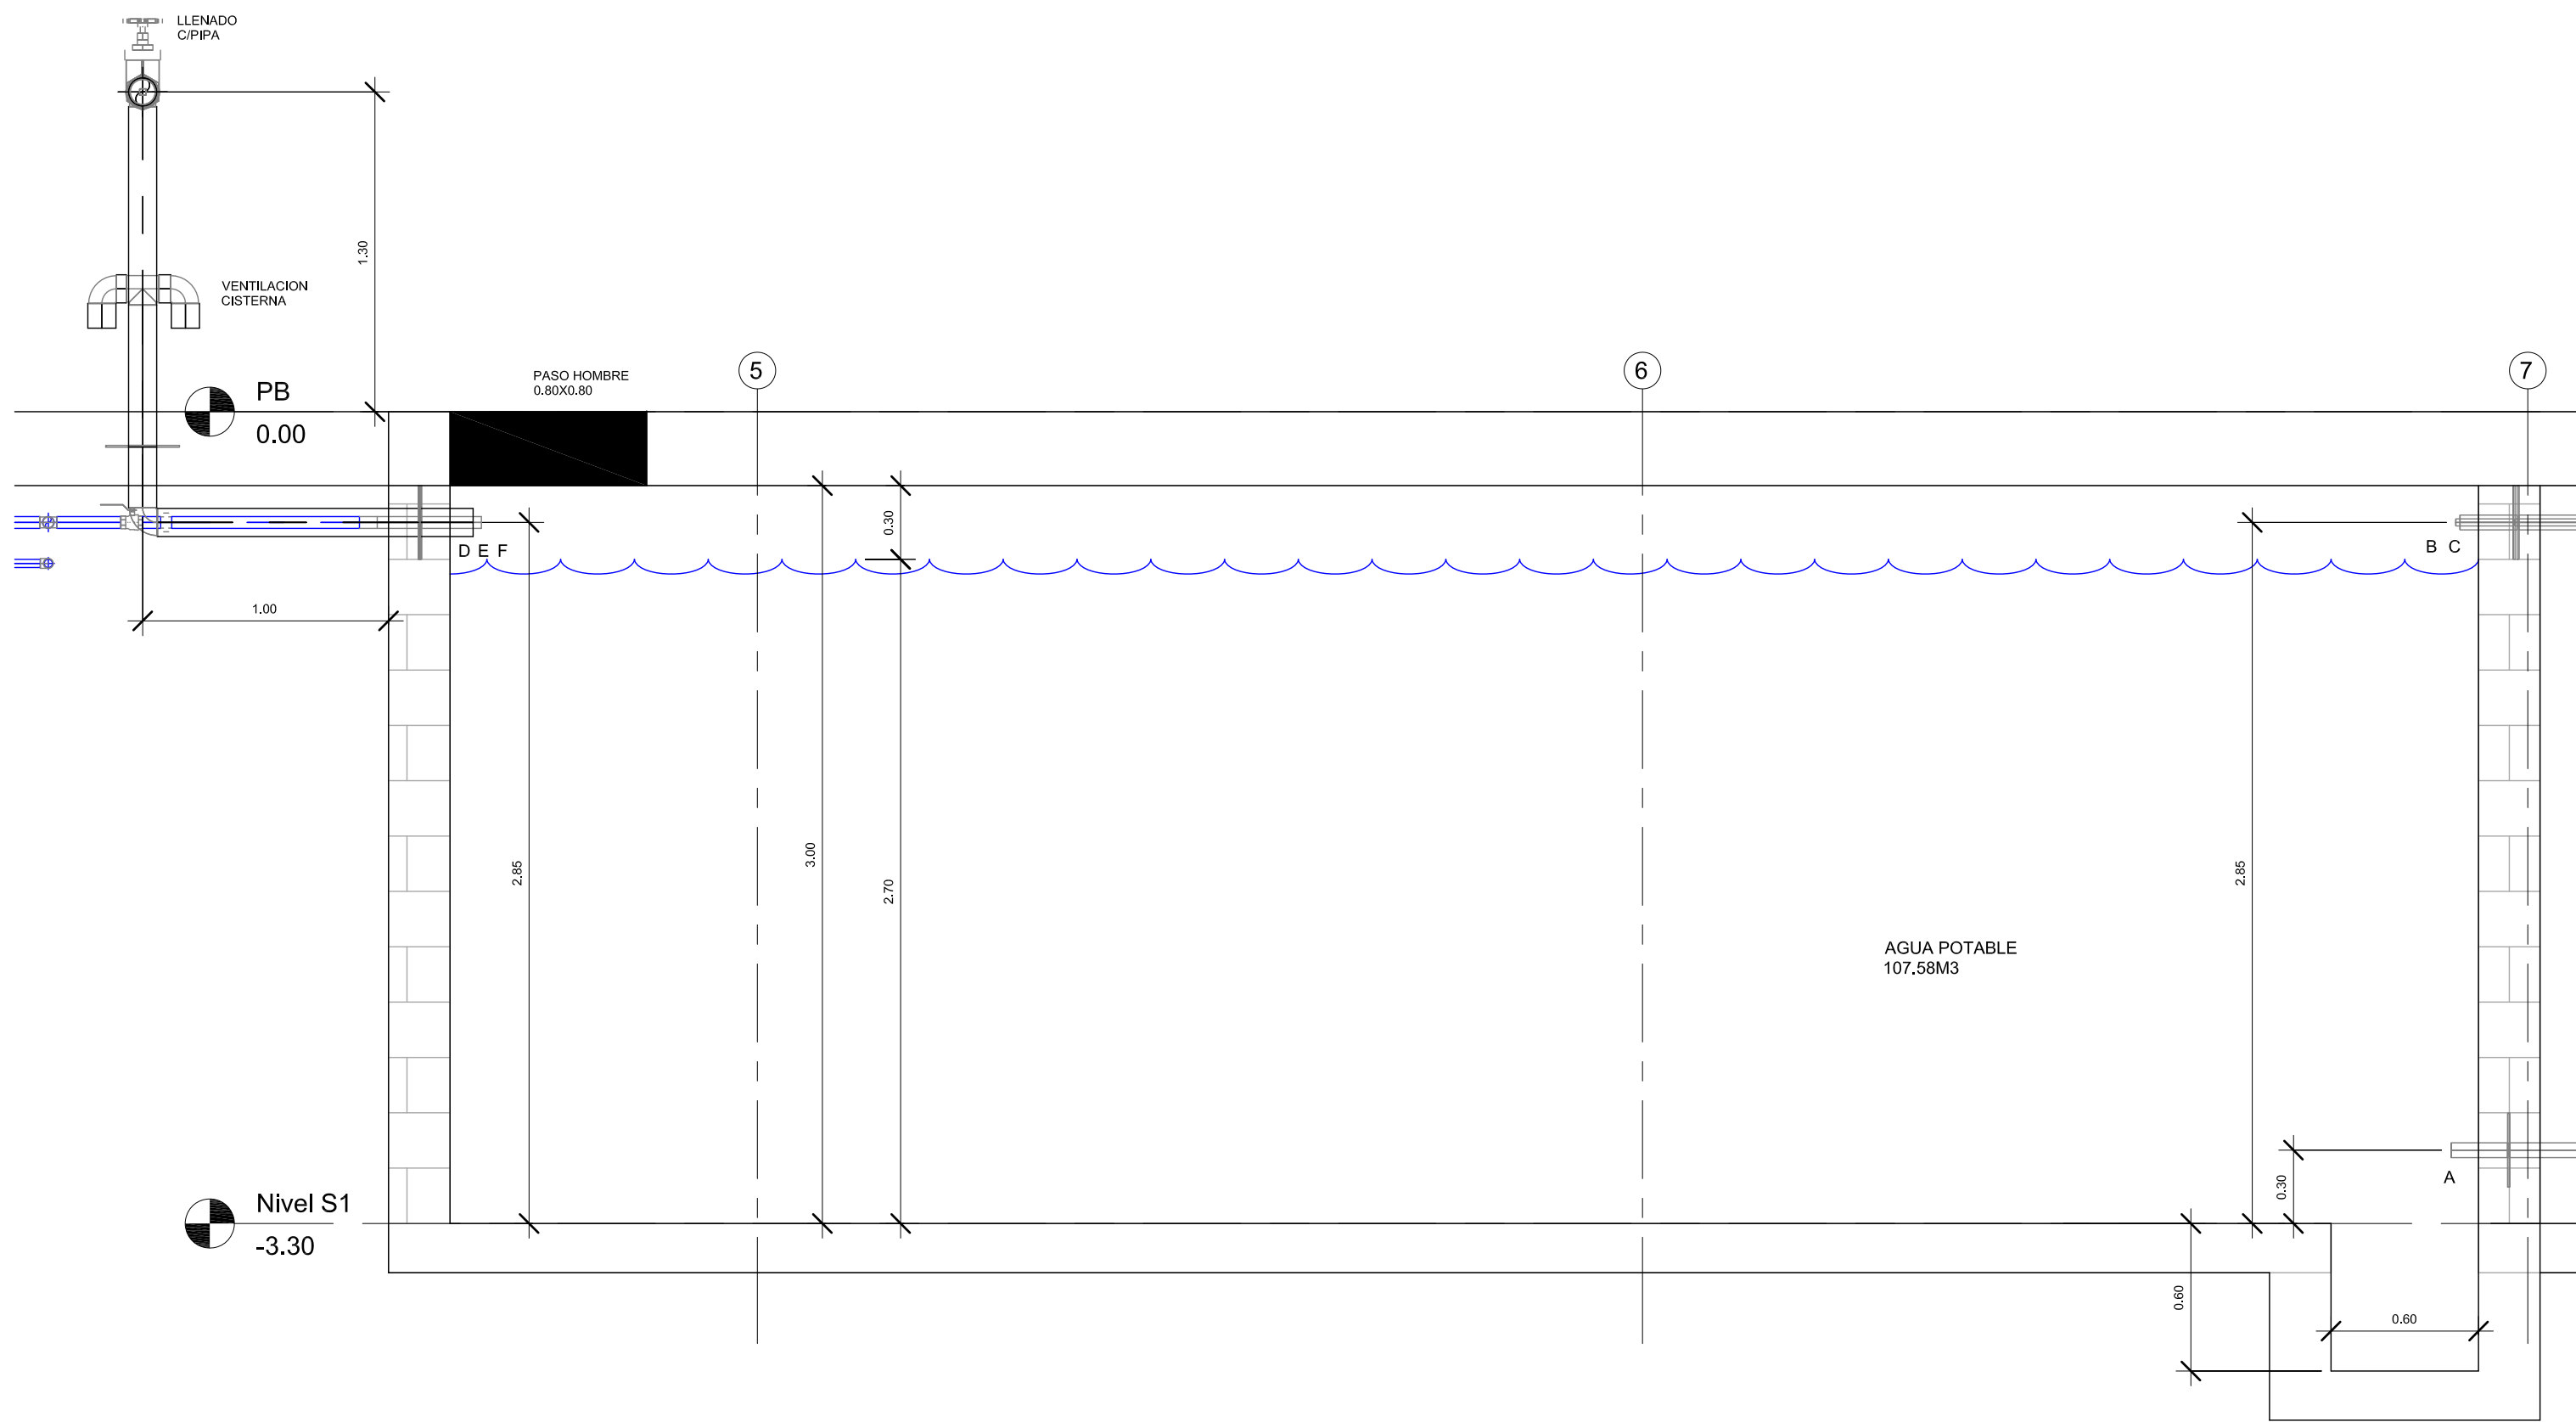

2 CISTERNA LATERAL VP
1 : 25

Instalaciones Planificadas S.A. de C.V.

Calle San Jorge No. 362, Col. Las Juntas C.P. 45900, Toluca, México
Tel. 01 (31) 36,70,60,62 Fax. 01 (31) 36,70,67,64
email: lmp@prodigy.net.mx

PROPIETARIO:
VILLA PLATA

UBICACION:
ZAPOPAN, JALISCO

CONTENIDO:
INSTALACION HIDRAULICA CISTERNA

REVISOR:
ING. J.C.S.A.

FECHA:
16-MAYO-2019

CLAVE:
IH-CIS-01

PROYECTO:
ING. J.M.G.G.

ESCALA:
1 : 25

REV:
06

notas:

propietario:

ubicación: AV. RAMÓN CORONA esq. AV. PASEO DEL ANOCHECER / SOARE II ZAPOPAN, JALISCO

perfil y nº de registro:

contenido: INSTALACION HIDRAULICA CISTERNA

elaboró: revisó: autorizó:

escala: 1 : 25 fecha:

línea: IH-CIS-01

proyecto: ARQ. CAROLINA COSSARO ARQ. DIEGO STEISKAMP

CSARQUITECTOS

cosarar@csarquitectos.com
diego@csarquitectos.com
www.csarquitectos.com