



VILLA PLATA / KINDER  
SOARÉ

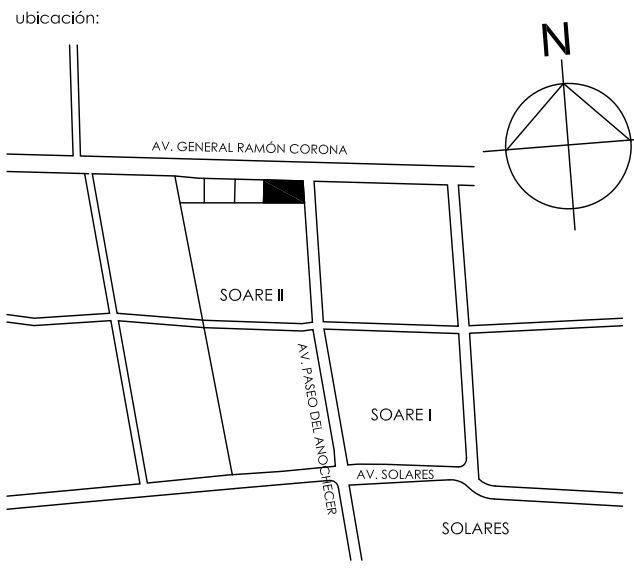

simbología:

—	TUBERÍA DE PVC SANITARIO TIPO NORMA PARA
—	LÍNEA DE AGUAS NEGRAS ENTERRADA Y COLGADA POR LOSA.
—	TUBERÍA DE PVC SANITARIO TIPO NORMA PARA
—	LÍNEA DE VENTILACIÓN COLGADA POR LOSA.
—	TUBERÍA DE PVC SANITARIO TIPO NORMA PARA
—	LÍNEA DE VENTILACIÓN POR PISO, COLGADA POR LOSA.
—	TUBERÍA DE PIEDRO FUNDIDO FOSA TOP PARA
—	DESÍVOS DE BIANTES SANITARIOS, COLGADA POR LOSA.
BAN	BAIANTE DE AGUAS NEGRAS
SCV	SUBE COLUMNA DE VENTILACIÓN
—	VALVULA COMPUERTA
—	VALVULA CHECK
—	YEE
—	CODO 45°
—	REGISTRO SANITARIO
—	DIFERENCIA NIVEL DE TAPA
—	ARRASTRE
—	TAPON REGISTRO EN PISO
—	TAPON REGISTRO POR PLAFON
—	COLADERA FOSA MOD. INDICADO

NOTA: TUBERIA EN PVC HIDRAULICO CLASE 2 DIAMETROS  
MAYORES A 250mm  
NOTA: TODOS LOS DIAMETROS SON EN MILIMETROS

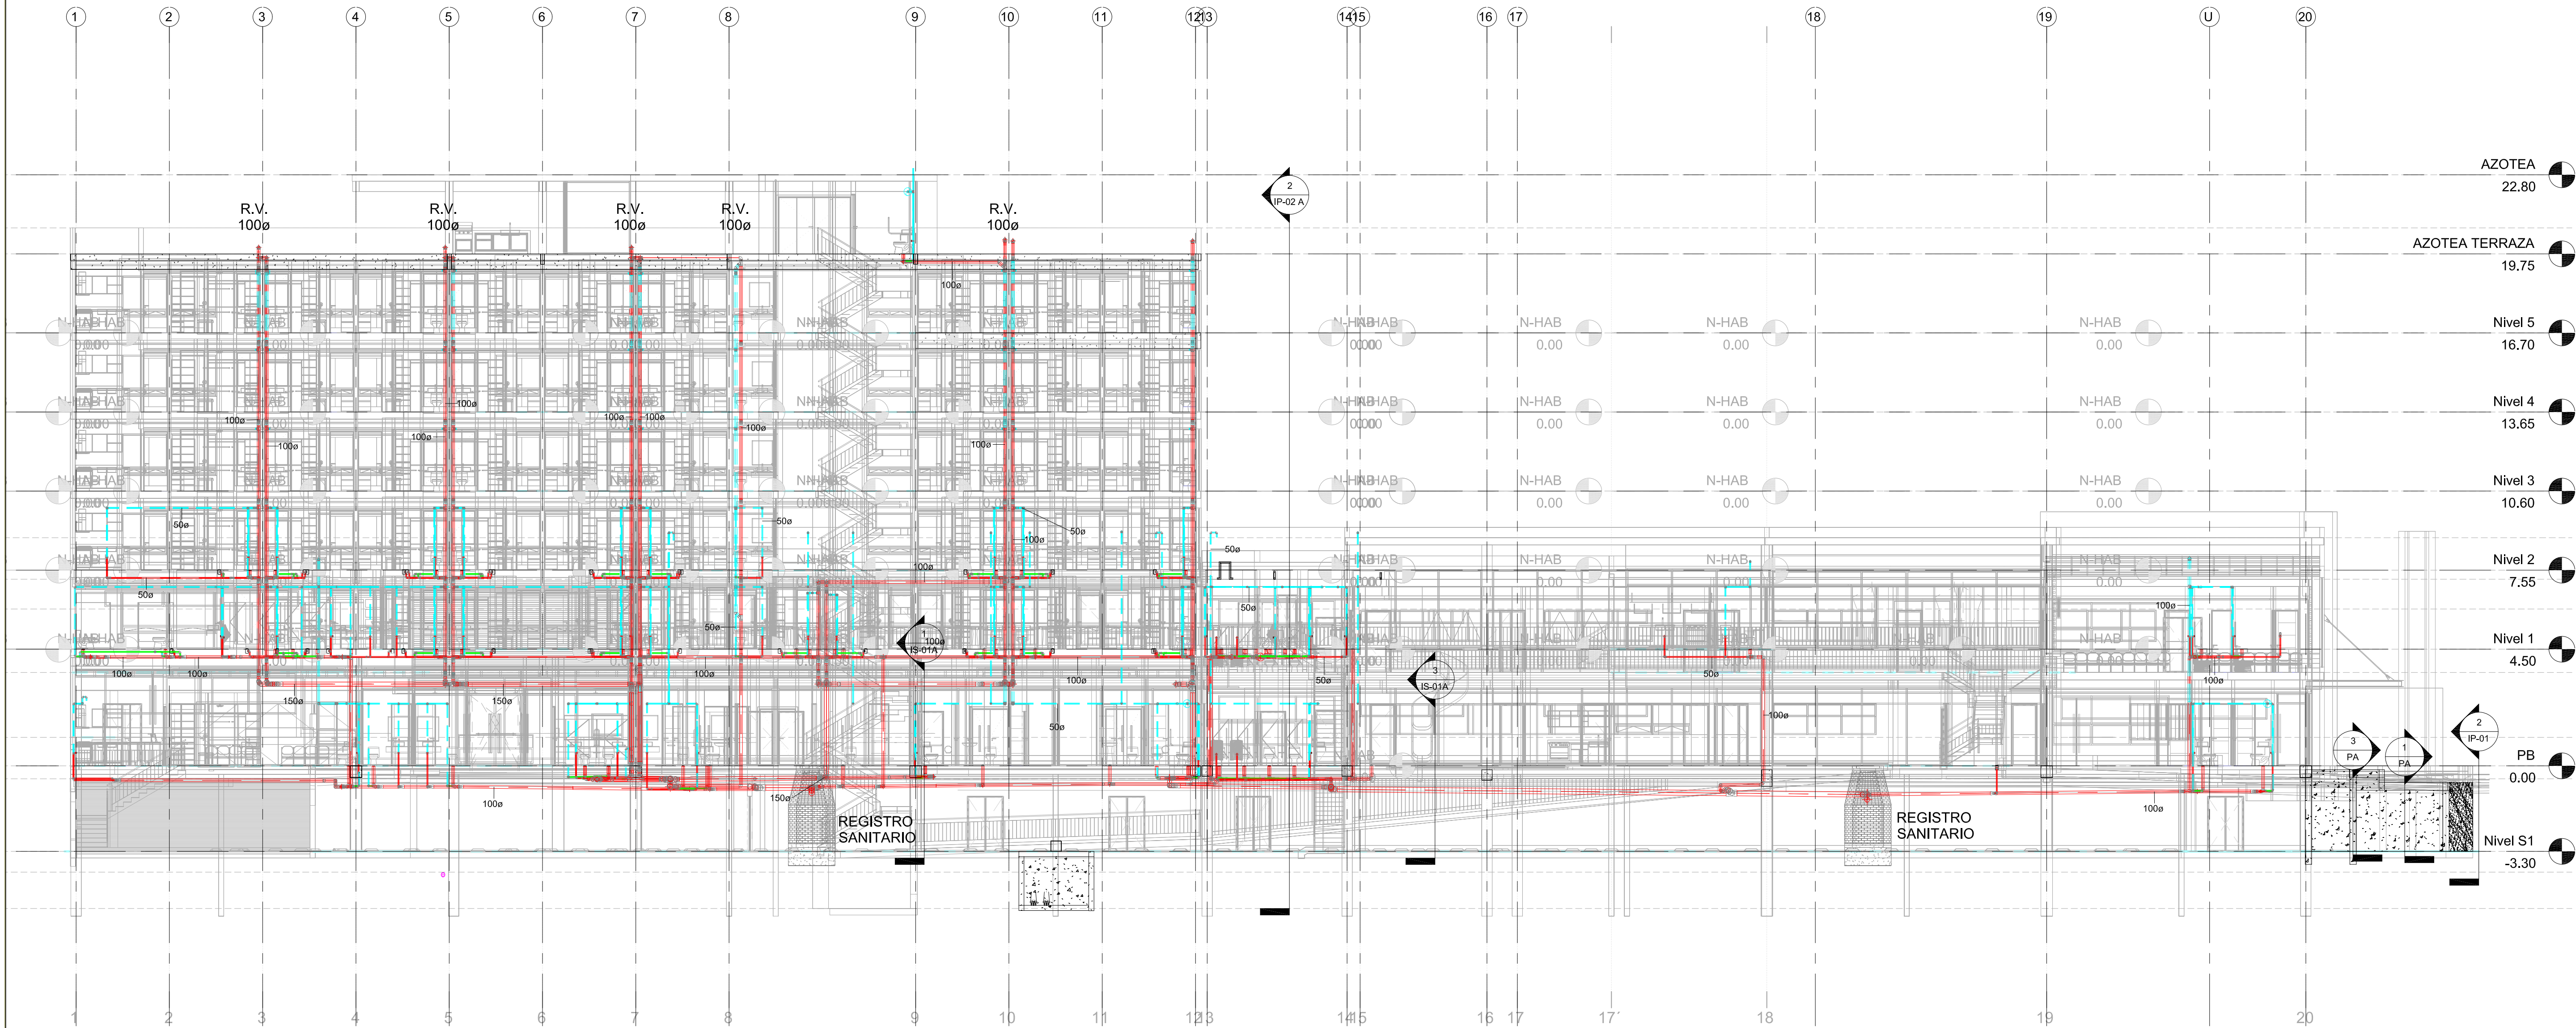

1 SECCION LATERA SANITARIA  
1 : 125

notas:

propietario:  
ubicación: AV. RAMÓN CORONA esq. AV. PASEO  
DEL ANOCHECER / SOARÉ II  
ZAPOPAN, JALISCO

perfil y nº de  
registro:  
contenido:  
INSTALACION SANITARIA SECCION

dibujó: revisó: autorizó:

escala: 1 : 125 fecha:

tema: IS-06

proyecto: ARQ. CAROLINA COSSARO  
ARQ. DIEGO STEISKAMP

CSARQUITECTOS  
cossaro@csarquitectos.com  
diego@csarquitectos.com  
www.csarquitectos.com

Instalaciones  
Planificadas  
S.A. de C.V.

Calle San Jorge No. 362, Col. Las Armas  
C.P. 45000, Toluca, México  
Tel. 01 (31) 3670,60,62 Fax. 01 (31) 3670,67,64  
email: info@csarquitectos.com

PROPIETARIO:  
VILLA PLATA

UBICACIÓN:  
ZAPOPAN, JALISCO

CONTENIDO:  
INSTALACION SANITARIA  
SECCION

CLAVE:  
IS-06

REVISÓ:  
ING. J.C.S.A.

REVISÓ:  
ING. A.A.V.S.

PROYECTO:  
ING. J.M.G.G.

FECHA:  
12-MAR-2019

ESCALA:  
1 : 125

REV:  
02