


1 ISOMETRICO GENERAL SANITARIA

VILLA PLATA / KINDER
SOARÉ

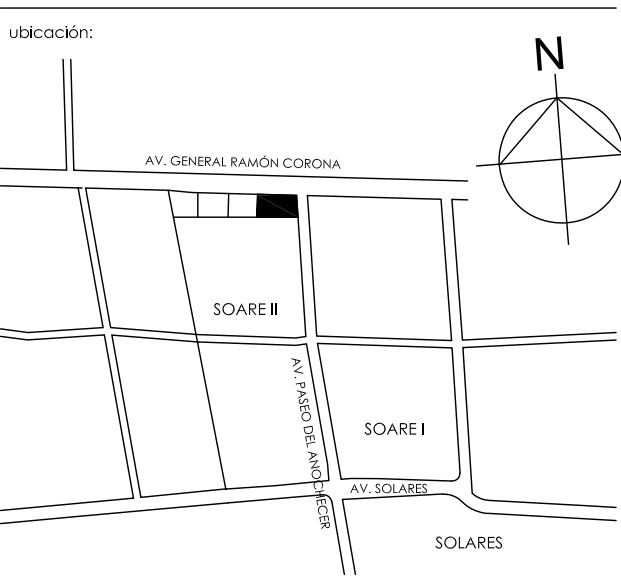

simbología:

notas:

propietario:

ubicación: AV. RAMÓN CORONA esq. AV. PASEO
DEL ANOCHECER / SOARE II
ZAPOPAN, JALISCO

perfil y nº de
registro:

contenido:
INSTALACION SANITARIA ISOMETRICO GENERAL

dibujó: revisó: autorizó:

escala: fecha:

tema: IS-07

proyecto: ARQ. CAROLINA COSSARO
ARQ. DIEGO STETSKAMP

CSARQUITECTOS

cosaro@csarquitectos.com
diego@csarquitectos.com
www.csarquitectos.com



Instalaciones
Planificadas
S.A. de C.V.

Calle San Jorge No. 362, Col. Las Juntas
C.P. 45100, Toluca, México
Tel. 01 (31) 36,70,60,62 Fax. 01 (31) 36,70,67,64
email: lami@prodigy.net.mx

PROPIETARIO: VILLA PLATA		
UBICACIÓN: ZAPOPAN, JALISCO		
CONTENIDO: INSTALACION SANITARIA ISOMETRICO GENERAL	CLAVE: IS-07	
REVISÓ: ING. J.C.S.A.	REVISÓ: ING. A.A.V.S.	PROYECTO: ING. J.M.G.G.
FECHA: 12-MAR-2019	ESCALA:	REV: 02