





1 03 - PISO 1  
1 : 100

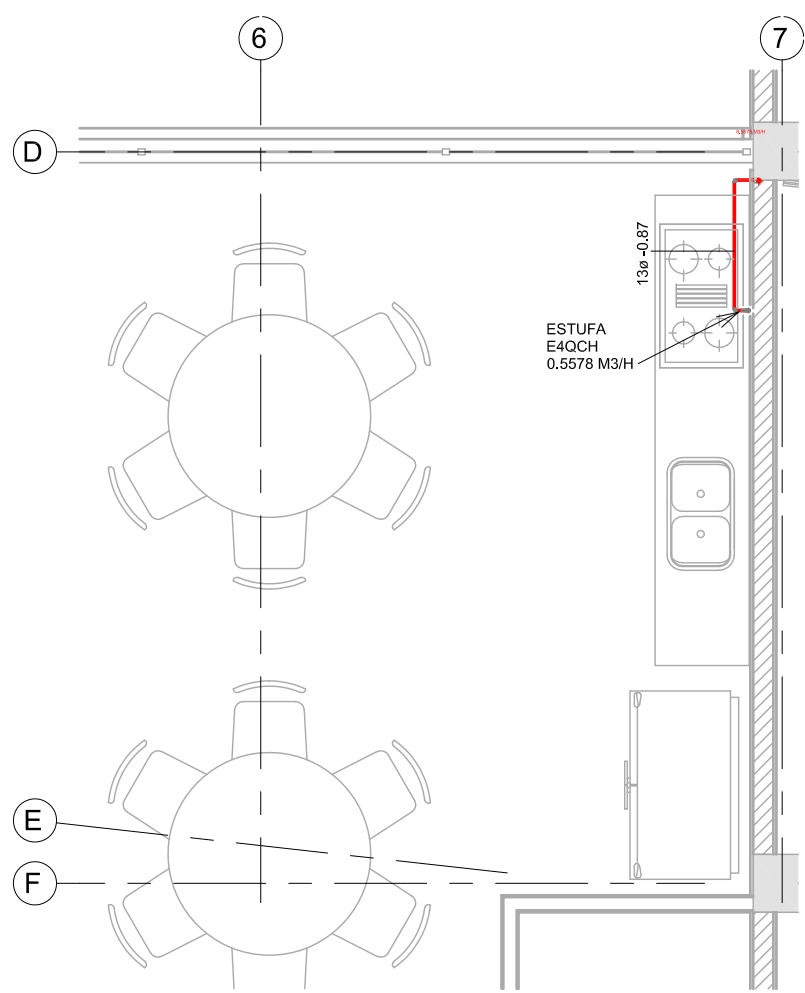

2 03 - PISO 1 - COCINA EJE 6-7 / D-F  
1 : 50

VILLA PLATA / KINDER  
SOARÉ

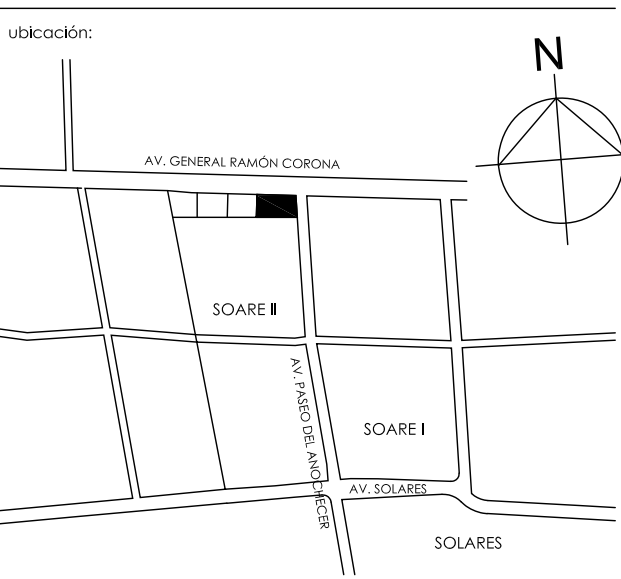

simbología	
	TUBERIA DE COBRE TIPO "T", PARA LINEA DE GAS LP, POR PISO O POR MURO
	TUBERIA DE COBRE TIPO "T", PARA LINEA DE GAS LP, SOBRE AZOTEA
	TUBERIA DE COBRE TIPO "T", PARA LINEA DE LLENADO, SOBRE AZOTEA
	VALVULA FIG.550 MCA. URREA
	TUERCA UNION MATERIAL INDICADO
	VALVULA EN VERTICAL FIG.550 MCA. URREA
	SUBE TUBERIA MATERIAL INDICADO
	CODO 90° HACIA ABAJO DIAMETROS Y MATERIAL INDICADOS
	TEE HACIA ARRIBA DIAMETROS Y MATERIAL INDICADOS
	TEE DIAMETROS Y MATERIAL INDICADOS
	CODO 90° DIAMETROS Y MATERIAL INDICADOS

nota:

propietario:  
ubicación: AV. RAMÓN CORONA esq. AV. PASEO DEL ANOCHECER / SOARE II ZAPOPAN, JALISCO

contenido:  
INSTALACION GAS LP PISO 1

dibujó:      revisó:      autorizó:  
escala: As indicated      fecha:

línea: IG-02

proyecto: ARQ. CAROLINA COSSARO  
ARQ. DIEGO STEISKAMP

CSARQUITECTOS  
cossaro@csarquitectos.com  
diego@csarquitectos.com  
www.csarquitectos.com

Instalaciones  
Planificadas  
S.A. de C.V.

Calle San Jorge No. 362, Col. Las Juntas  
C.P. 45960, Tlaxiaco, Jalisco  
Tel. 01 (33) 36 70 65 42 Fax. 01 (33) 36 70 67 84  
email: lisa@planificadas.com

PROPIETARIO: VILLA PLATA		
UBICACIÓN: ZAPOPAN, JALISCO		
CONTENIDO: INSTALACION GAS LP PISO 1	CLAVE: IG-02	PROYECTO: ING. J.M.G.G.
REVISÓ: ING. J.C.S.A.	DEBUIÓ: LIC. S.I.A.R.	FECHA: 17-MAYO-2019
ESCALA: As indicated		REV: 03