


VILLA PLATA / KINDER  
SOARÉ

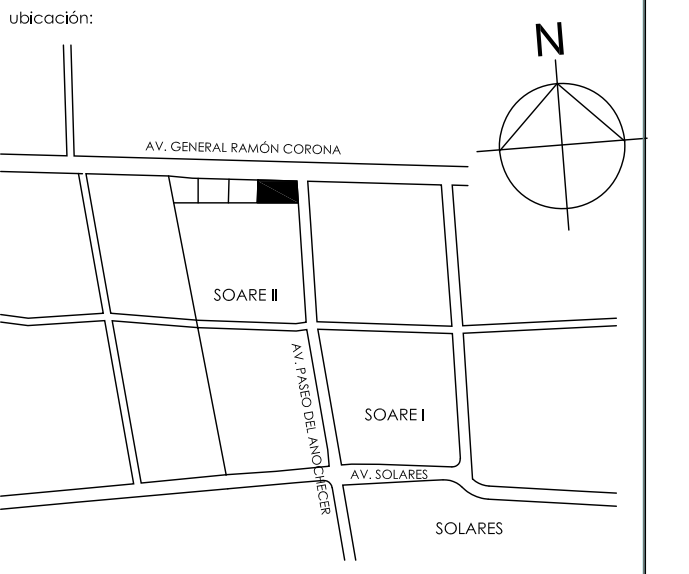

notas:

propietario:

ubicación: AV. RAMÓN CORONA esq. AV. PASEO DEL ANOCHECER / SOARE II  
ZAPOPAN, JALISCO

perfil y nº de registro:

contenido:  
INSTALACION PLUVIAL SOTANO

dibujó: revisó: autorizó:


escala: As indicated fecha:

laminas: IP-01


proyecto: ARQ. CAROLINA COSSARO  
ARQ. DIEGO STEISKAMP

CSARQUITECTOS

coscaro@csarquitectos.com  
diego@csarquitectos.com  
www.csarquitectos.com

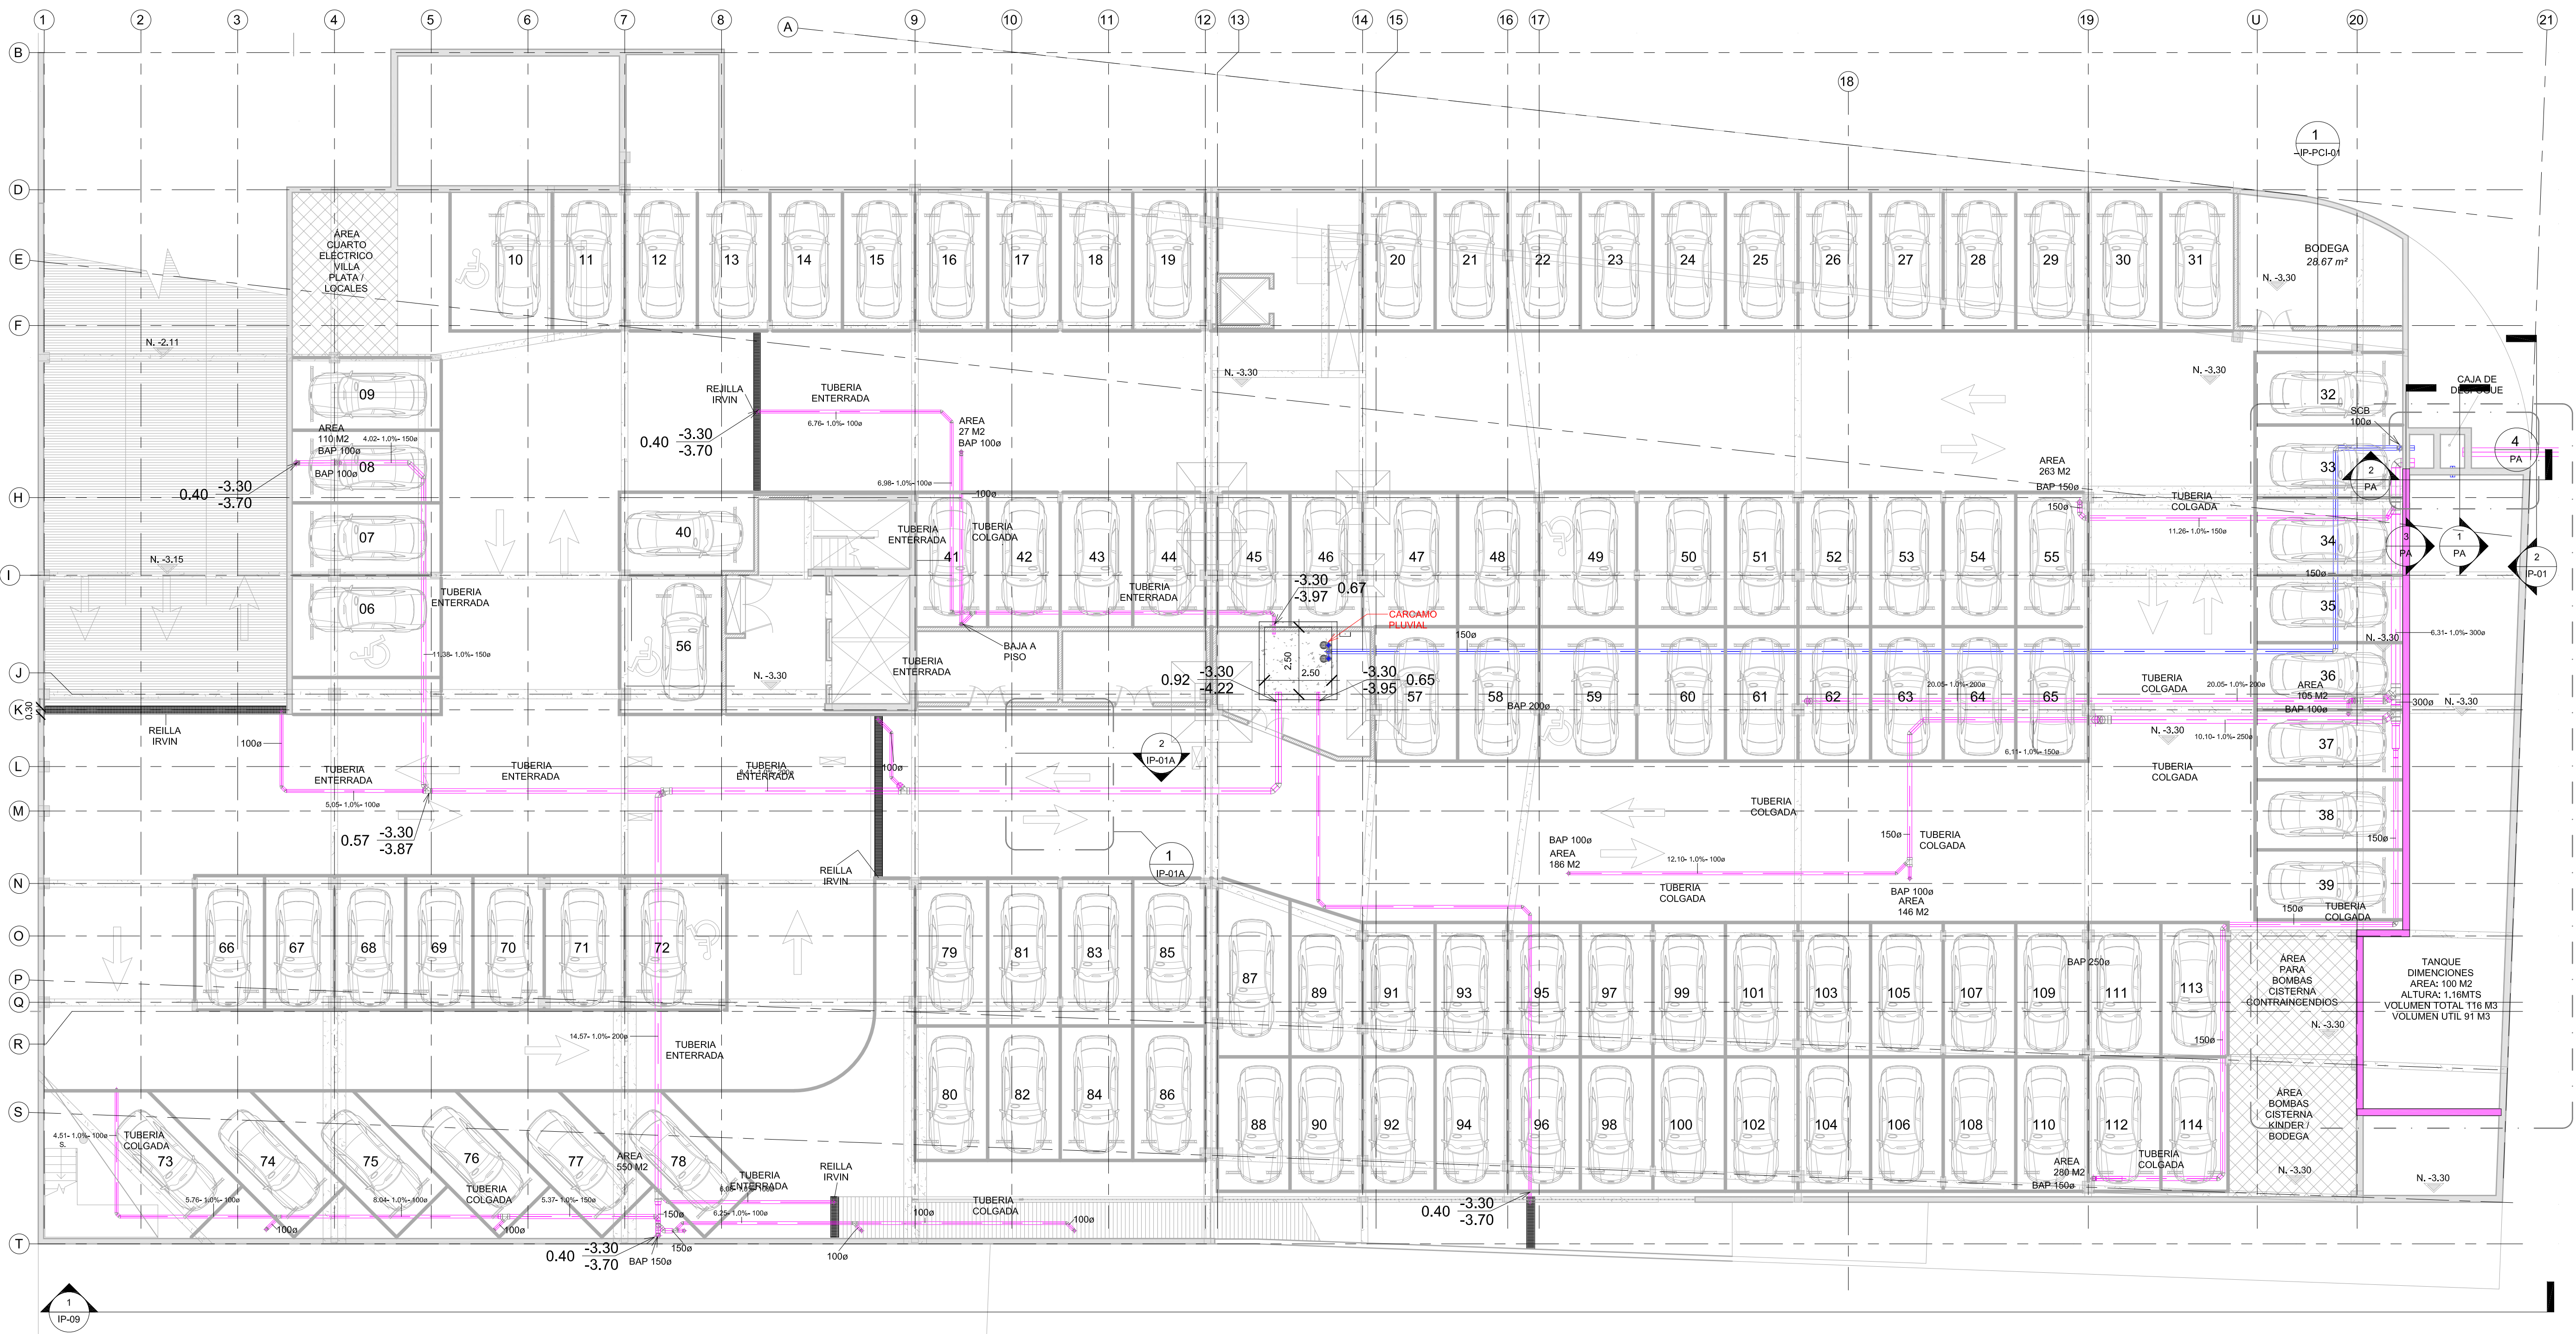

1 01 - N S1 PLV  
1 : 125

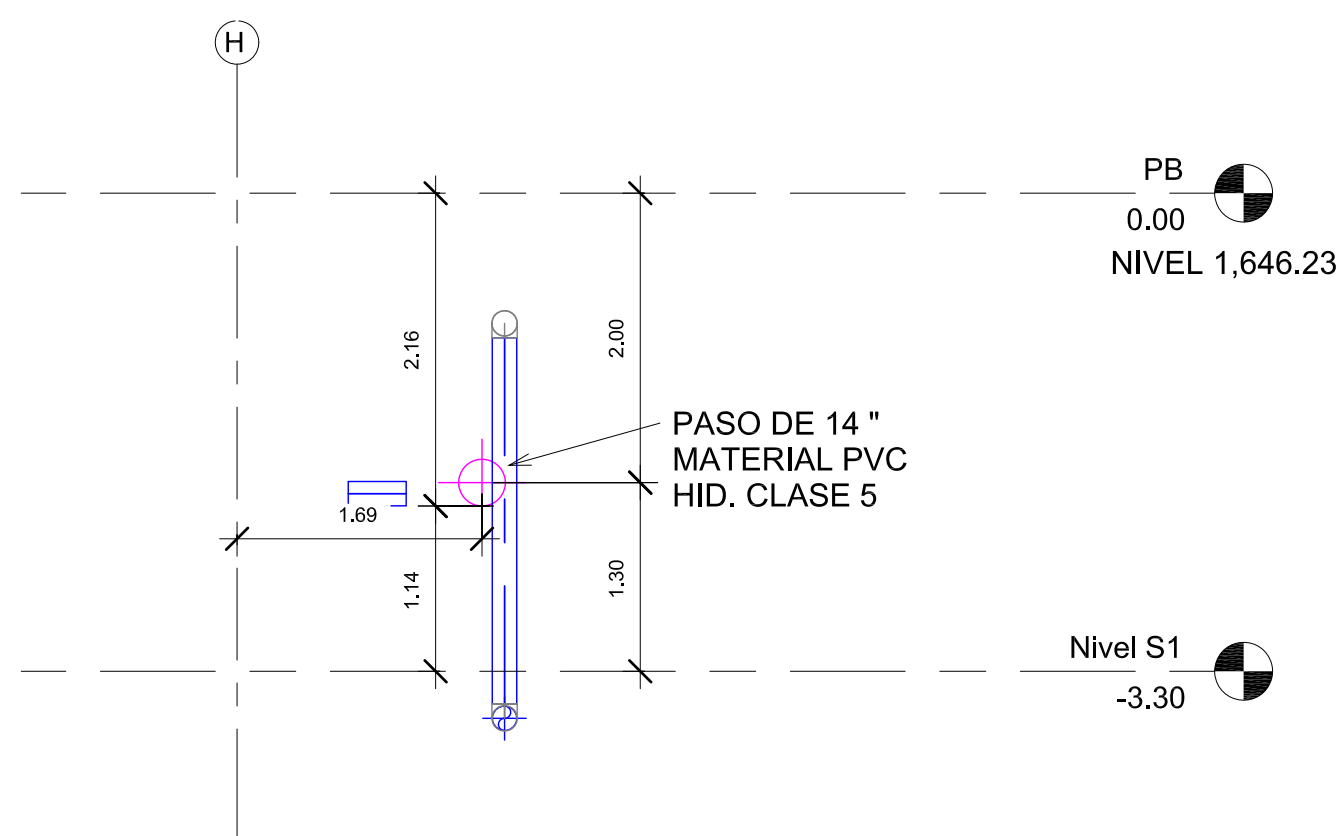

2 SECCION DE PASO DE MURO DE  
CONTENCIÓN EN EJE 21  
1 : 50

