


1 04 - N PT
1 : 125

VILLA PLATA / KINDER SOARÉ

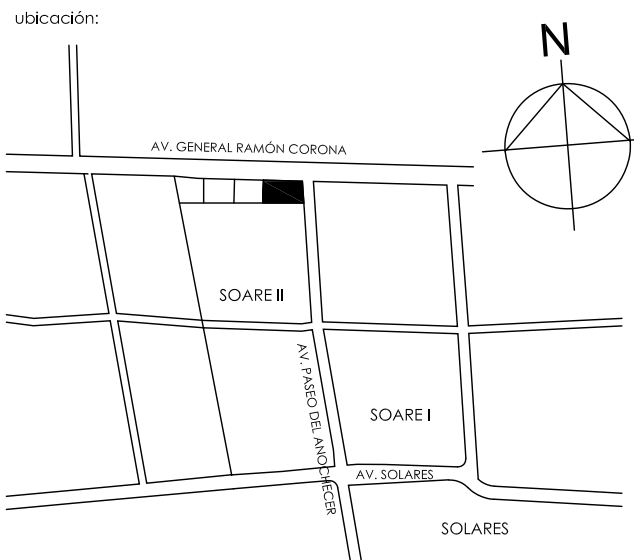

	TUBERIA DE CPVC RD-13.5 MCA.FLOWGUARD GOLD PARA LINEA DE AGUA FRIA
	TUBERIA DE CPVC RD-13.5 MCA.FLOWGUARD GOLD PARA LINEA DE AGUA CALIENTE
	TUBERIA DE COBRE TIPO 1M PARA ALIMENTACION A CALDERAS
	TUBERIA DE CPVC RD-13.5 MCA.FLOWGUARD GOLD PARA LINEA DE RETORNO DE AGUA CALIENTE
	TUBERIA DE PVC HIDRAULICO MCA.CRESICO C-40 PARA TOMA MUNICIPAL
	VALVULA FIG.555
	TUERCA UNION MATERIAL INDICADO
	VALVULA EN VERTICAL FIG.555
	SUBE TUBERIA MATERIAL INDICADO
	CODO 90° HACIA ABAJO DIAMETROS Y MATERIAL INDICADOS
	TEE HACIA ARRIBA DIAMETROS Y MATERIAL INDICADOS
	TEE DIAMETROS Y MATERIAL INDICADOS
	CODO 90° DIAMETROS Y MATERIAL INDICADOS

notas:

PROPIETARIO:
UBICACION: AV. RAMÓN CORONA esq. AV. PASEO DEL ANOCHER / SOARE II ZAPOPAN, JALISCO

perfil y nº de registro:
contenido:
INSTALACION HIDRAULICA PISO TIPO

dibujó: revisó: autorizó:
escala: 1 : 125 fecha:
laminó: IH-04

proyecto: ARQ. CAROLINA COSSARO
ARQ. DIEGO STETSKAMP

CSARQUITECTOS
cossaro@csarquitectos.com
diego@csarquitectos.com
www.csarquitectos.com

Instalaciones Planificadas S.A. de C.V.
Calle San Jorge No. 362, Col. Las Juntas C.P. 45900 Toluca, México
Tel. 01 (31) 36,70,60,62 Fax. 01 (31) 36,70,67,64 email: lmp@instplan.com

PROPIETARIO:
VILLA PLATA

UBICACION:
ZAPOPAN, JALISCO

CONTENIDO:
INSTALACION HIDRAULICA PISO TIPO

REVISOR:
ING.J.C.S.A.

ELABORADOR:
LIC.S.I.A.R.

PROYECTOR:
ING.J.M.G.G.

FECHA:
16-MAYO-2019

ESCALA:
1 : 125

CLAVE:
IH-04

REV:
06