



1 05 - AZOTEA TERRAZA
1 : 75

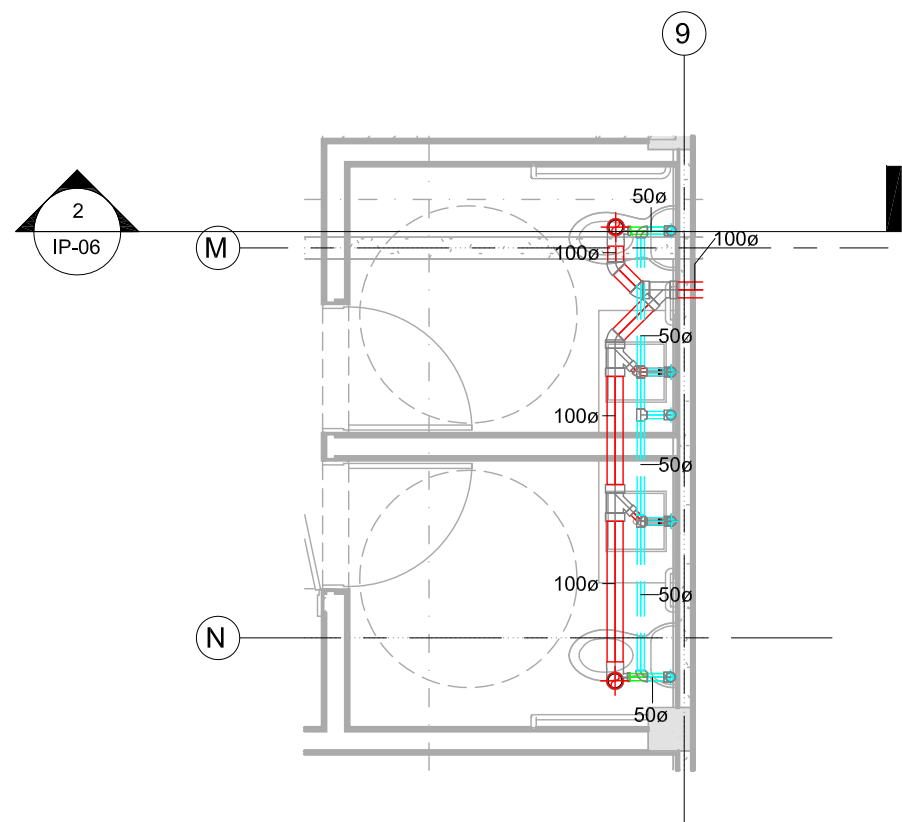

2 05 - AZOTEA TERRAZA - BAÑOS
1 : 50

VILLA PLATA / KINDER SOARÉ

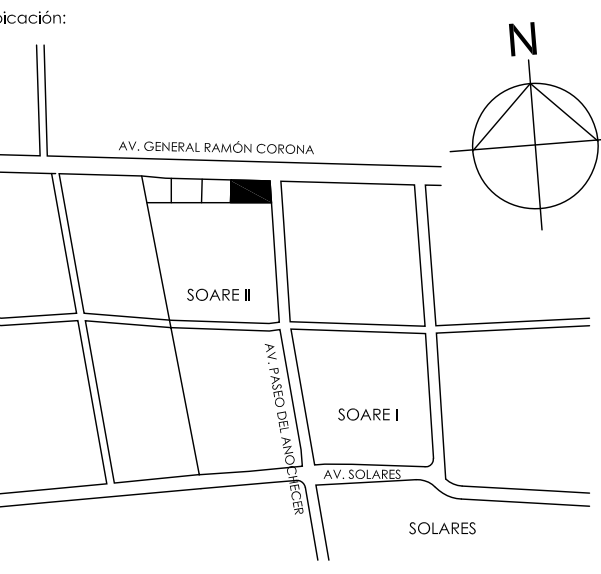

SIMBOLOGIA	
	TUBERÍA DE PVC SANITARIO - TIPO NORMA PARA LINEA DE AGUAS NEGRAS ENTERRADA Y COLGADA POR LOSA.
	TUBERÍA DE PVC SANITARIO - TIPO NORMA PARA LINEA DE VENTILACION COLGADA POR LOSA.
	TUBERÍA DE PVC SANITARIO - TIPO NORMA PARA LINEA DE VENTILACION POR PISO, COLGADA POR LOSA.
	TUBERÍA DE PIEDRO FUNDIDO FOSA TOP PARA DESVÍOS DE BAJANTES SANITARIOS, COLGADA POR LOSA.
	BAN - BAJANTE DE AGUAS NEGRAS
	SCV - SUBE COLUMNA DE VENTILACION
	VALVULA CIERPUERTA
	VALVULA CHECK
	YEE
	CODO 45°
	REGISTRO SANITARIO
	DIFERENCIA NIVEL DE TAPA ARRASTRE
	TAPON REGISTRO EN PISO
	TAPON REGISTRO POR PLAFON
	COLADERA FOSA MOD. INDICADO

NOTA: TUBERÍA EN PVC HIDRAULICO CLASE 5 DIAMETROS MAYORES A 150mm

NOTA: TODOS LOS DIAMETROS SON EN MILIMETROS

notas:

propietario:
ubicación: AV. RAMÓN CORONA esq. AV. PASEO DEL ANOCHECER / SOARE II
ZAPOPAN, JALISCO

contenido:
INSTALACION SANITARIA AZOTEA / TERRAZA

diseño: revisó: autorizó:

escala: As indicated fecha:

tema: IS-05

proyecto: ARQ. CAROLINA COSSARO
ARQ. DIEGO STEISKAMP

CSARQUITECTOS

cosaro@csarquitectos.com
dsteiskamp@csarquitectos.com
www.csarquitectos.com

		Calle San Jorge No. 362, Col. Las Arborescencias, Zapopan, Jalisco C.P. 45050 Tel. 01 (33) 3670.67.67 Fax. 01 (33) 3670.67.64 email: lami@instalaciones.com	
PROPIETARIO: VILLA PLATA			
UBICACIÓN: ZAPOPAN, JALISCO			
CONTENIDO: INSTALACION SANITARIA AZOTEA / TERRAZA		CLAVE: IS-05	
REVISÓ: ING. J.C.S.A.	DISEÑO: ING. A.A.V.S.	PROYECTO: ING. J.M.G.G.	FECHA: 12-MAR-2019
ESCALA: As indicated		REV: 02	