


1 02 - N PB - LOCALES COMERCIALES  
1 : 50

## VILLA PLATA / KINDER SOARÉ

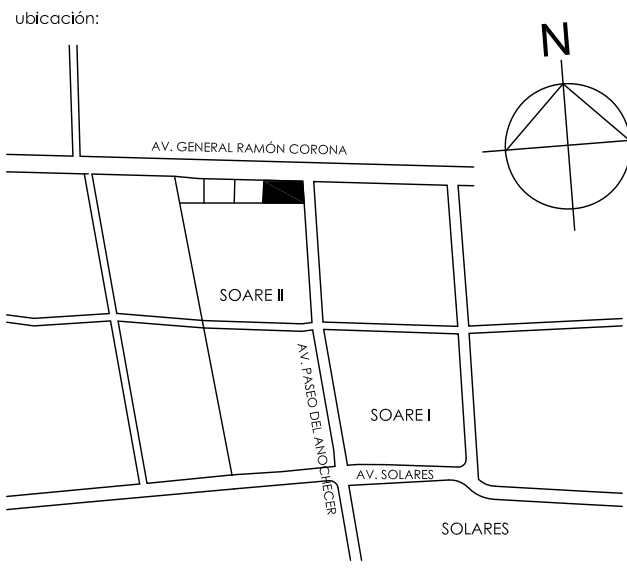

SIMBOLOGIA	
<span style="color: red;">—</span>	TUBERIA DE PVC SANITARIO TIPO NORMA PARA
<span style="color: blue;">—</span>	LINEA DE AGUAS NEGRAS ENTERRADA Y COLGADA POR LOSA.
<span style="color: green;">—</span>	TUBERIA DE PVC SANITARIO TIPO NORMA PARA
<span style="color: red;">—</span>	LINEA DE VENTILACION COLGADA POR LOSA.
<span style="color: blue;">—</span>	TUBERIA DE PVC SANITARIO TIPO NORMA PARA
<span style="color: red;">—</span>	LINEA DE VENTILACION POR PISO, COLGADA POR LOSA.
<span style="color: blue;">—</span>	TUBERIA DE FIERRO FUNDIDO FOSA-TIP PARA
<span style="color: red;">—</span>	DESVIVOS DE BAJANTES SANITARIOS, COLGADA POR LOSA.
BAN	BAJANTE DE AGUAS NEGRAS
SCV	SUBE COLUMNA DE VENTILACION
	VALVULA COMPUERTA
	VALVULA CHECK
	YEE
	CODO 45°
	REGISTRO SANITARIO
	DIFERENCIA NIVEL DE TAPA ARRASTRE
	TAPON REGISTRO EN PISO
	TAPON REGISTRO POR PLAFON
	COLADERA FOSA MOD. INDICADO

NOTA: TUBERIA EN PVC HIDRAULICO CLASE 5 DIAMETROS MAYORES A 200mm

NOTA: TODOS LOS DIAMETROS SON EN MILIMETROS

notas:

propietario:

ubicación: AV. RAMÓN CORONA esq. AV. PASEO DEL ANOCHECER / SOARE II  
ZAPOPAN, JALISCO

perfil y nº de registro:

contenido: INSTALACION SANITARIA PLANTA BAJA LOCALES COMERCIALES

dibujo: revisó: autotado:

escala: 1 : 50 fecha:

laminas: IS-02B

proyecto: ARQ. CAROLINA COSSARO  
ARQ. DIEGO STEISKAMP

CSARQUITECTOS

cosaro@csarquitectos.com  
diego@csarquitectos.com  
www.csarquitectos.com

Instalaciones Planificadas S.A. de C.V.

Calle San Jorge No. 362, Col. Las Juntas C.P. 45050 Toluca, Jalisco  
Tel. 01 (31) 36,70,60,62 Fax. 01 (31) 36,70,67,64  
email: lila@instalplan.com

PROPIETARIO: VILLA PLATA		
UBICACIÓN: ZAPOPAN, JALISCO		
CONTENIDO: INSTALACION SANITARIA PLANTA BAJA LOCALES COMERCIALES	CLAVE: IS-02B	
REVISOR: ING.J.C.S.A.	REVISOR: ING.A.A.V.S.	PROYECTOR: ING.J.M.G.G.
FECHA: 12-MAR-2019	ESCALA: 1 : 50	REV: 02