




1 02 - N PB - BAÑOS EJE 4 / E-G
1 : 50

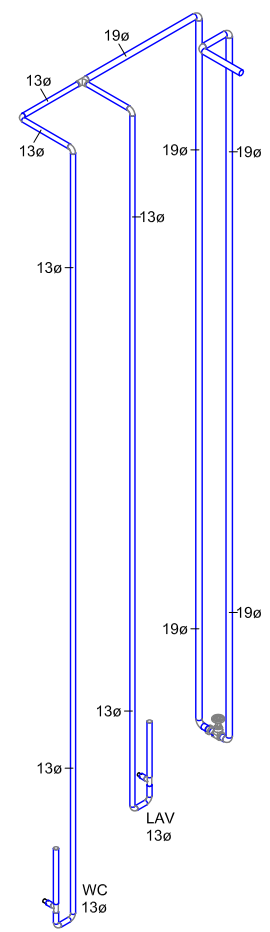


2 PB BAÑOS EJE 4 / E-G

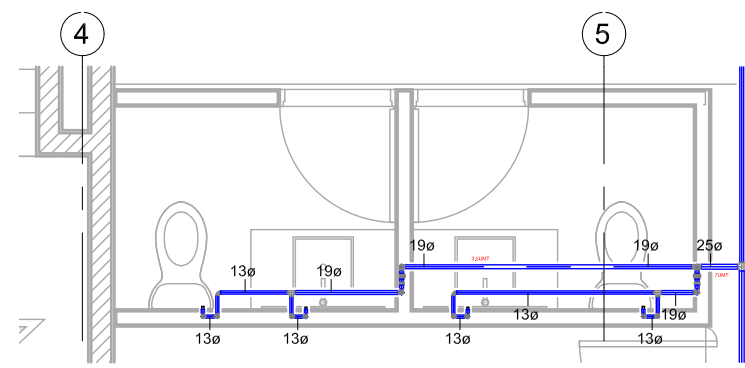


3 02 - N PB - BAÑOS EJE 4 / H
1 : 50

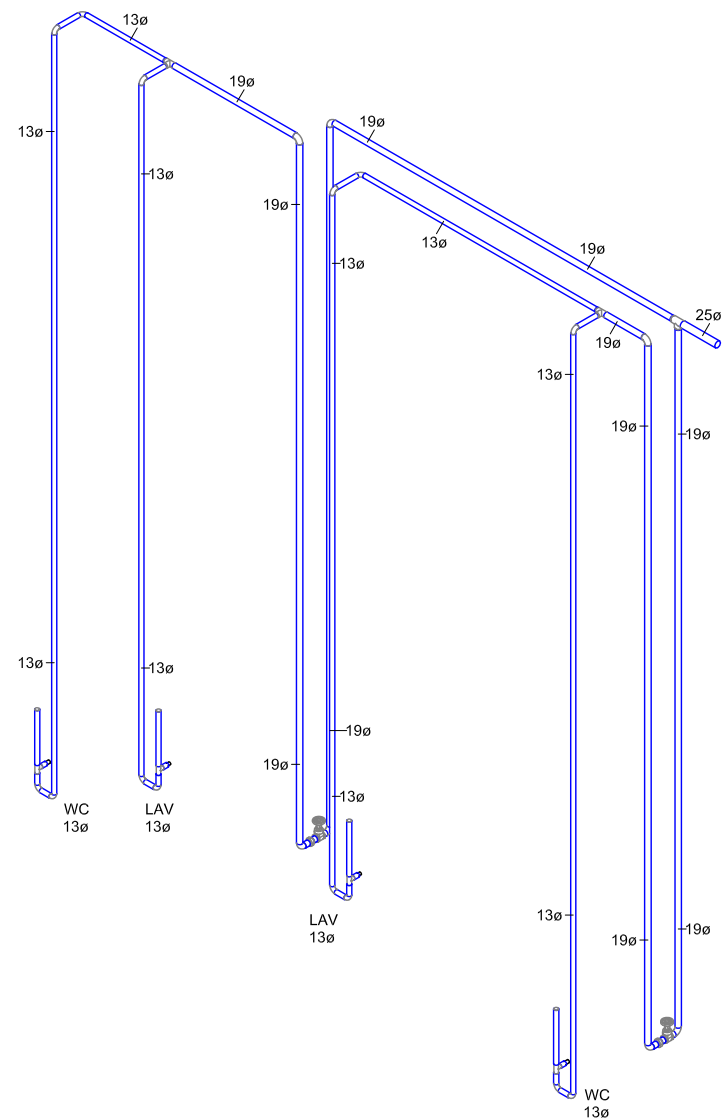


4 PB BAÑOS EJE 4 / H

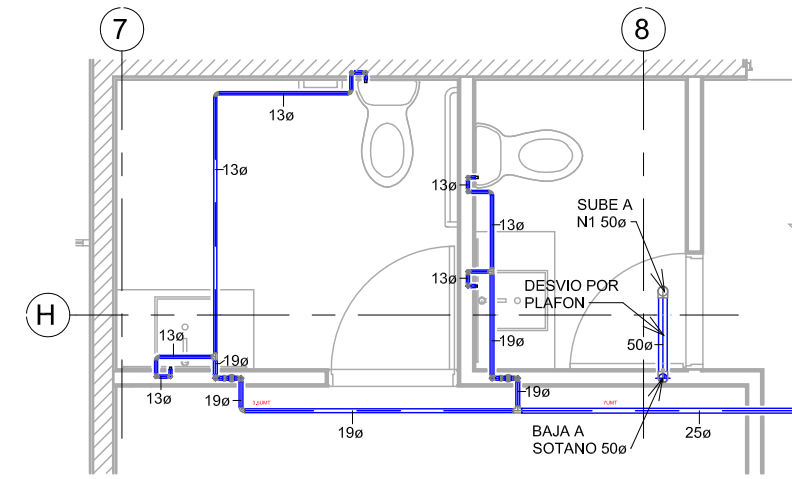


5 02 - N PB - BAÑOS EJE 7 / H
1 : 50

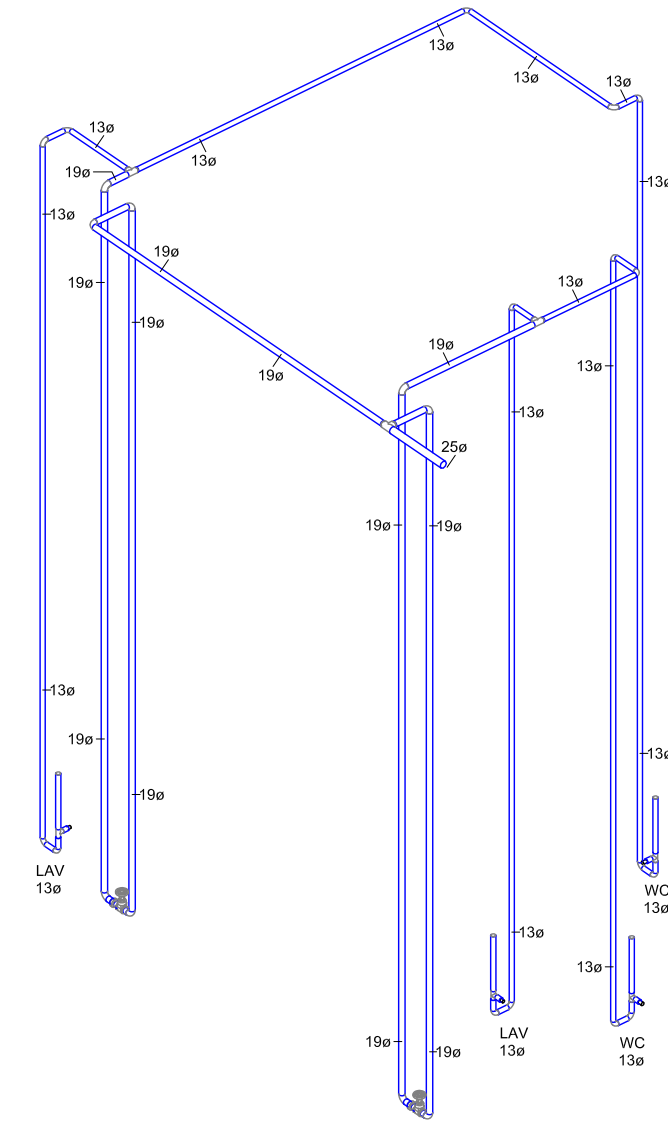


6 PB BAÑOS EJE 7 / H

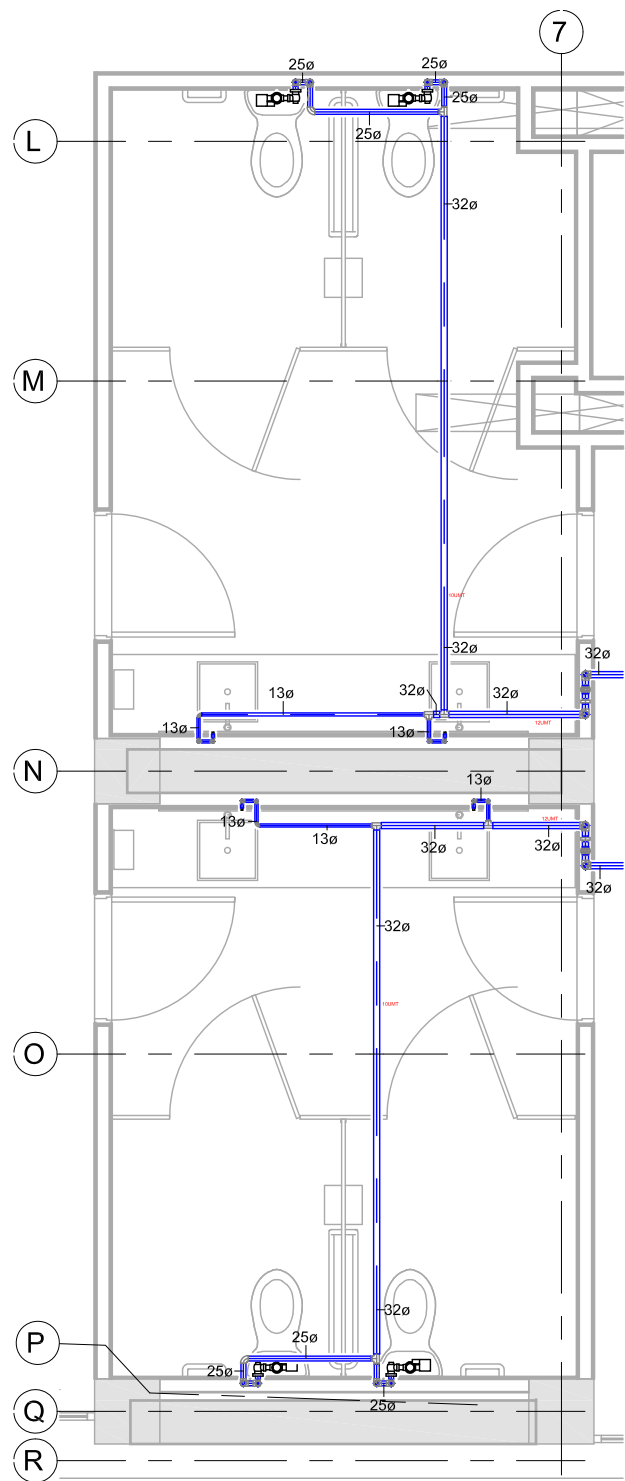


7 02 - N PB - BAÑOS EJE 7 / L-R
1 : 50

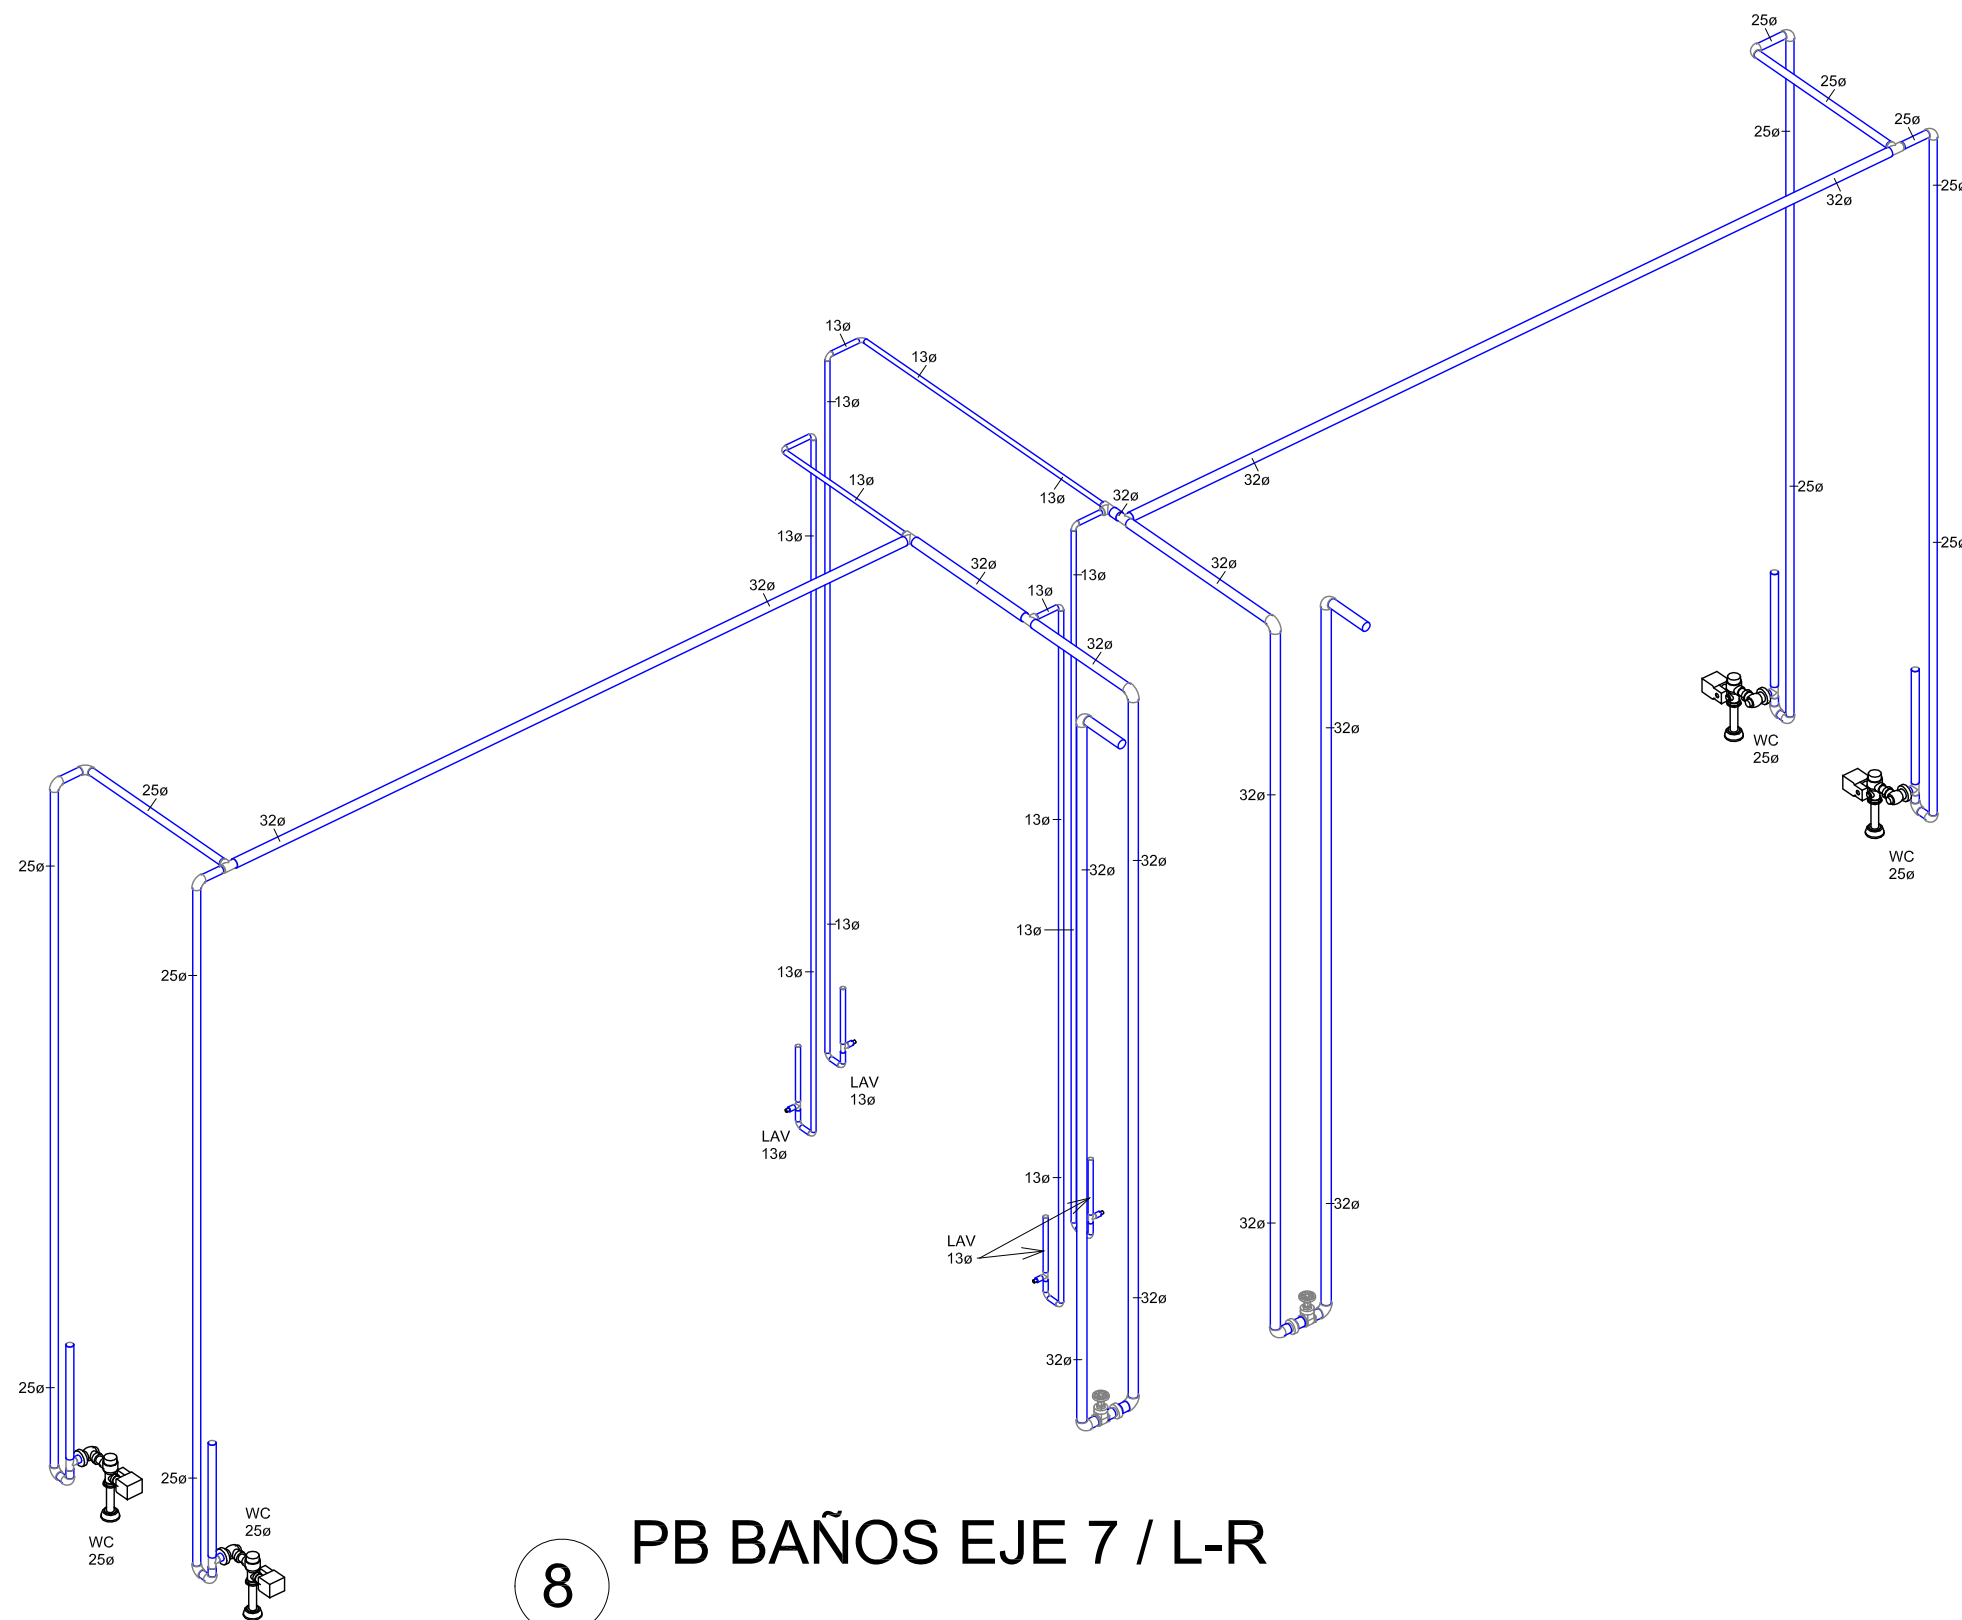

8 PB BAÑOS EJE 7 / L-R

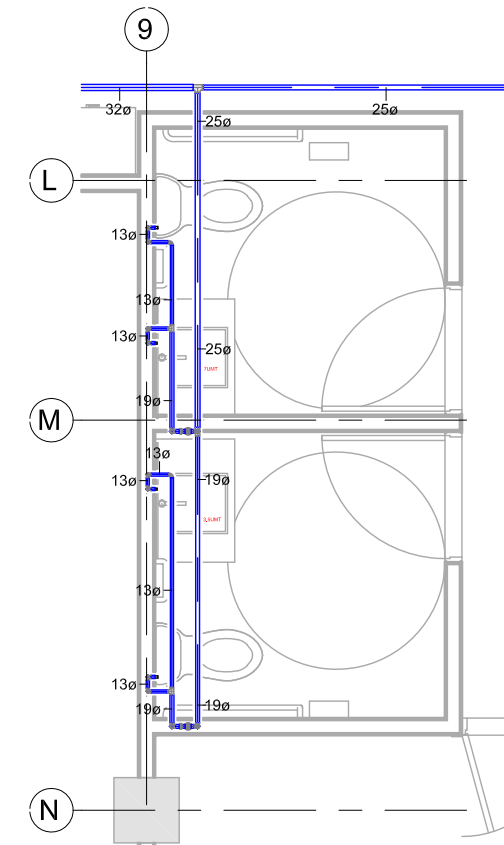


9 02 - N PB - BAÑOS EJE 9 / L-N
1 : 50

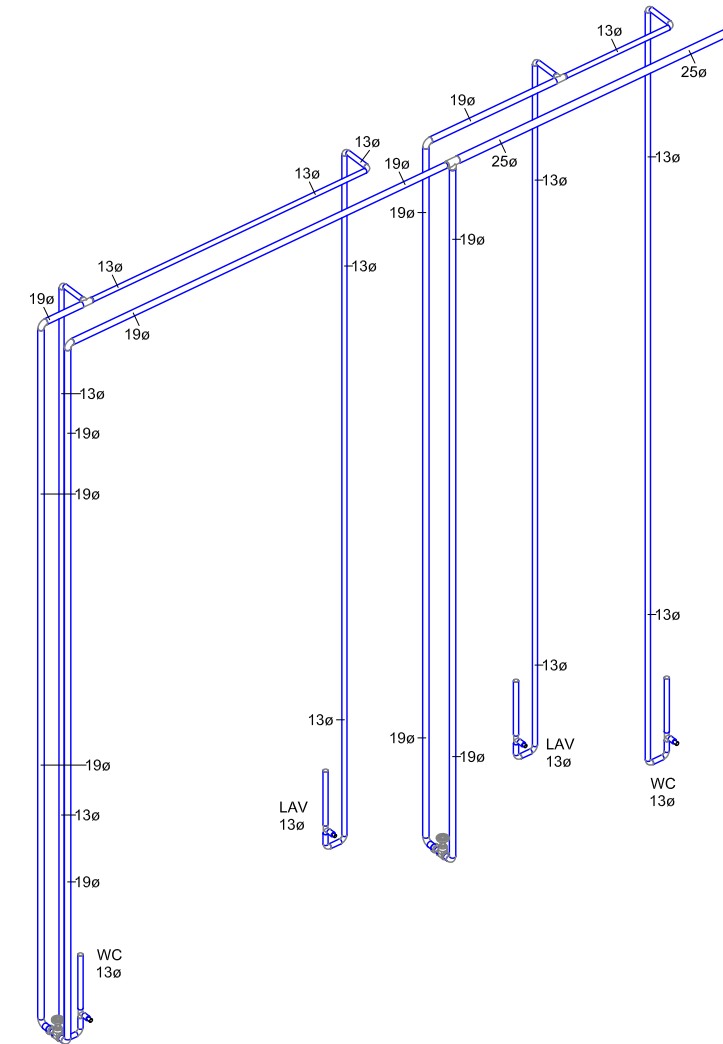

10 PB BAÑOS EJE 9 / L-N

VILLA PLATA / KINDER SOARÉ

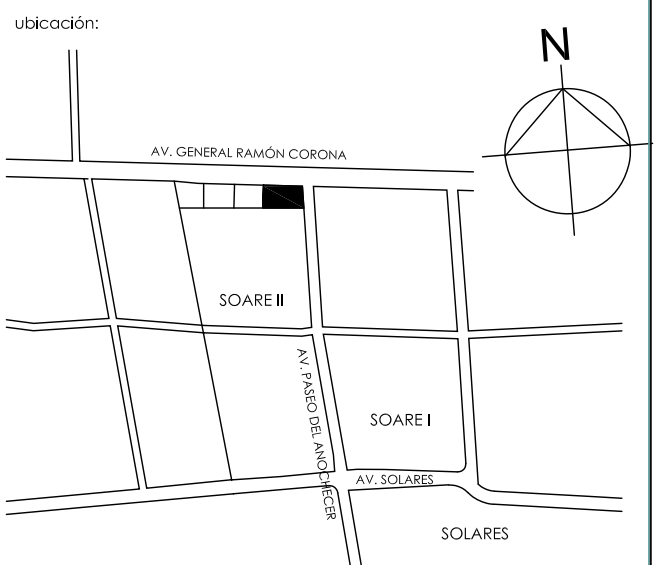

	TUBERIA DE CPVC RD-13.5 MCA.FLOWGUARD GOLD PARA LINEA DE AGUA FRIA
	TUBERIA DE CPVC RD-13.5 MCA.FLOWGUARD GOLD PARA LINEA DE AGUA CALIENTE
	TUBERIA DE COBRE TIPO "M" PARA ALIMENTACION A CALDERAS
	TUBERIA DE CPVC RD-13.5 MCA.FLOWGUARD GOLD PARA LINEA DE RETORNO DE AGUA CALIENTE
	TUBERIA DE PVC HIDRAULICO MCA.CRECSCO C-40 PARA TOMA MUNICIPAL
	VALVULA FIG.555
	TUERCA UNION MATERIAL INDICADO
	VALVULA EN VERTICAL FIG.555
	SUBE TUBERIA MATERIAL INDICADO
	CODO 90° HACIA ABAJO DIAMETROS Y MATERIAL INDICADOS
	TEE HACIA ARRIBA DIAMETROS Y MATERIAL INDICADOS
	TEE DIAMETROS Y MATERIAL INDICADOS
	CODO 90° DIAMETROS Y MATERIAL INDICADOS

notas:

propietario:

ubicación: AV. RAMÓN CORONA esq. AV. PASEO DEL ANOCHECER / SOARE II
ZAPOCAN, JALISCO

perfil y n° de registro:

contenido: INSTALACION HIDRAULICA PLANTA BAJA BAÑOS VILLA PLATA I

dibujó: revisó: autorizó:

escala: 1 : 50 fecha:

lápiz: IH-02A

proyecto: ARQ. CAROLINA COSSARO
ARQ. DIEGO STETSKAMP

CSARQUITECTOS
cossaro@csarquitectos.com
diego@csarquitectos.com
www.csarquitectos.com



Instalaciones
Planificadas
S.A. de C.V.

email: lmd@csarquitectos.com

PROPIETARIO: VILLA PLATA		
UBICACIÓN: ZAPOCAN, JALISCO		
CONTENIDO: INSTALACION HIDRAULICA PLANTA BAJA BAÑOS VILLA PLATA I	CLAVE: IH-02A	
REVISOR: ING.J.C.S.A.	REVISOR: LIC.S.I.A.R.	PROYECTO: ING.J.M.G.G.
FECHA: 16-MAYO-2019	ESCALA: 1 : 50	REV: 06