

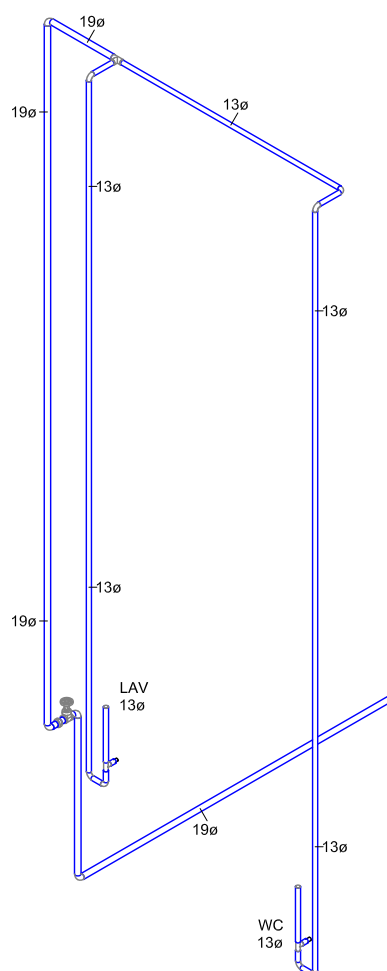
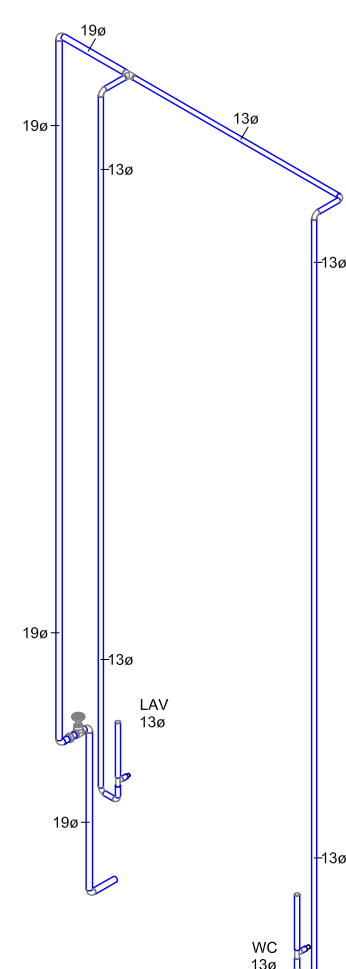
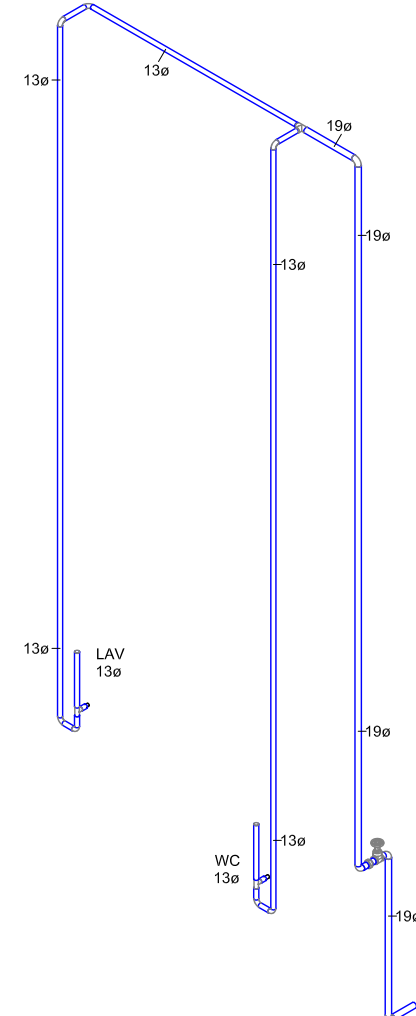


1 02 - N PB - LOCALES COMERCIALES  
1 : 50

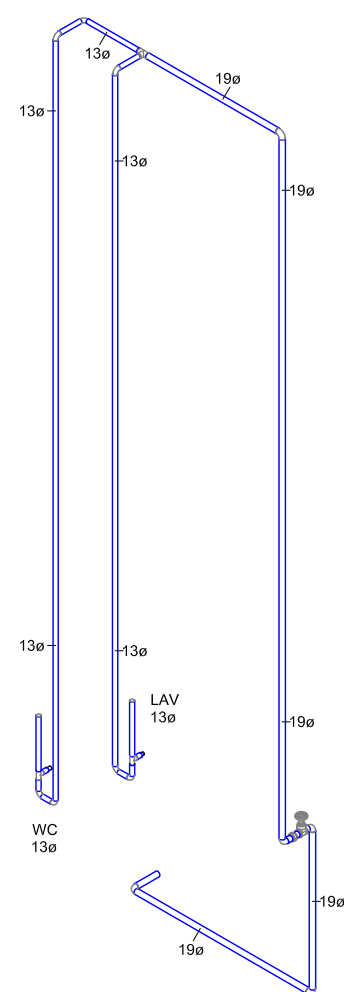

2 PB LOCALES

VILLA PLATA / KINDER  
SOARÉ

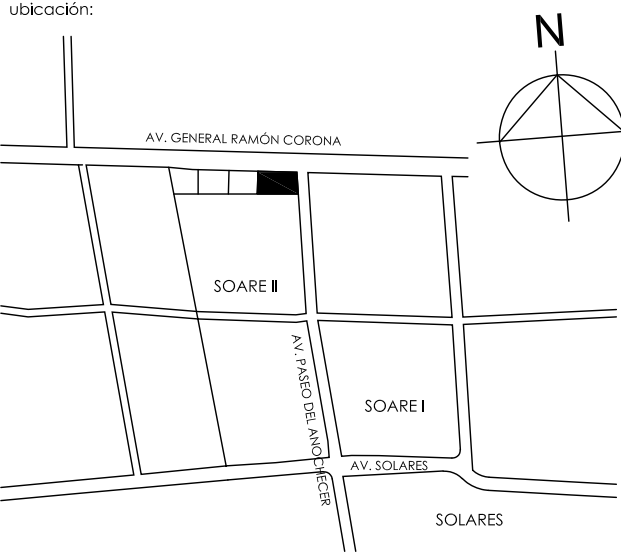

	TUBERIA DE CPVC RD-13.5 MCA.FLOWGUARD GOLD PARA LINEA DE AGUA FRIA
	TUBERIA DE CPVC RD-13.5 MCA.FLOWGUARD GOLD PARA LINEA DE AGUA CALIENTE
	TUBERIA DE COBRE TIPO "M" PARA ALIMENTACION A CALDERAS
	TUBERIA DE CPVC RD-13.5 MCA.FLOWGUARD GOLD PARA LINEA DE RETORNO DE AGUA CALIENTE
	TUBERIA DE PVC HIDRAULICO MCA.CRESCO C-40 PARA TOMA MUNICIPAL
	VALVULA FIG.555
	TUERCA UNION MATERIAL INDICADO
	VALVULA EN VERTICAL FIG.555
	SUBE TUBERIA MATERIAL INDICADO
	CODO 90° HACIA ABAJO DIAMETROS Y MATERIAL INDICADOS
	TEE HACIA ARRIBA DIAMETROS Y MATERIAL INDICADOS
	TEE DIAMETROS Y MATERIAL INDICADOS
	CODO 90° DIAMETROS Y MATERIAL INDICADOS

notas:

propietario:

ubicación: AV. RAMÓN CORONA esq. AV. PASEO DEL ANOCHECER / SOARE II  
ZAPOPAN, JALISCO

planta y nº de registro:

contenido:  
INSTALACION HIDRAULICA PLANTA BAJA  
LOCALES COMERCIALES

dibujo:                      revisó:                      autorizó:

escala: 1 : 50                      fecha:

nombre: IH-02C

proyecto: ARQ. CAROLINA COSSARO  
ARQ. DIEGO STEISKAMP

**CSARQUITECTOS**  
cossaro@csarquitectos.com  
diego@csarquitectos.com  
www.csarquitectos.com



Instalaciones  
Plumificadas  
S.A. de C.V.


PROPIETARIO: VILLA PLATA		
UBICACIÓN: ZAPOPAN, JALISCO		
CONTENIDO: INSTALACION HIDRAULICA PLANTA BAJA LOCALES COMERCIALES	CLAVE: IH-02C	
REVISÓ: ING.J.C.S.A.	DIBUJO: LIC.S.I.A.R.	PROYECTO: ING.J.M.G.G.
FECHA: 16-MAYO-2019	ESCALA: 1 : 50	REV: 06