


VILLA PLATA / KINDER
SOARÉ

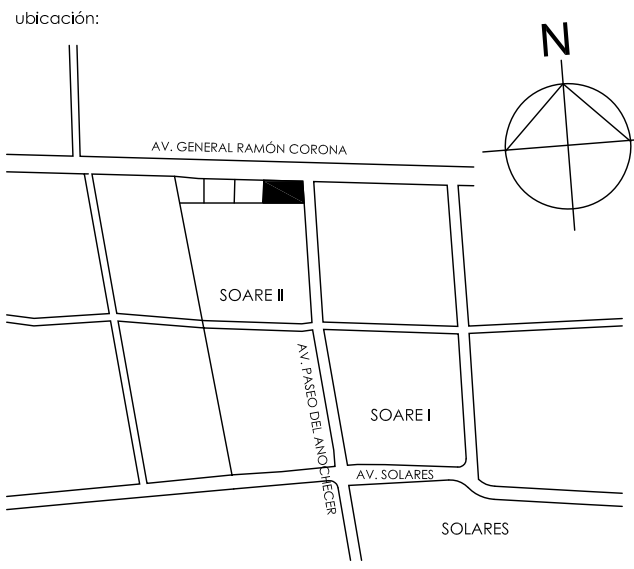


simbología:

—	TUBERÍA DE PVC SANITARIO TIPO NORMA PARA
—	LINEA DE AGUAS NEGRAS ENTERRADA Y COLGADA POR LOSA
—	TUBERÍA DE PVC SANITARIO TIPO NORMA PARA
—	LINEA DE VENTILACIÓN COLGADA POR LOSA
—	TUBERÍA DE PVC SANITARIO TIPO NORMA PARA
—	LINEA DE VENTILACIÓN POR PISO, COLGADA POR LOSA
—	TUBERÍA DE FIERRO FUNDIDO FOSA-TOP PARA
—	DESIVOS DE BAJANTES SANITARIOS, COLGADA POR LOSA
BAN	BAJANTE DE AGUAS NEGRAS
SCV	SUBE COLUMNA DE VENTILACIÓN
—	VALVULA COMPUERTA
—	VALVULA CHECK
—	YEE
—	CODO 45°
—	REGISTRO SANITARIO
—	DIFERENCIA NIVEL DE TAPA
—	ARRASTRE
—	TAPON REGISTRO EN PISO
—	TAPON REGISTRO POR PLAFON
—	COLADERA FOSA MOD. INDICADO

NOTA: TUBERÍA EN FIERRO FUNDIDO CLASE 5 DIÁMETROS
MAYORES A 250mm

NOTA: TODOS LOS DIÁMETROS SON EN MILÍMETROS

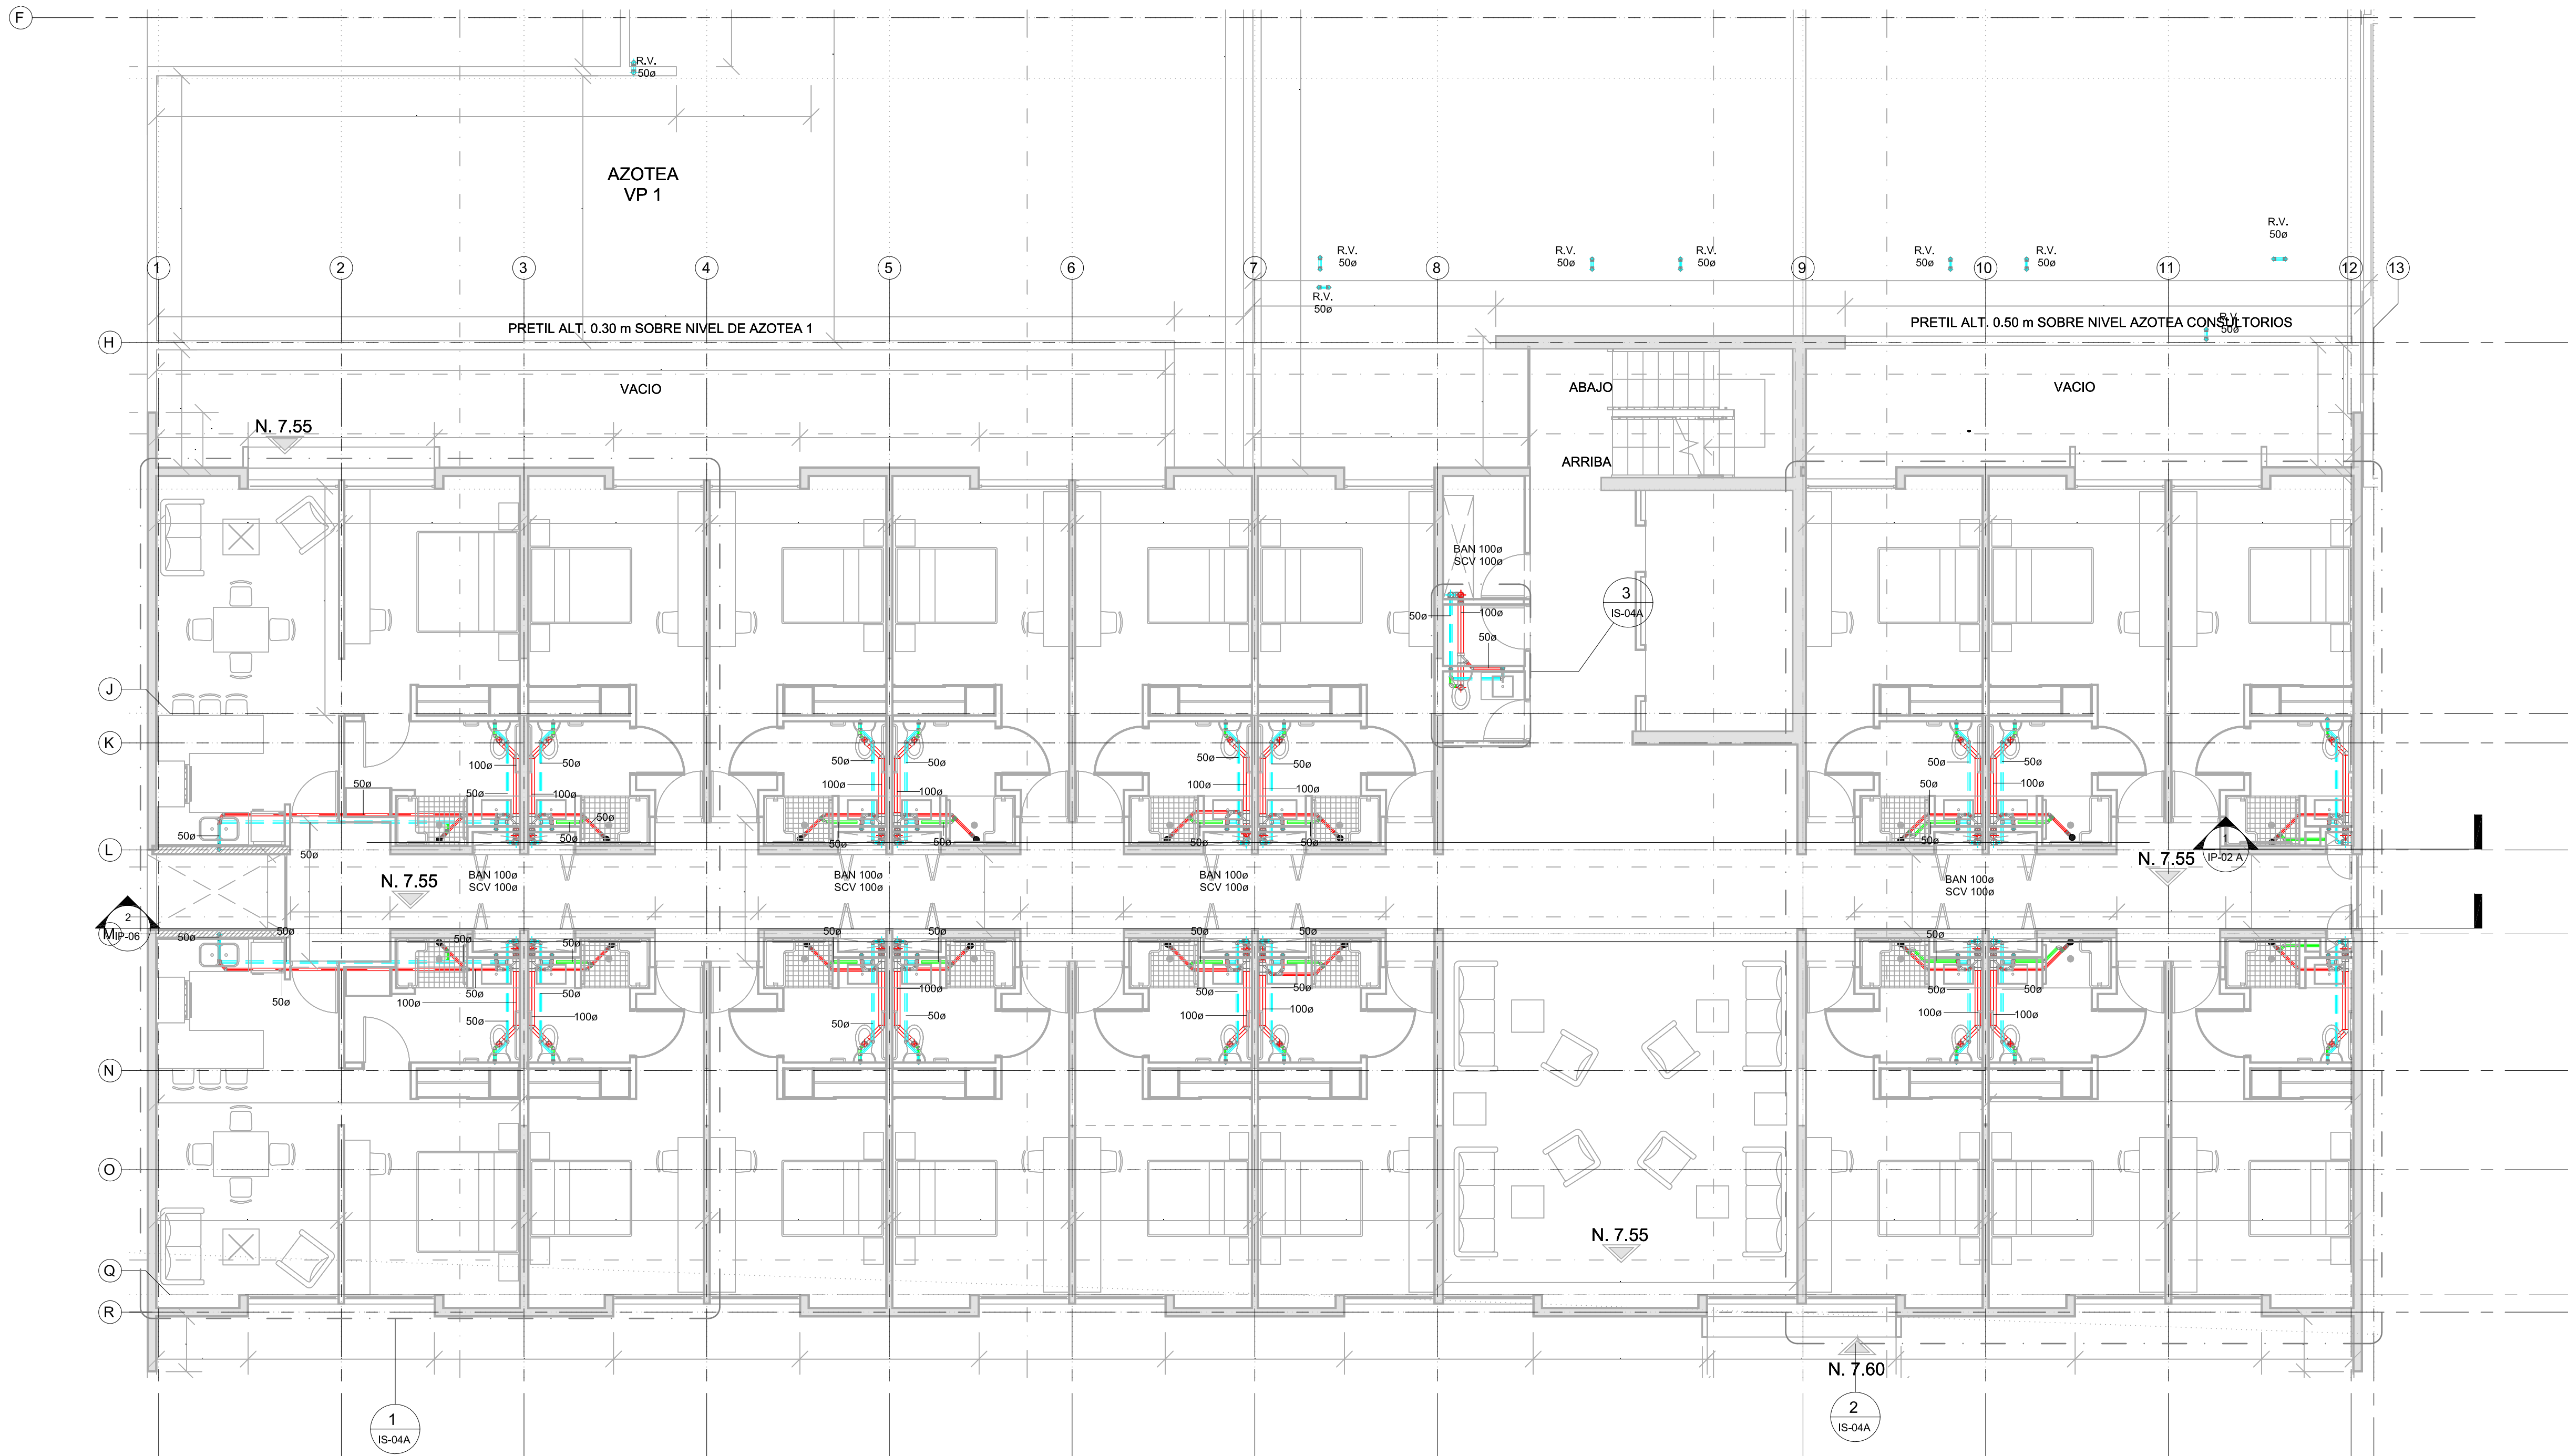

1 04 - PISO 2
1 : 75

Instalaciones
Planificadas
S.A. de C.V.

Calle San Jorge No. 362, Col. Las Juntas
C.P. 45050, Toluca, México
Tel. 01 (31) 36,70,60,62 Fax. 01 (31) 36,70,67,64
email: l44@prodigy.net.mx

PROPIETARIO:
VILLA PLATA

UBICACIÓN:
ZAPOPAN, JALISCO

CONTENIDO:
INSTALACION SANITARIA PISO
TIPO

CLAVE:
IS-04

REVISÓ:
ING. J.C.S.A.

REVISÓ:
ING. A.A.V.S.

PROYECTO:
ING. J.M.G.G.

FECHA:
12-MAR-2019

ESCALA:
1 : 75

REV:
02

notas:

propietario:

ubicación: AV. RAMÓN CORONA esq. AV. PASEO
DEL ANOCHECER / SOARE II
ZAPOPAN, JALISCO

piso y nº de
registro:

contenido:
INSTALACION SANITARIA PISO TIPO

dibujó: revisó: autorizó:

escala: 1 : 75 fecha:

laminó: IS-04

proyecto: ARQ. CAROLINA COSSARO
ARQ. DIEGO STEISKAMP

CSARQUITECTOS

cossoaro@csarquitectos.com
diego@csarquitectos.com
www.csarquitectos.com