


1 GAS VILLA PLATA

VILLA PLATA / KINDER SOARÉ

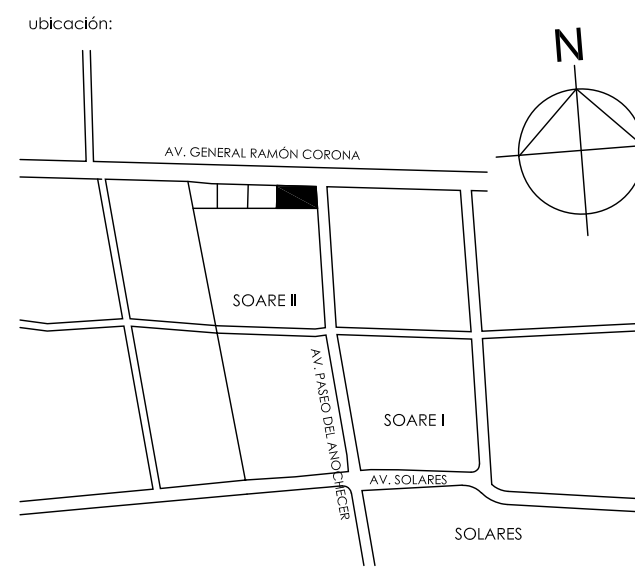

simbología	
	TUBERIA DE COBRE TIPO "L", PARA LINEA DE GAS LP, POR PISO O POR MURO
	TUBERIA DE COBRE TIPO "L", PARA LINEA DE GAS LP, SOBRE AZOTEA
	TUBERIA DE COBRE TIPO "L", PARA LINEA DE LLENADO, SOBRE AZOTEA
	VALVULA FIG.550 MCA. URREA
	TUERCA UNION MATERIAL INDICADO
	VALVULA EN VERTICAL FIG.550 MCA. URREA
	SUBE TUBERIA MATERIAL INDICADO
	CODO 90° HACIA ABAJO DIAMETROS Y MATERIAL INDICADOS
	TEE HACIA ARRIBA DIAMETROS Y MATERIAL INDICADOS
	TEE DIAMETROS Y MATERIAL INDICADOS
	CODO 90° DIAMETROS Y MATERIAL INDICADOS

notas:

propietario:
ubicación: AV. RAMÓN CORONA esq. AV. PASEO DEL ANOCHECER / SOARE II ZAPOPAN, JALISCO

perfil y nº de registro:
contenido:
INSTALACION GAS LP ISOMETRICO VILLA PLATA

dibujó: revisó: autorizó:

escala: fecha:

laminó: IG-06

proyecto: ARQ. CAROLINA COSSARO
: ARQ. DIEGO STEITSKAMP

CSARQUITECTOS
cossaro@csarquitectos.com
www.csarquitectos.com

Instalaciones Planificadas S.A. de C.V.
Calle San Jorge No. 362, Col. Las Juntas, C.P. 45050, Tlaxiaco, Jalisco.
Tel. 01 (31) 36 70 60 42 Fax. 01 (31) 36 70 67 84 email: lmp@prodigy.net.mx

PROPIETARIO: VILLA PLATA		
UBICACIÓN: ZAPOPAN, JALISCO		
CONTENIDO: INSTALACION GAS LP ISOMETRICO VILLA PLATA	CLAVE: IG-06	PROYECTO: ING. J.M.G.G.
REVISOR: ING. J.C.S.A.	DESAÑO: LIC. S.I.A.R.	FECHA: 17-MAYO-2019
ESCALA:		REV: 03