



1 01 - N S1 - CM KINDER  
1 : 25

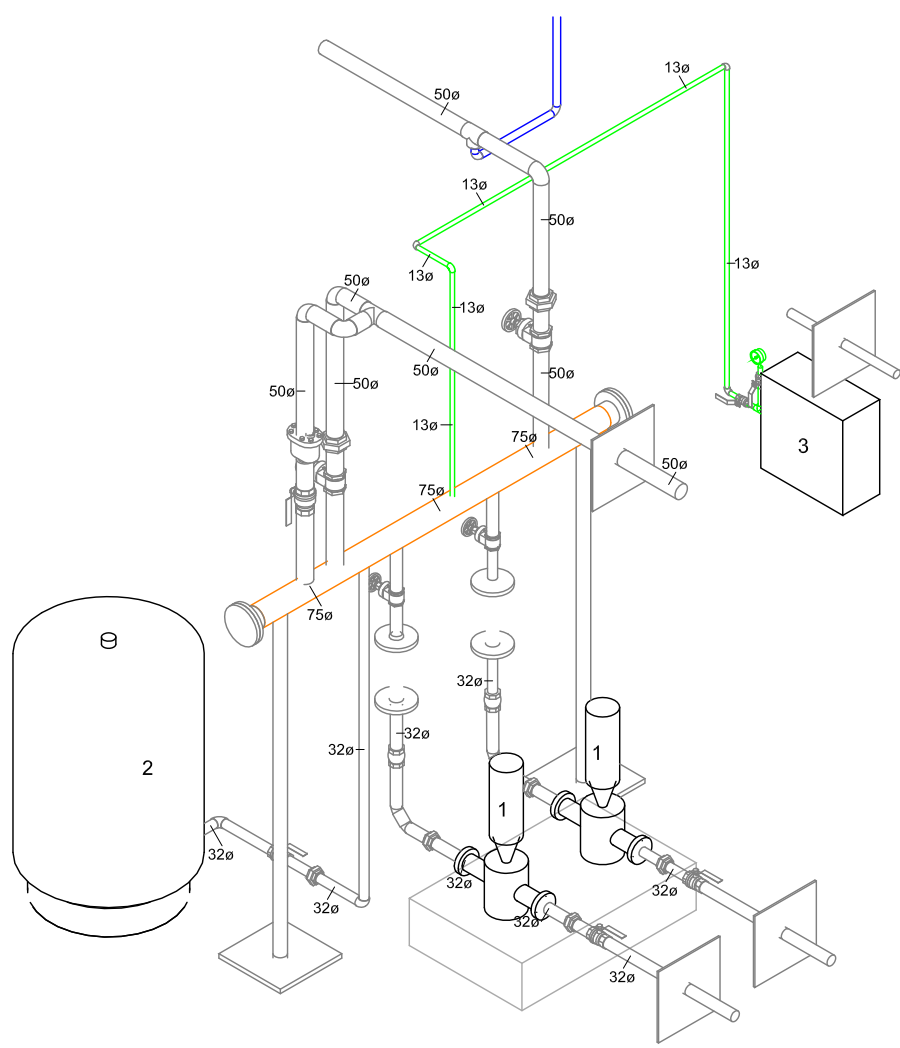

2 CM KINDER  
1 : 25

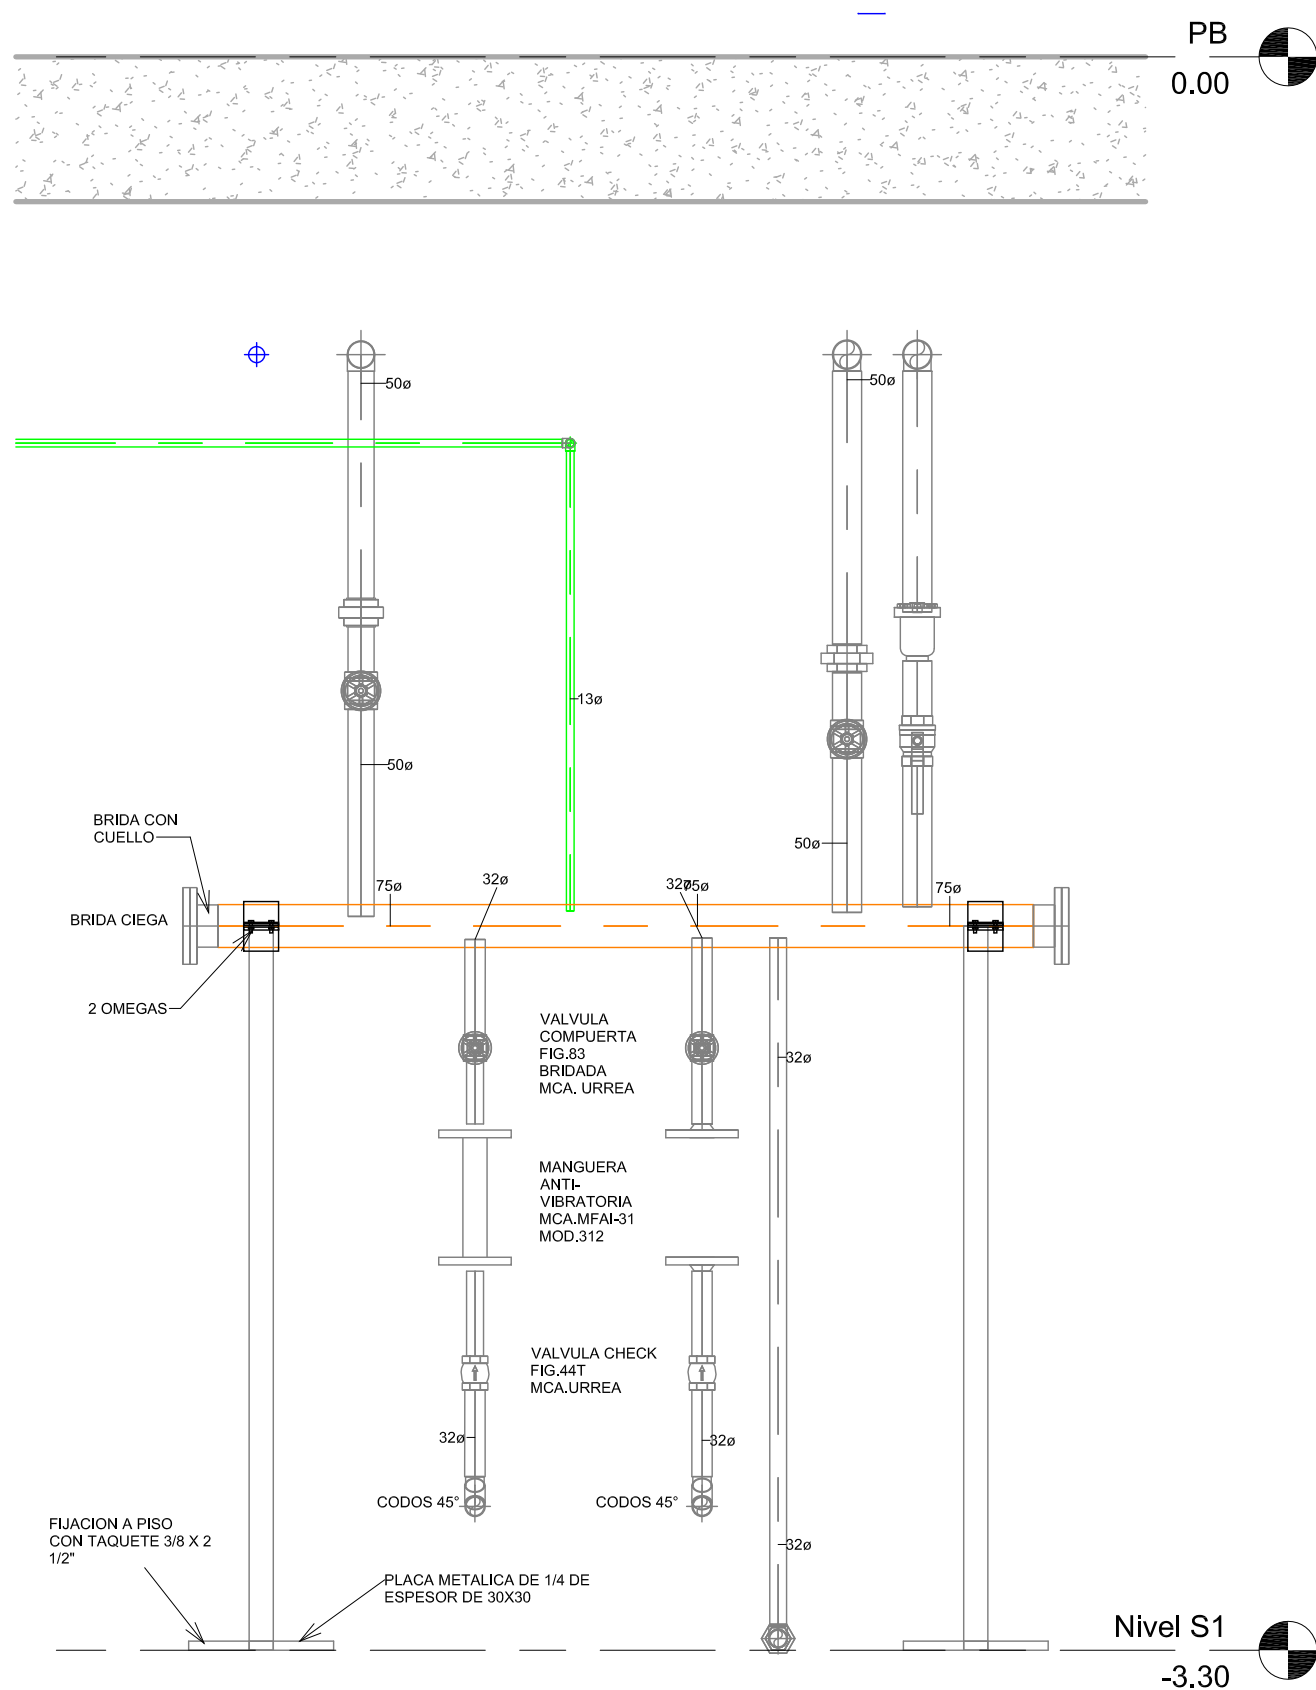


3 CABEZAL DE DESCARGA KINDER  
1 : 15



4 CM-01 KINDER\_1  
1 : 1

HIDRONEUMATICO KINDER	
1	BOMBA VERTICAL MULTITAPAS MARCA ALTAMIRA MODELO T20354 3.0. FABRICADA EN ACERO INOXIDABLE BRIDADA CON DESCARGA EN 1.20" BRIDADA, ACOPLADA A MOTOR 3 HP 230 VOLTS 3000 RPM.
2	TANQUE PRECARGADO CAPACIDAD PARA 44 GALONES, MODELO WP 44, CONEXION AL TANQUE EN 1 1/4"
3	TABLERO PARA HIDRONEUMATICO VELOCIDAD VARIABLE DUPLEX MARCA ADCOMAR MODELO 582.3 PARA OPERAR BOMBAS DE 3 HP 230 VOLTS. INCLUYE INTERRUPTOR DE CONTROL, 3 VARIADORES DE VELOCIDAD MCA, CANTOS, TRANSDUCTOR DE PRESION, TABLILLA DE CONEXIONES, LAMPARA TIPO LED, SELECTOR DE OPERACION, PUNTA DE MUELLO, CABLE, MODULO ELECTRONICO PARA EL ALTERNADOR, BOMBA, TUBERIA Y PROTECCION, FORJADO NIVEL DE AGUA EN LA CISTERNA, GABINETE METALICO NEMA 1 Y MANOMETRO CON GLICERINA ALOJADO EN LA PUERTA, NO SE INCLUYE LA INSTALACION Y/O CONEXION ELECTRICA.

## VILLA PLATA / KINDER SOARÉ

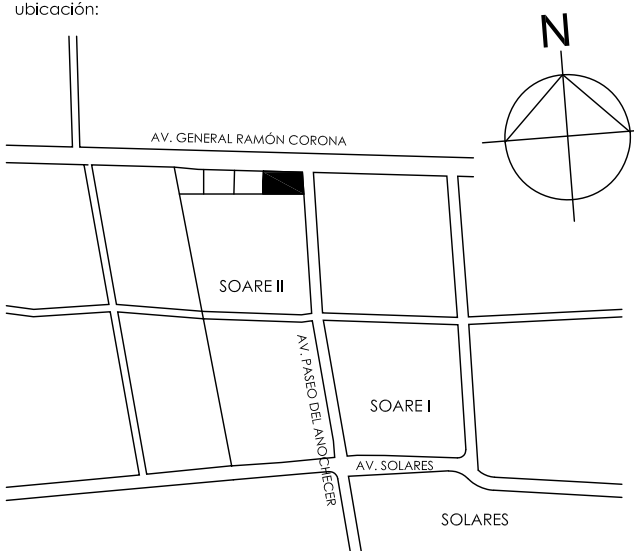

simbología:	
	TUBERIA DE ACERO SLD. C-40 PARA ARMADO DE CABEZAL DE DESCARGA
	TUBERIA DE COBRE TIPO "N" PARA CONEXION A TABLEROS
	TUBERIA DE PVC HIDRAULICO C-40 PARA TOMA MUNICIPAL
	TUBERIA DE FIERRA NEGRO C-40 PARA ARMADO DE BOMBAS
	VALVULA FIG.555
	TUERCA UNION MATERIAL INDICADO
	VALVULA EN VERTICAL FIG.83
	SUBE TUBERIA
	CODO 90° HACIA ABAJO DIAMETROS Y MATERIAL INDICADOS
	TEE HACIA ARRIBA DIAMETROS Y MATERIAL INDICADOS
	TEE DIAMETROS Y MATERIAL INDICADOS
	CODO 90° DIAMETROS Y MATERIAL INDICADOS

notas:

propietario:  
ubicación: AV. RAMÓN CORONA esq. AV. PASEO DEL ANOCHECER / SOARE II ZAPOPAN, JALISCO

perfil y nº de registro:  
contenido:  
CASA DE MAQUINAS KINDER

diseño: revisó: autorizó:  
escala: As indicated fecha:

laminas: IH-CM-02

proyecto: ARQ. CAROLINA COSSARO  
ARQ. DIEGO STETSKAMP

CSARQUITECTOS  
cossaro@csarquitectos.com  
diego@csarquitectos.com  
www.csarquitectos.com

PROPIETARIO: VILLA PLATA		
UBICACIÓN: ZAPOPAN, JALISCO		
CONTENIDO: CASA DE MAQUINAS KINDER		CLAVE: IH-CM-02
REVISOR: ING. J.C.S.A.	DISEÑO: LIC. S.I.A.R.	PROYECTO: ING. J.M.G.G.
FECHA: 16-MAYO-2019	ESCALA: As indicated	REV: 06