


VILLA PLATA / KINDER
SOARÉ

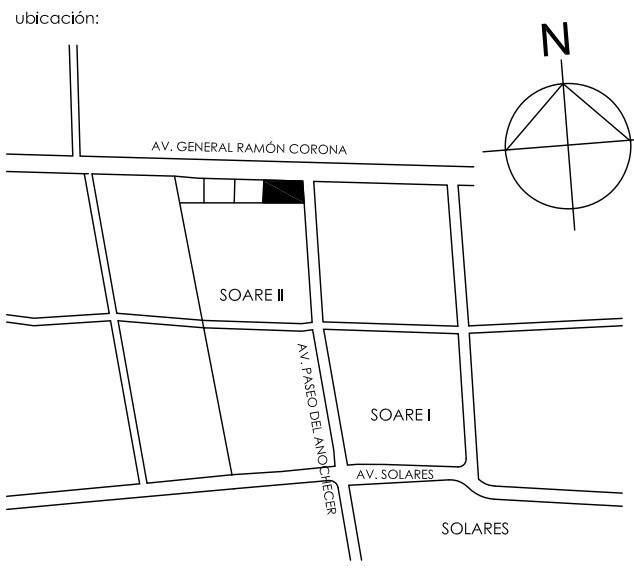

SIMBOLOGIA	
	TUBERIA DE PVC SANITARIO TIPO TORMA PARA LINEA DE AGUAS NEGRAS, ENTERRADA Y COLGADA POR LOSA.
	TUBERIA DE PVC SANITARIO TIPO TORMA PARA LINEA DE VENTILACION COLGADA POR LOSA.
	TUBERIA DE PVC SANITARIO TIPO TORMA PARA LINEA DE VENTILACION POR PISO, COLGADA POR LOSA.
	TUBERIA DE PIEDRO FUNDIDO FOSA-TOP PARA DESVIO DE BIANTES SANITARIOS, COLGADA POR LOSA.
	BAIANTE DE AGUAS NEGRAS
	SUBE COLUMNA DE VENTILACION
	VALVULA COMPUERTA
	VALVULA CHECK
	YEE
	CODO 45°
	REGISTRO SANITARIO
	DIFERENCIA NIVEL DE TAPA ARRASTRE
	TAPON REGISTRO EN PISO
	TAPON REGISTRO POR PLAFON
	COLADERA FOSA MOD. INDICADO

NOTA: TUBERIA EN P.V. HIDRAULICO CLASE 5 DIAMETROS MAYORES A 250mm

NOTA: TODOS LOS DIAMETROS SON EN MILIMETROS

notas:

propietario:
ubicación: AV. RAMÓN CORONA esq. AV. PASEO DEL ANOCHECER / SOARE II
ZAPOPAN, JALISCO


contenido:
INSTALACION SANITARIA PISO 1

escala: 1 : 125

tema: IS-03

proyecto: ARQ. CAROLINA COSSARO
ARQ. DIEGO STEISKAMP

CSARQUITECTOS
cossaro@csarquitectos.com
diego@csarquitectos.com
www.csarquitectos.com

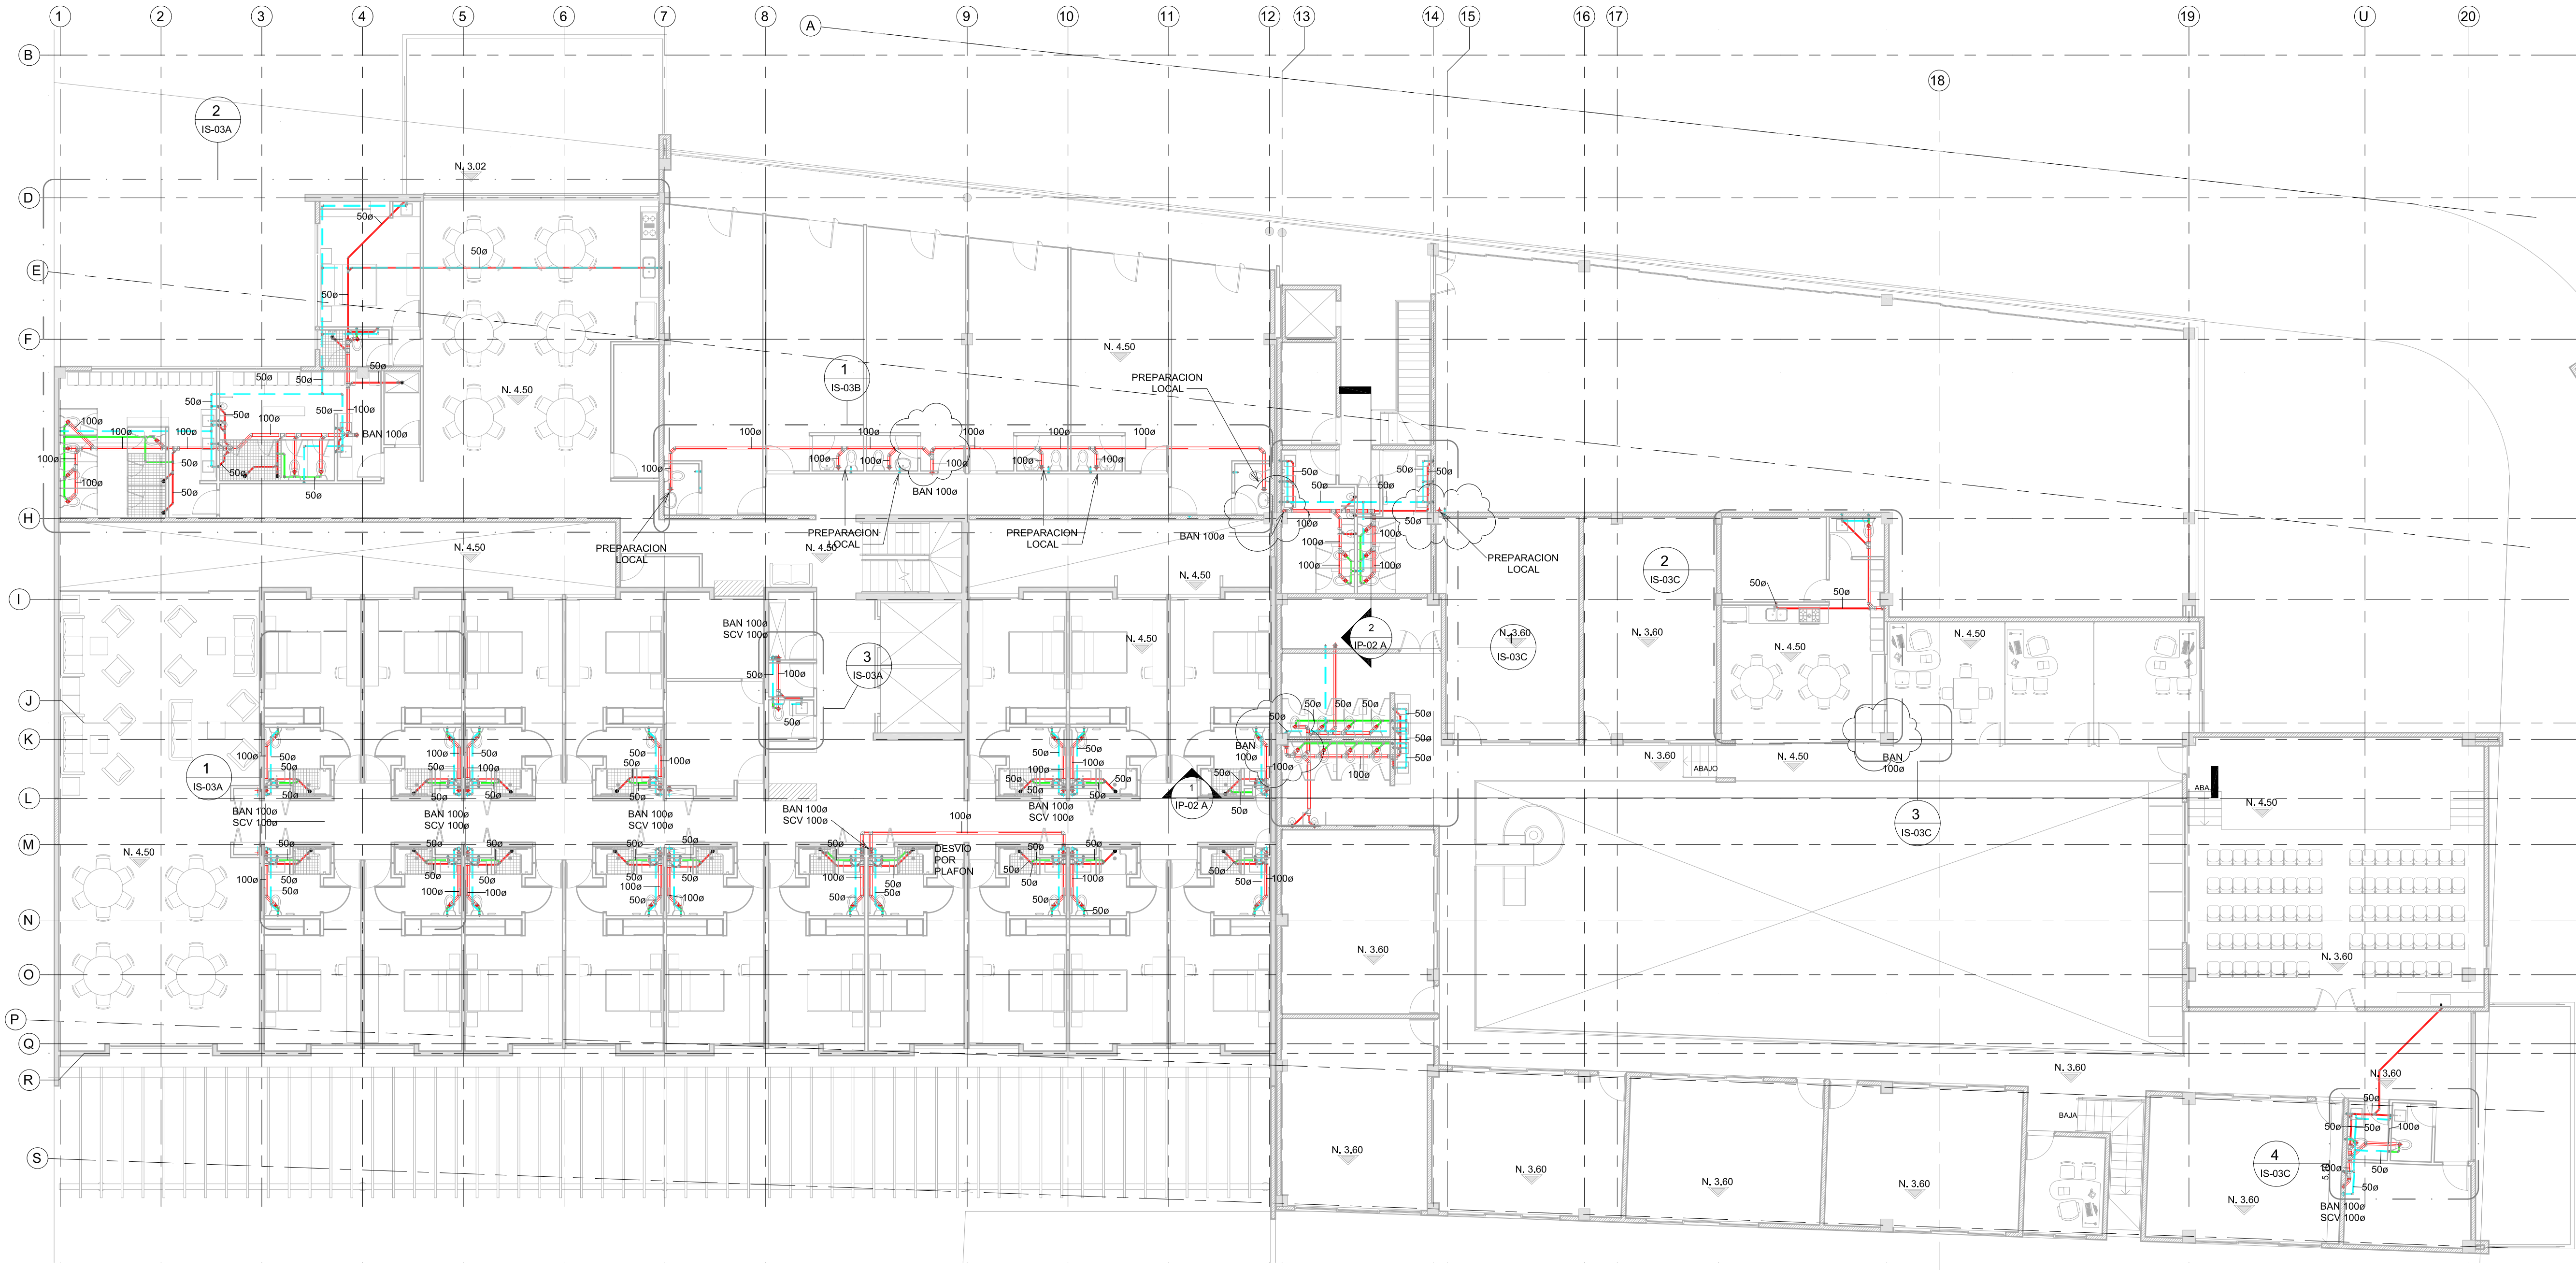

1 03 - PISO 1
1 : 125

		Calle San Jorge No. 362, Col. Las Arborescencias, Zapopan, Jalisco Tel. 01 (33) 3670.60.62 Fax. 01 (33) 3670.67.64 email: info@instalaciones.com.mx	
PROPIETARIO: VILLA PLATA			
UBICACIÓN: ZAPOPAN, JALISCO			
CONTENIDO: INSTALACION SANITARIA PISO 1		CLAVE: IS-03	
REVISOR: ING. J.C.S.A.	REVISOR: ING. A.A.V.S.	PROYECTO: ING. J.M.G.G.	
FECHA: 12-MAR-2019	ESCALA: 1 : 125	REV: 02	