


VILLA PLATA / KINDER
SOARÉ

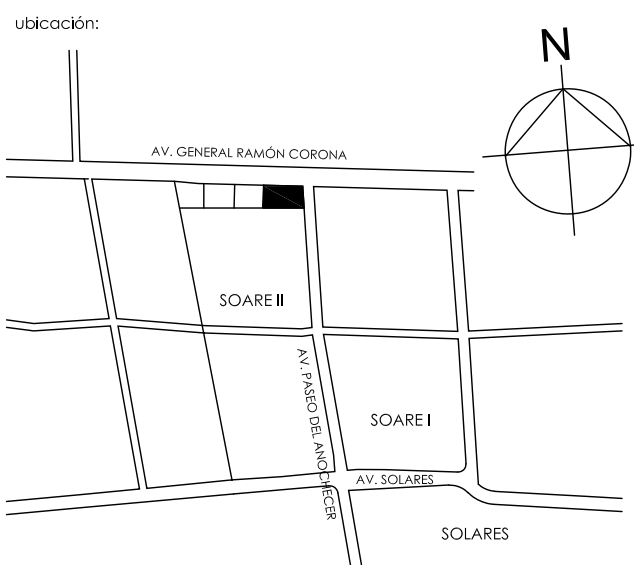

| simbología: | |
|-------------|---|
| | TUBERIA DE CPVC RD-13.5 MCA.FLOWGUARD GOLD PARA LINEA DE AGUA FRIA |
| | TUBERIA DE CPVC RD-13.5 MCA.FLOWGUARD GOLD PARA LINEA DE AGUA CALIENTE |
| | TUBERIA DE COBRE TIPO "M" PARA ALIMENTACION A CALDERAS |
| | TUBERIA DE CPVC RD-13.5 MCA.FLOWGUARD GOLD PARA LINEA DE RETORNO DE AGUA CALIENTE |
| | TUBERIA DE PVC HIDRAULICO MCA.CRESCO C-40 PARA TOMA MUNICIPAL |
| | VALVULA FIG.555 |
| | TUERCA UNION MATERIAL INDICADO |
| | VALVULA EN VERTICAL FIG.555 |
| | SUBE TUBERIA MATERIAL INDICADO |
| | CODO 90° HACIA ABAJO DIAMETROS Y MATERIAL INDICADOS |
| | TEE HACIA ARRIBA DIAMETROS Y MATERIAL INDICADOS |
| | TEE DIAMETROS Y MATERIAL INDICADOS |
| | CODO 90° DIAMETROS Y MATERIAL INDICADOS |

notas:


propietario:
ubicación: AV. RAMÓN CORONA esq. AV. PASEO DEL ANOCHECER / SOARÉ II ZAPOPAN, JALISCO

contenido:
INSTALACION HIDRAULICA PISO 1 LOCALES COMERCIALES


escala: 1 : 50

proyecto: ARQ. CAROLINA COSSARO
ARQ. DIEGO STEISKAMP

CSARQUITECTOS
cossaro@csarquitectos.com
diego@csarquitectos.com
www.csarquitectos.com

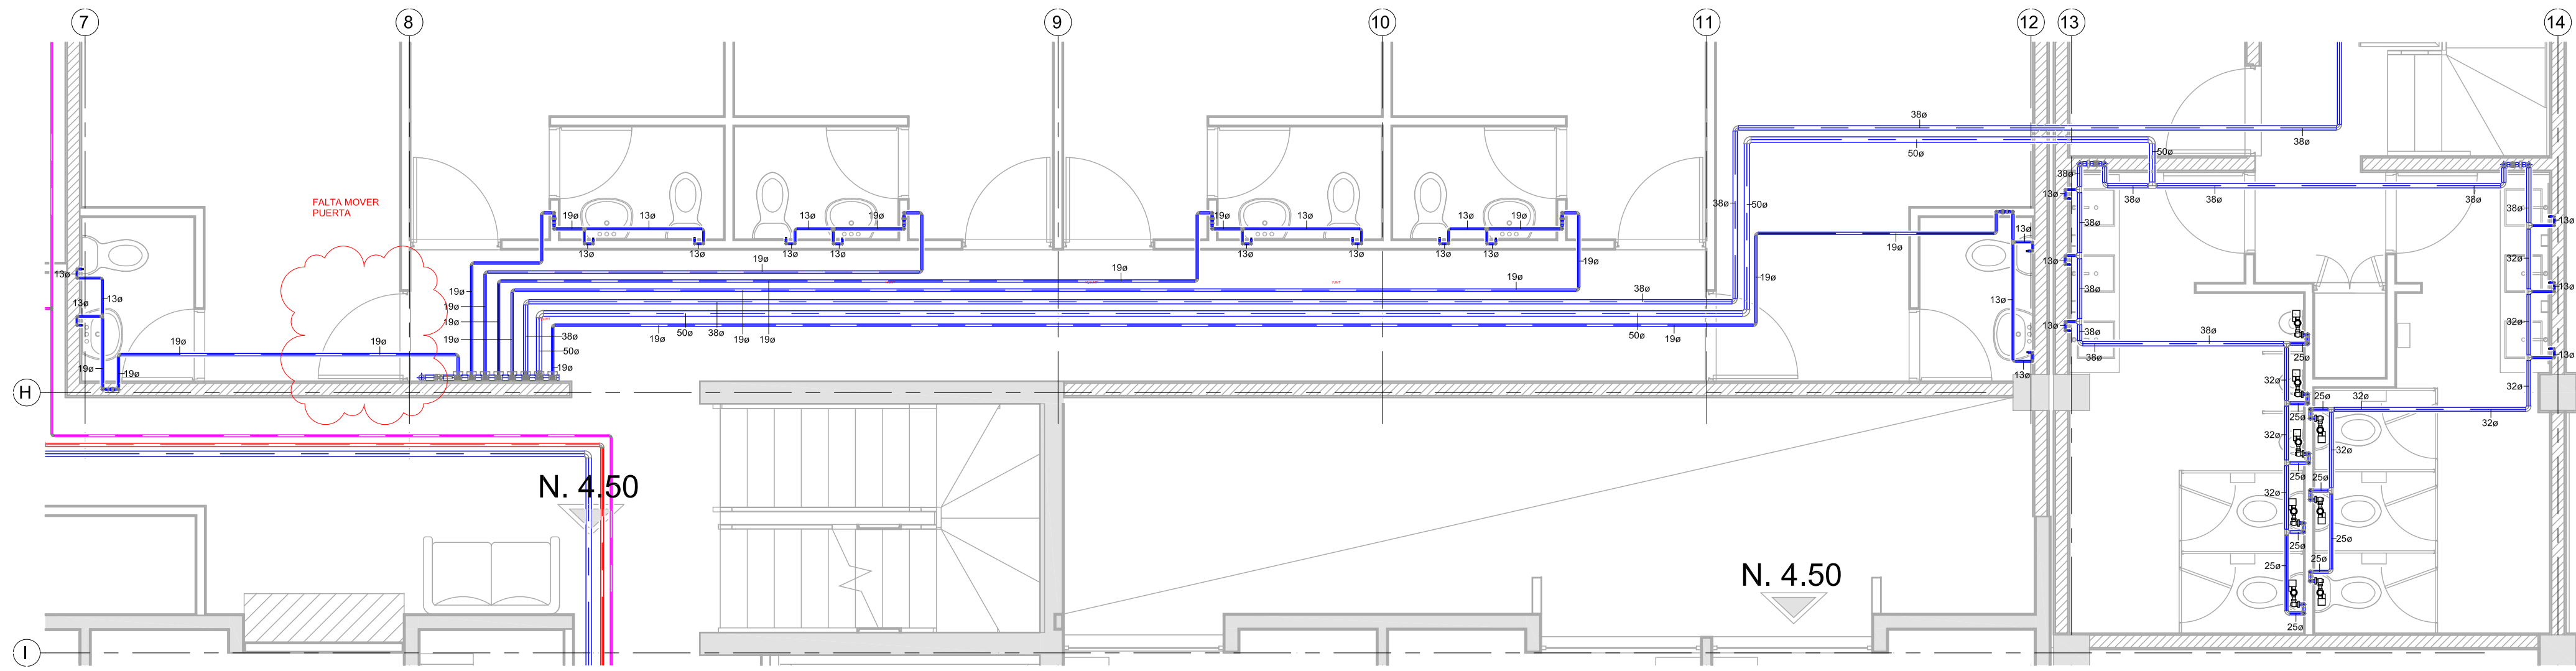

03 - PISO 1 - LOCALES COMERCIALES
1 : 50

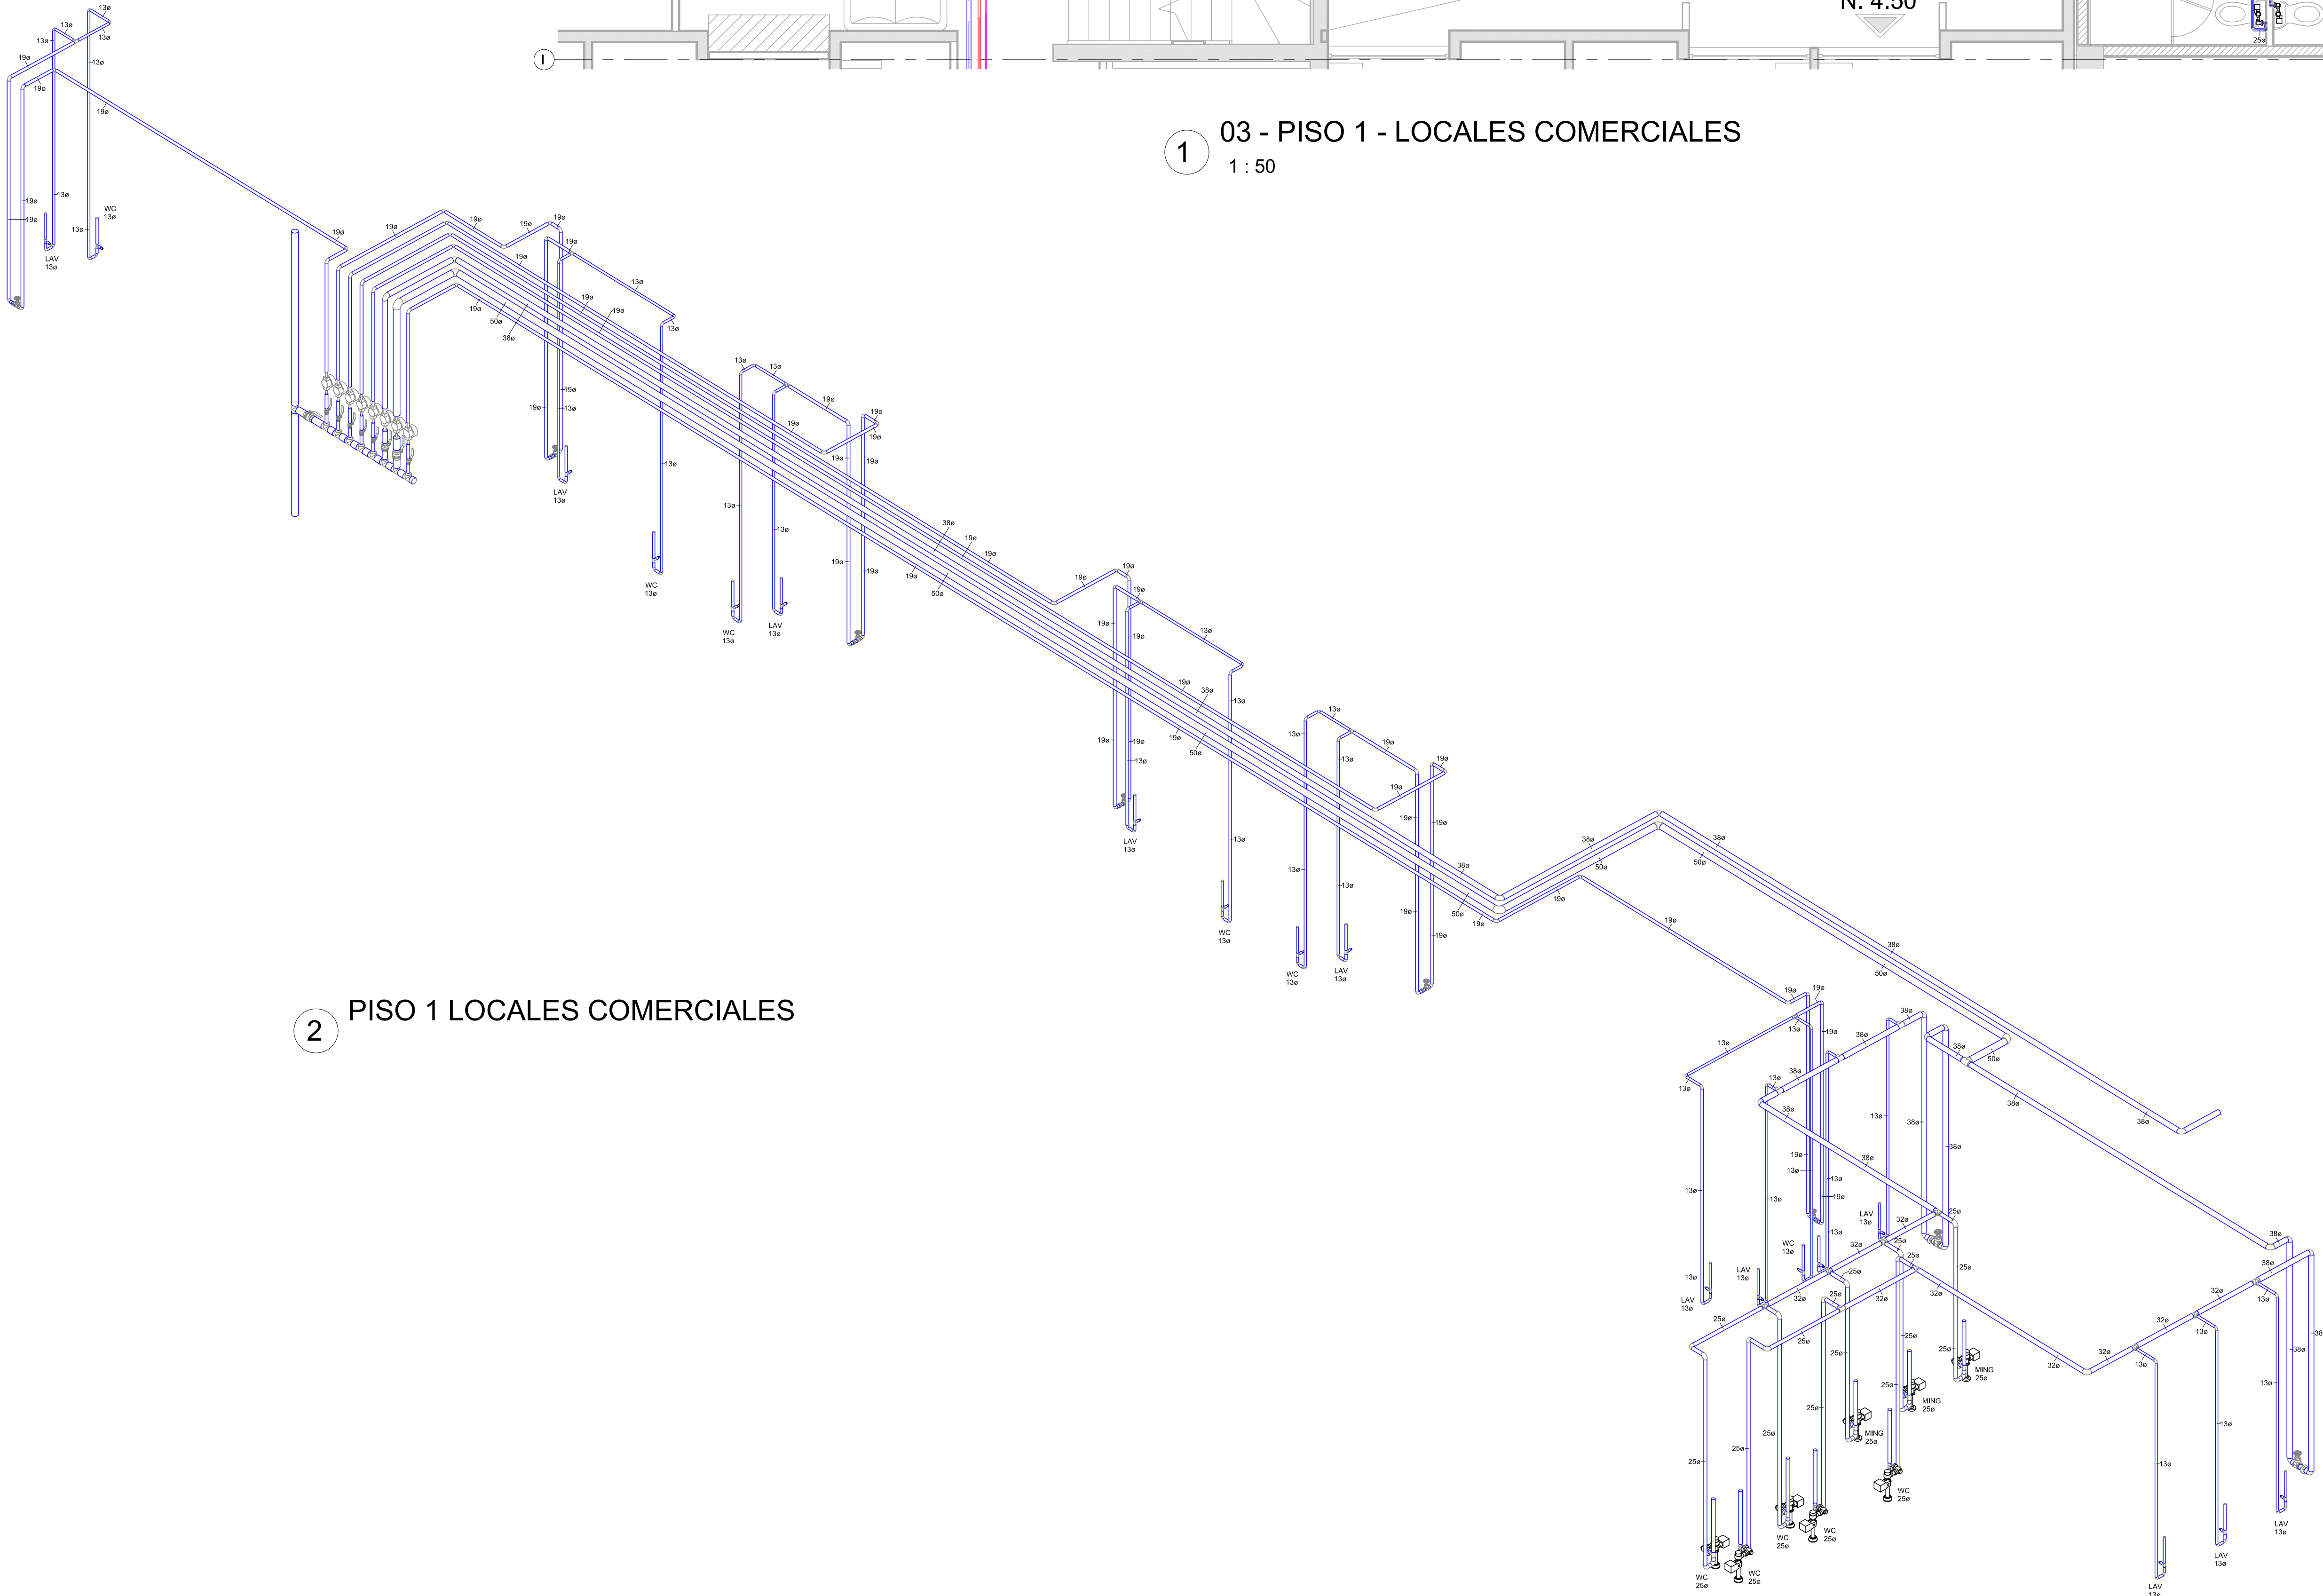

2 PISO 1 LOCALES COMERCIALES



Instalaciones
Planificadas
S.A. de C.V.

Calle San Jorge No. 362, Col. Las Arbores
C.P. 45000 Toluca, México
Tel. 01 (31) 36,70,60,62 Fax. 01 (31) 36,70,67,64
email: lami@csarquitectos.com

| | | |
|---|--------------------------|---------------------------|
| PROPIETARIO: VILLA PLATA | | |
| UBICACIÓN: ZAPOPAN, JALISCO | | |
| CONTENIDO: INSTALACION HIDRAULICA PISO 1 LOCALES COMERCIALES | CLAVE: IH-03C | PROYECTO: ING.J.M.G.G. |
| REVISOR: ING.J.C.S.A. | REVISOR: LIC.S.I.A.R. | REVISOR: ING.J.M.G.G. |
| FECHA: 16-MAYO-2019 | ESCALA: 1 : 50 | REV: 06 |