




1 02 - N PB - BAÑOS EJE 4 / E-G
1 : 50

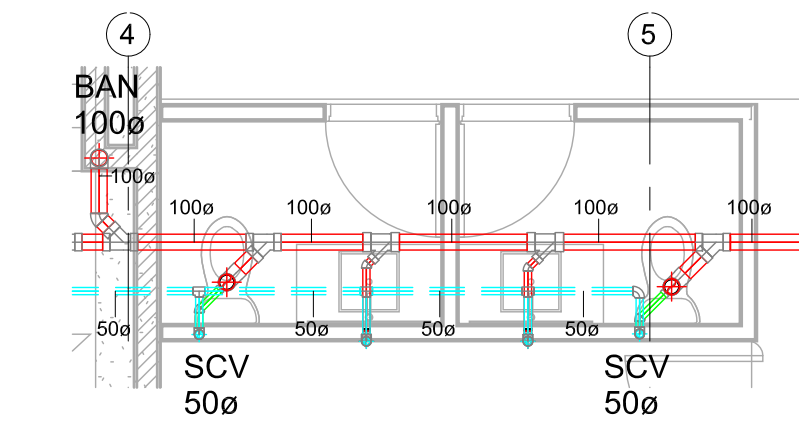


2 02 - N PB - BAÑOS EJE 4 / H
1 : 50

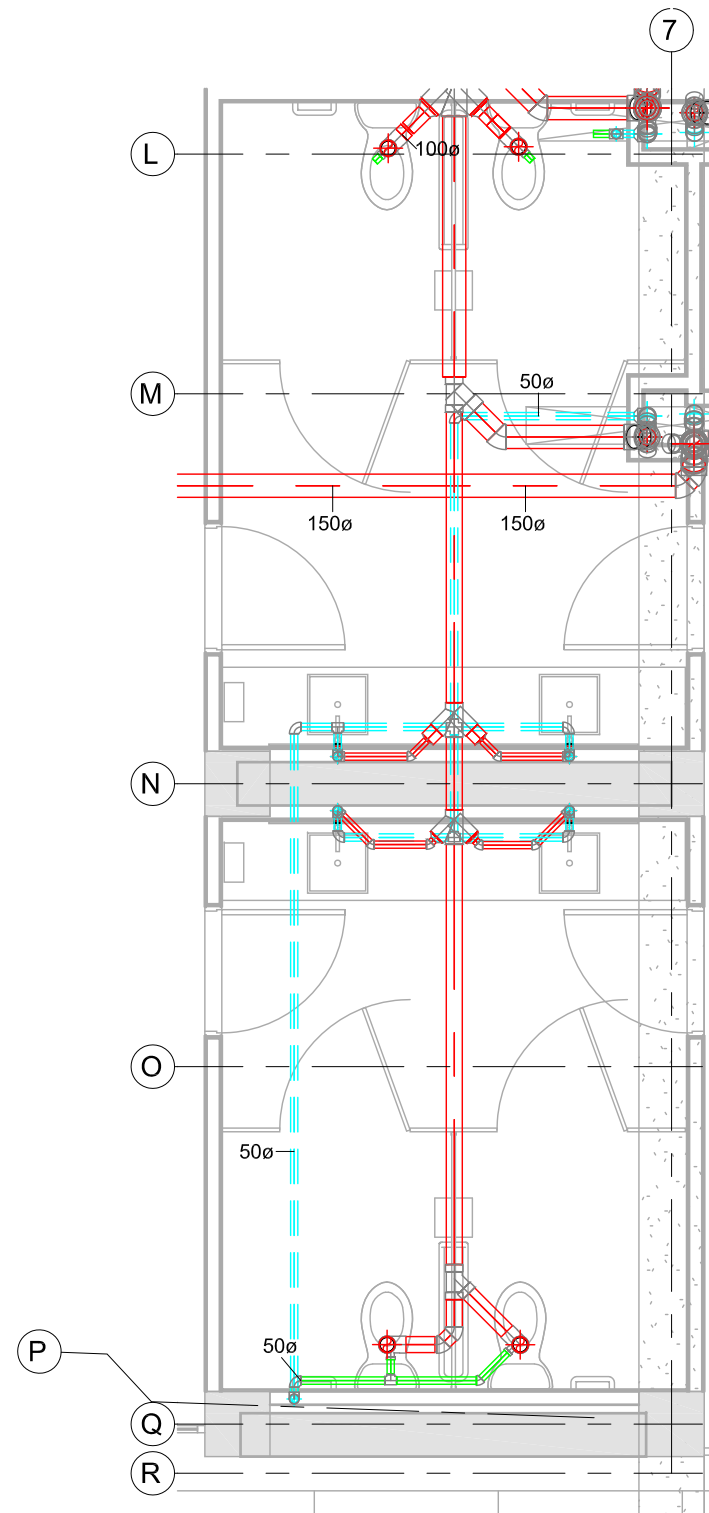


3 02 - N PB - BAÑOS EJE 7 / L-R
1 : 50

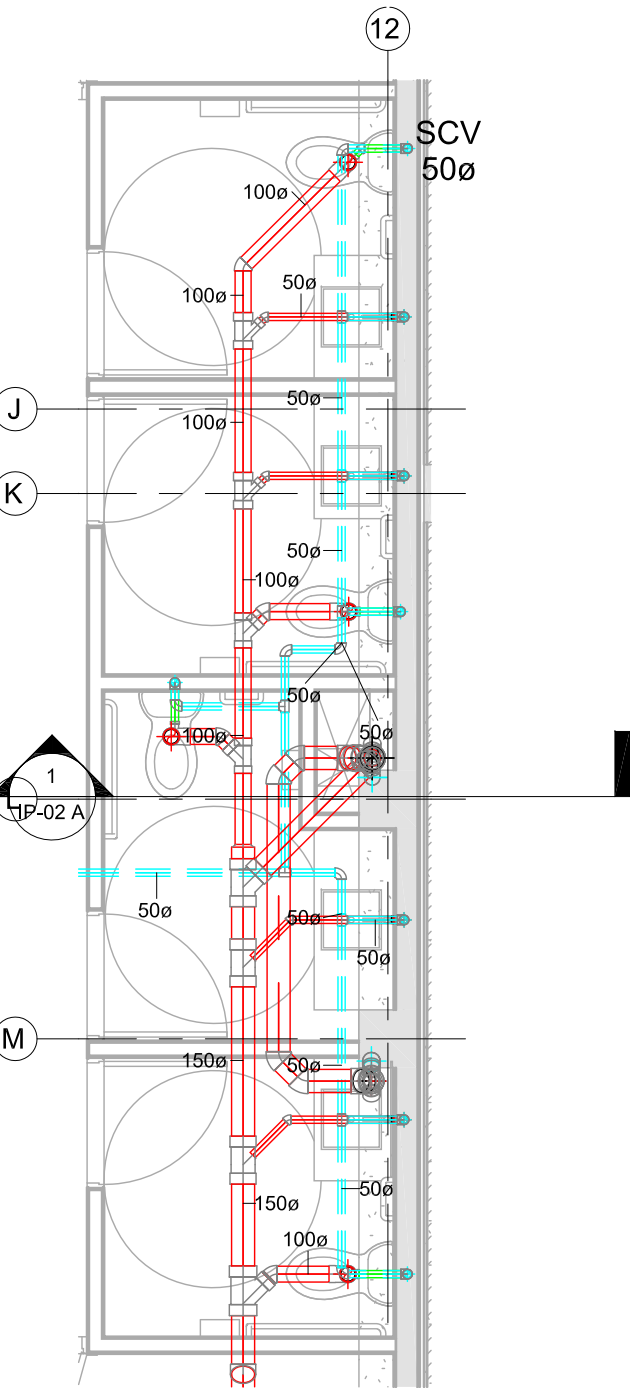

5 02 - N PB - BAÑOS EJE 12 / J-M
1 : 50

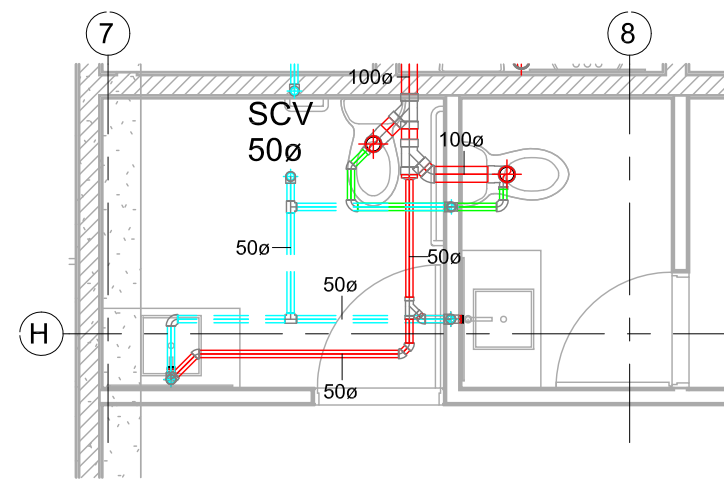


6 02 - N PB - BAÑOS EJE 7 / H
1 : 50

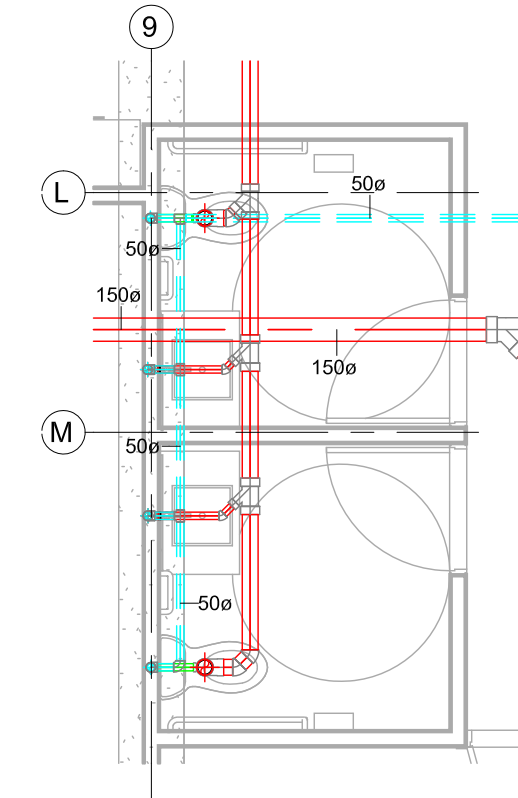

4 02 - N PB - BAÑOS EJE 9 / L-N
1 : 50

VILLA PLATA / KINDER SOARÉ

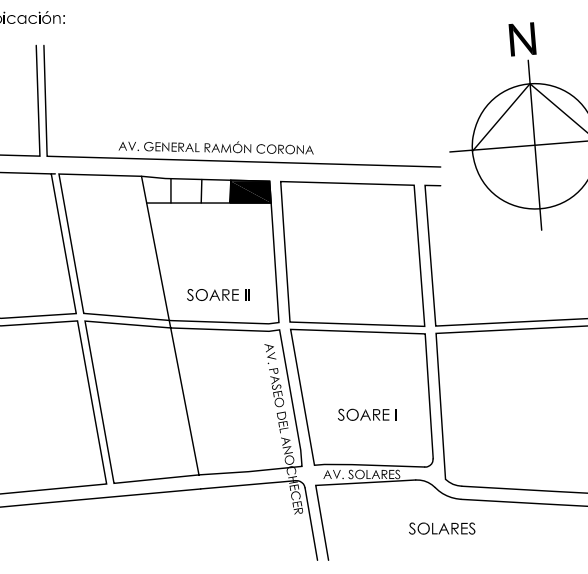

SIMBOLOGIA	
	TUBERIA DE PVC SANITARIO TIPO NORMA PARA LINEA DE AGUAS NEGRAS ENTERRADA Y COLGADA POR LOSA.
	TUBERIA DE PVC SANITARIO TIPO NORMA PARA LINEA DE VENTILACION COLGADA POR LOSA.
	TUBERIA DE PVC SANITARIO TIPO NORMA PARA LINEA DE VENTILACION POR PISO, COLGADA POR LOSA.
	TUBERIA DE FIERRO FUNDIDO FOSA-TOP PARA DESVÍOS DE BAJANTES SANITARIOS, COLGADA POR LOSA.
	BAJANTE DE AGUAS NEGRAS
	SUBE COLUMNA DE VENTILACION
	VALVULA COMPUERTA
	VALVULA CHECK
	YEE
	CODO 45°
	REGISTRO SANITARIO
	0.50 0.45 0.35 0.25 0.15 0.05 DIFERENCIA NIVEL DE TAPA ARRASTRE
	TAPON REGISTRO EN PISO
	TAPON REGISTRO POR PLAFON
	COLADERA FOSA MOD. INDICADO

NOTA: TUBERIA EN PVC HIDRAULICO CLASE 5 DIAMETROS MAYORES A 250mm.

NOTA: TODOS LOS DIAMETROS SON EN MILIMETROS.

notas:

propietario:

ubicación: AV. RAMÓN CORONA esq. AV. PASEO DEL ANOCHECER / SOARE II
ZAPOPAN, JALISCO

período y nº de registro:

contenido:

INSTALACION SANITARIA PLANTA BAJA BAÑOS VILLA PLATA

dibujó: revisó: autorizó:

escala: 1 : 50 fecha:

tema: IS-02A

proyecto: ARQ. CAROLINA COSSARO
ARQ. DIEGO STEISKAMP

CSARQUITECTOS

ccossaro@csarquitectos.com
dstetiskamp@csarquitectos.com
www.csarquitectos.com

Instalaciones Planificadas S.A. de C.V.

Calle San Jorge No. 362, Col. Las Juntas C.P. 45000 Toluca, México
Tel. 01 (31) 36.70.60.62 Fax. 01 (31) 36.70.67.64
email: lmp@instalaciones.com

PROPIETARIO:	VILLA PLATA		
UBICACIÓN:	ZAPOPAN, JALISCO		
CONTENIDO:	INSTALACION SANITARIA PLANTA BAJA BAÑOS VILLA PLATA	CLAVE:	IS-02A
REVISÓ:	ING. J.C.S.A.	REVISÓ:	ING. A.A.V.S.
PROYECTO:	ING. J.M.G.G.		
FECHA:	12-MAR-2019	ESCALA:	1 : 50
REV:	02		