



1 04 - N PT - HABITACIONES TIPO 1
1 : 50

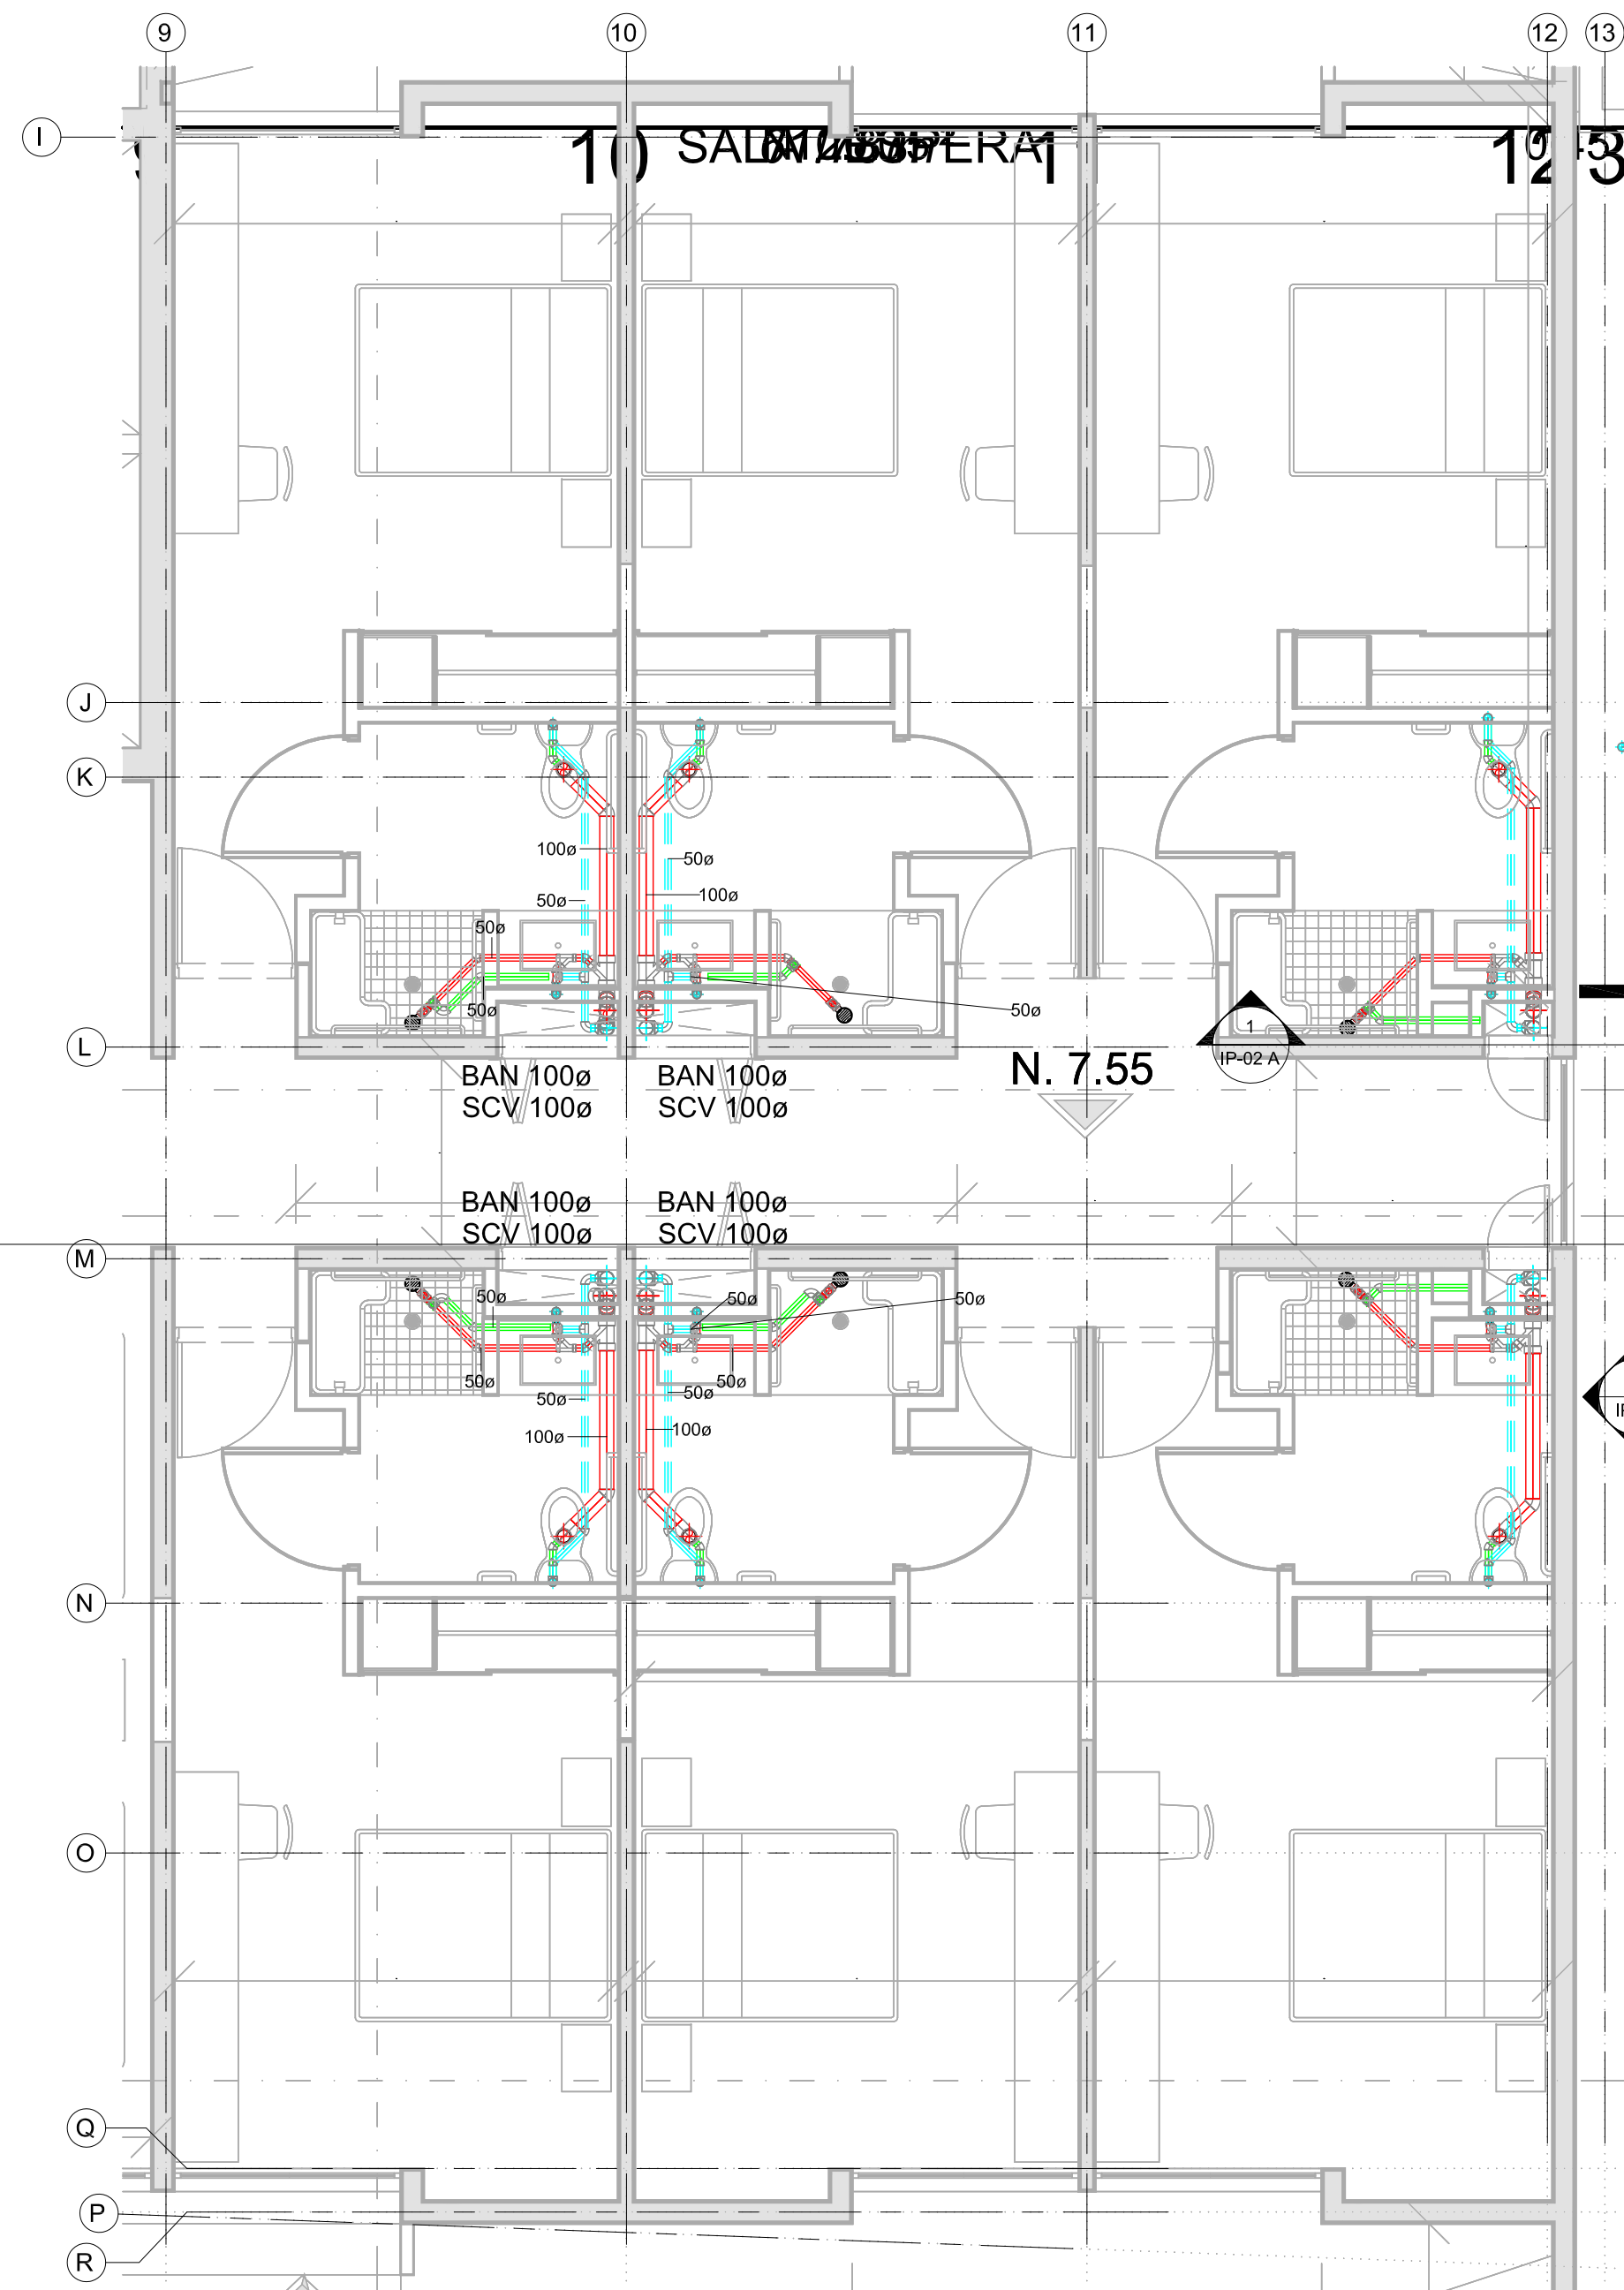


2 04 - N PT - HABITACIONES TIPO 2
1 : 50

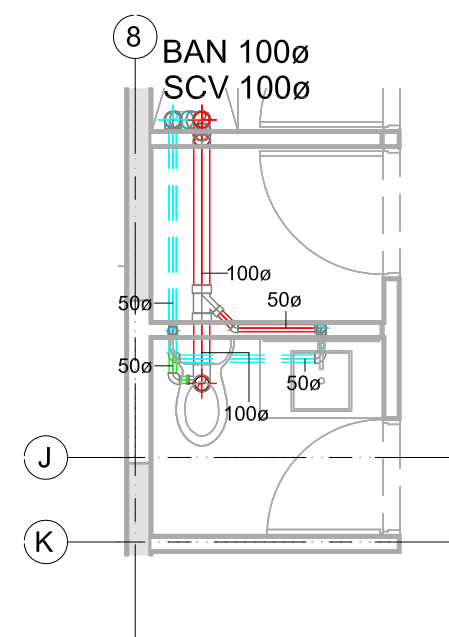

3 04 - N PT - BAÑOS PUBLICOS 8 / J-L
1 : 50

VILLA PLATA / KINDER SOARÉ

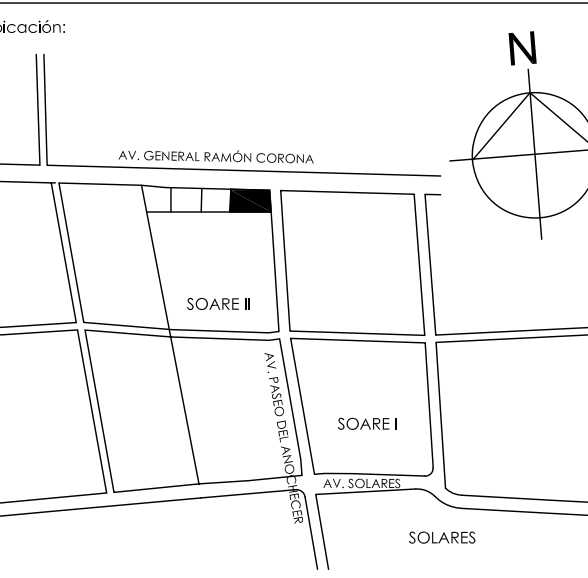

| SIMBOLOGIA | |
|--|---|
| | TUBERIA DE PVC SANTIAGO TIPO NORMA PARA LINEA DE AGUAS NEGRAS ENTERRADA Y COLGADA POR LOSA. |
| | TUBERIA DE PVC SANTIAGO TIPO NORMA PARA LINEA DE VENTILACION COLGADA POR LOSA. |
| | TUBERIA DE PVC SANTIAGO TIPO NORMA PARA LINEA DE VENTILACION POR PISO, COLGADA POR LOSA. |
| | TUBERIA DE PIEDRA PUNDO PISA-TIP PARA DESVÍOS DE BAJANTES SANTIAGO, COLGADA POR LOSA. |
| | BAJANTE DE AGUAS NEGRAS |
| | SUBE COLUMNA DE VENTILACION |
| | VALVULA COMPUERTA |
| | VALVULA CHECK |
| | YEE |
| | CODO 45° |
| | REGISTRO SANTIAGO |
| | DIFERENCIA NIVEL DE TAPA ARRASTRE |
| | TAPON REGISTRO EN PISO |
| | TAPON REGISTRO POR PLAFON |
| | COLADERA FOSA MOD. INDICADO |
| NOTA: TUBERIA EN PUNTO HIDRAULICO CLASE 5 DIAMETROS MAYORES A 250mm. | |
| NOTA: TODOS LOS DIAMETROS SON EN MILIMETROS | |

notas:

propietario:

ubicación: AV. RAMÓN CORONA esq. AV. PASEO DEL ANOCHECER / SOARE II
ZAPOPAN, JALISCO

perfil y nº de registro:

contenido: INSTALACION SANITARIA PISO TIPO HABITACIONES

diseño: revisó: autorizó:

escala: 1 : 50 fecha:

laminas: IS-04A

proyecto: ARQ. CAROLINA COSSARO
ARQ. DIEGO STEISKAMP

CSARQUITECTOS

cosaro@csarquitectos.com
diego@csarquitectos.com
www.csarquitectos.com

Instalaciones Planificadas S.A. de C.V.
Calle San Jorge No. 362, Col. Las Juntas C.P. 45050 Toluca, México
Tel. 01 (31) 36.70.60.62 Fax. 01 (31) 36.70.67.64 email: lmp@instalplan.com

PROPIETARIO: VILLA PLATA

UBICACIÓN: ZAPOPAN, JALISCO

CONTENIDO: INSTALACION SANITARIA PISO TIPO HABITACIONES

REVISÓ: ING. J.C.S.A.

REVISÓ: ING. A.A.V.S.

PROYECTO: ING. J.M.G.G.

FECHA: 12-MAR-2019

ESCALA: 1 : 50

REV: 02