


VILLA PLATA / KINDER
SOARÉ

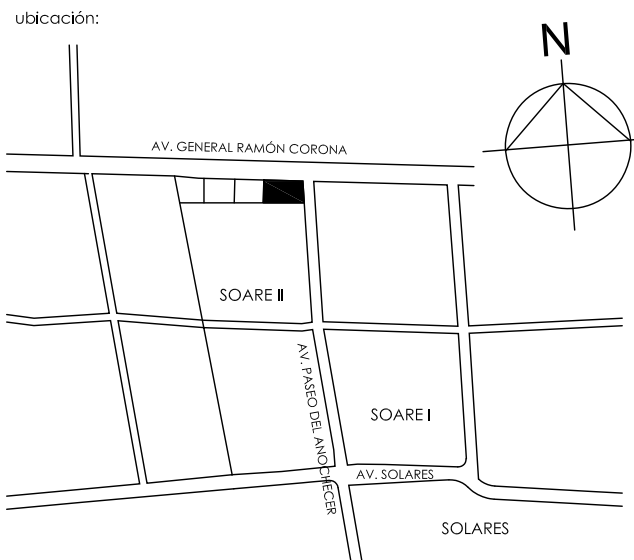

simbología:

	TUBERIA DE CPVC RD-13.5 MCA.FLOWGUARD GOLD PARA LINEA DE AGUA FRIA
	TUBERIA DE CPVC RD-13.5 MCA.FLOWGUARD GOLD PARA LINEA DE AGUA CALIENTE
	TUBERIA DE COBRE TIPO "M" PARA ALIMENTACION A CALDERAS
	TUBERIA DE CPVC RD-13.5 MCA.FLOWGUARD GOLD PARA LINEA DE RETORNO DE AGUA CALIENTE
	TUBERIA DE PVC HIDRAULICO MCA.CRECISO C-40 PARA TOMA MUNICIPAL
	VALVULA FIG.555
	TUERCA UNION MATERIAL INDICADO
	VALVULA EN VERTICAL FIG.555
	SUBE TUBERIA MATERIAL INDICADO
	CODO 90° HACIA ABAJO DIAMETROS Y MATERIAL INDICADOS
	TEE HACIA ARRIBA DIAMETROS Y MATERIAL INDICADOS
	TEE DIAMETROS Y MATERIAL INDICADOS
	CODO 90° DIAMETROS Y MATERIAL INDICADOS

notas:

propietario:

ubicación: AV. RAMÓN CORONA esq. AV. PASEO DEL ANOCHECER / SOARE II
ZAPOPAN, JALISCO

contenido:

INSTALACION HIDRAULICA PISO 1 BAÑOS VILLA PLATA 1

dibujo:

escala: 1 : 50


fecha:

laminas: IH-03A


proyecto:

ARQ. CAROLINA COSSARO
ARQ. DIEGO STETSKAMP

CSARQUITECTOS
cossaro@csarquitectos.com
diego@csarquitectos.com
www.csarquitectos.com

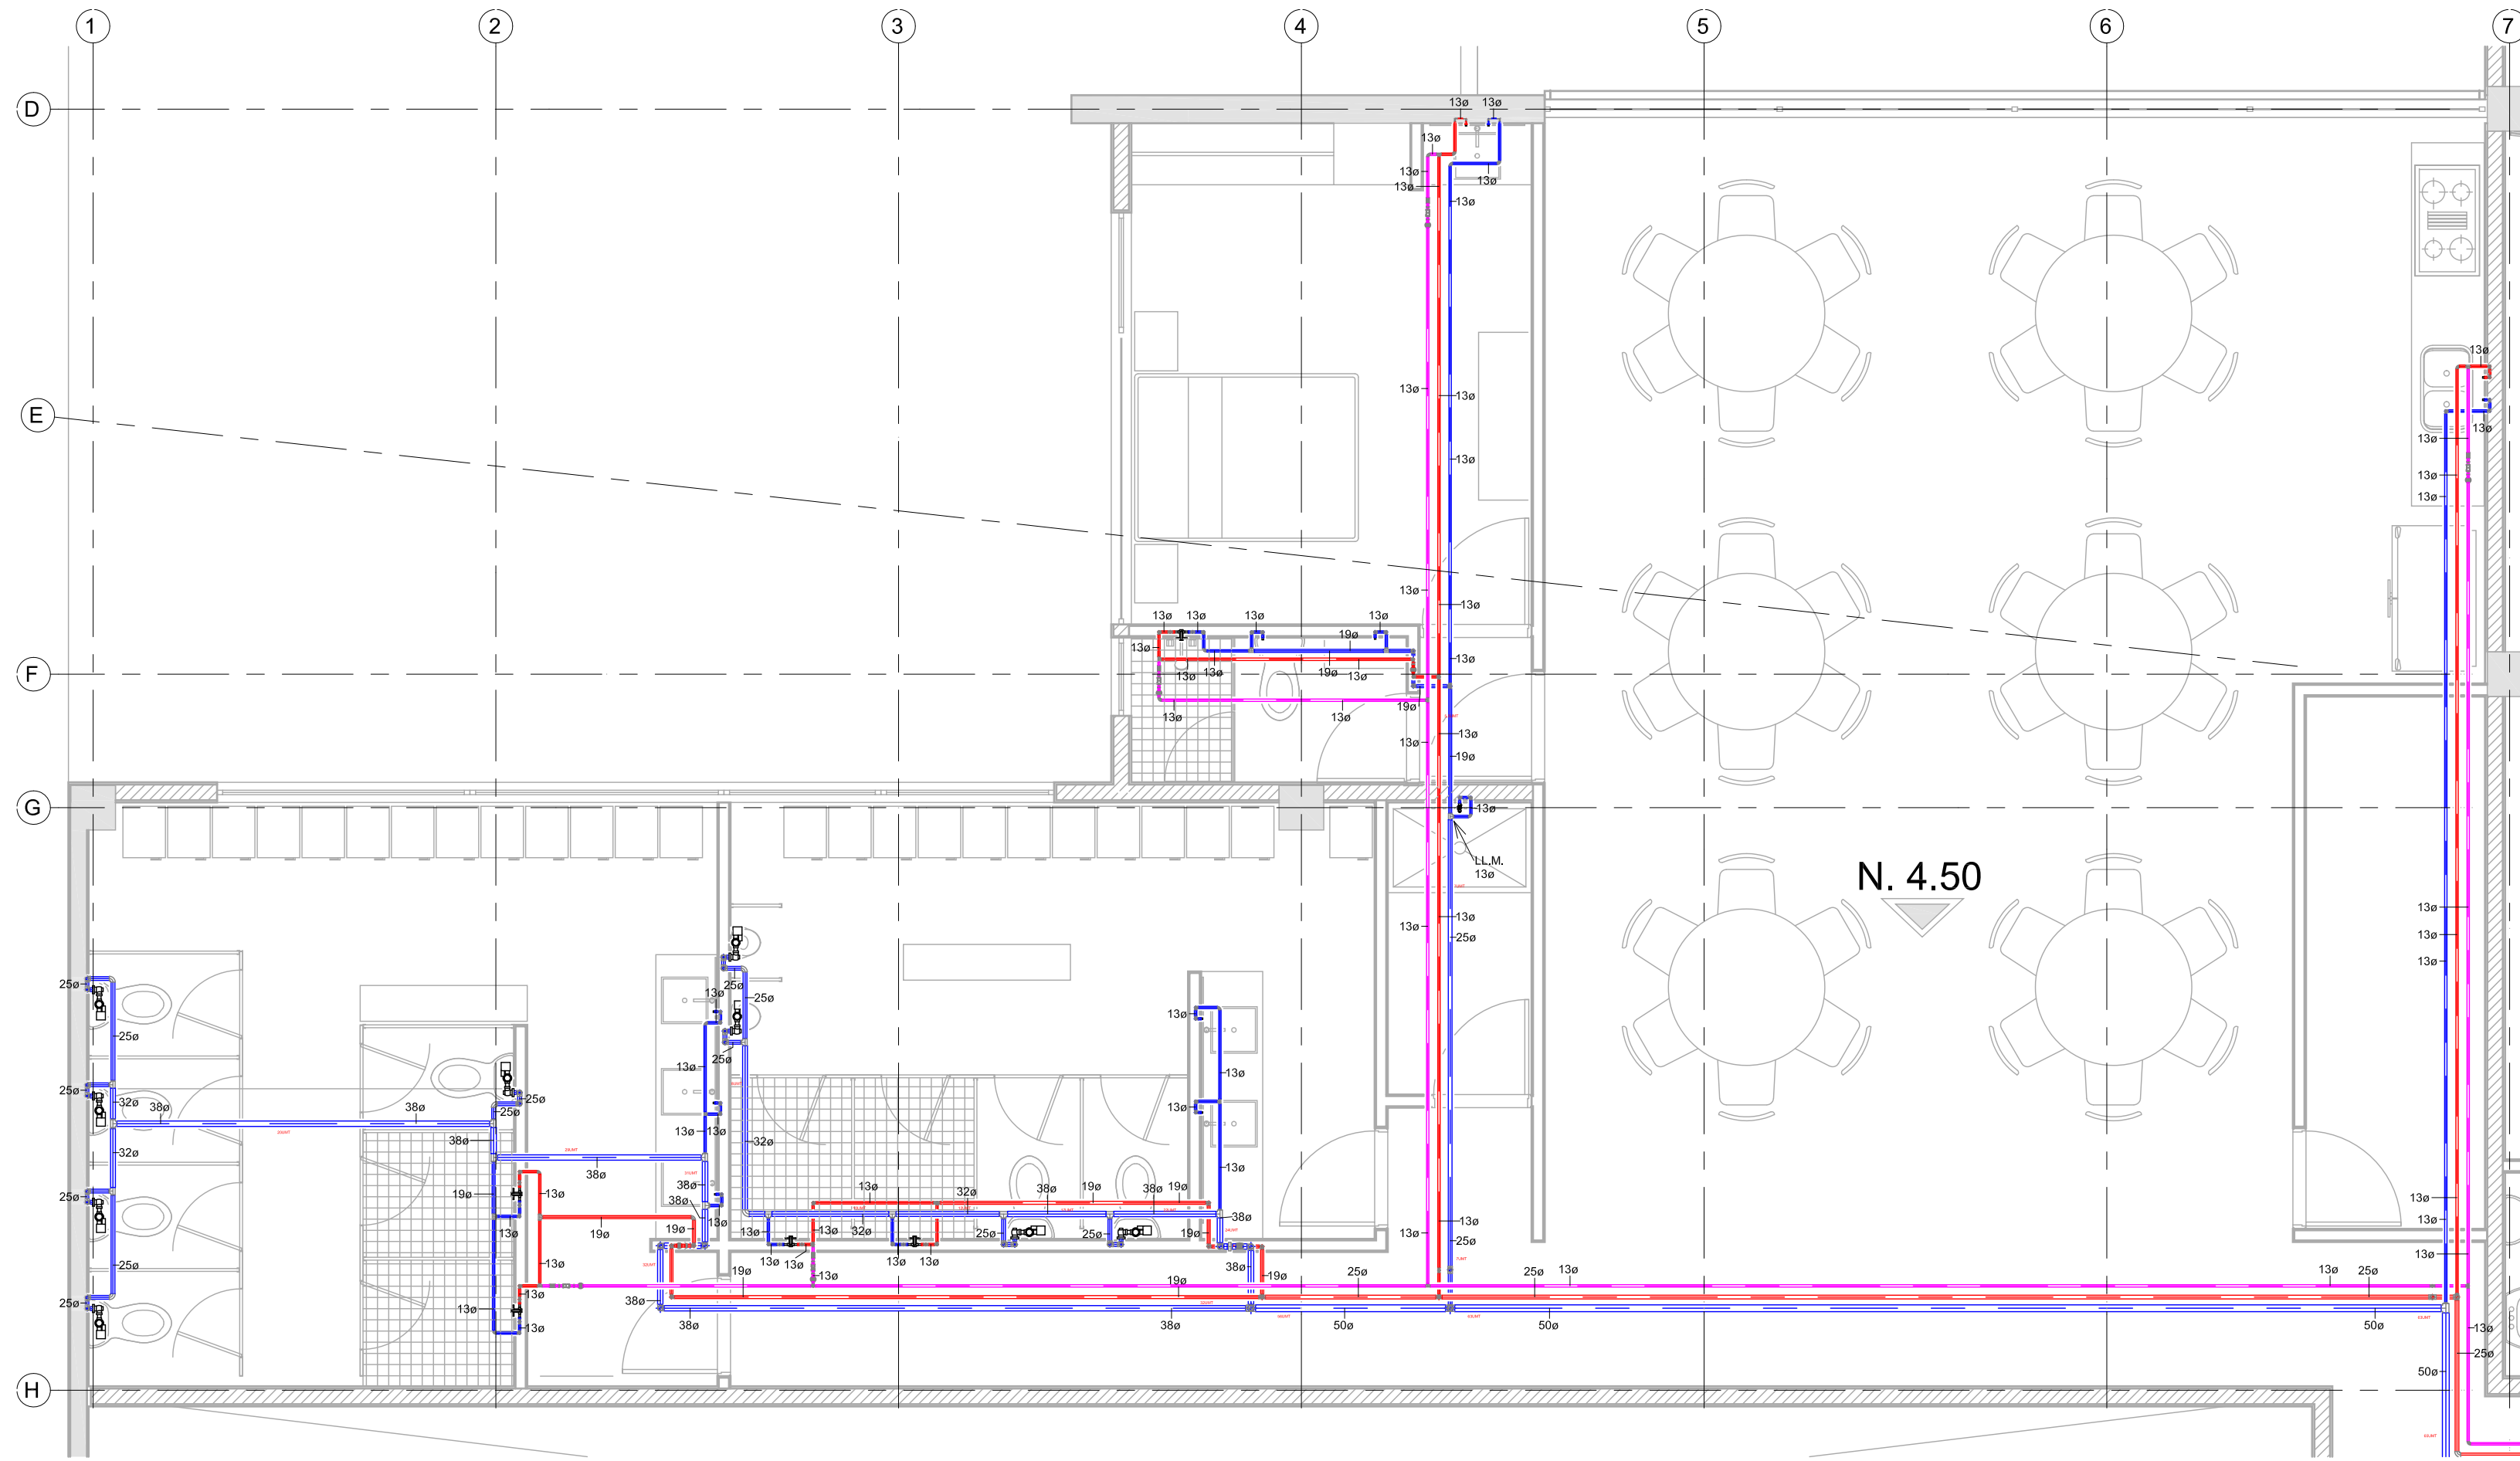

1 03 - PISO 1 - BAÑOS EJE 1-7 / D-H
1 : 50

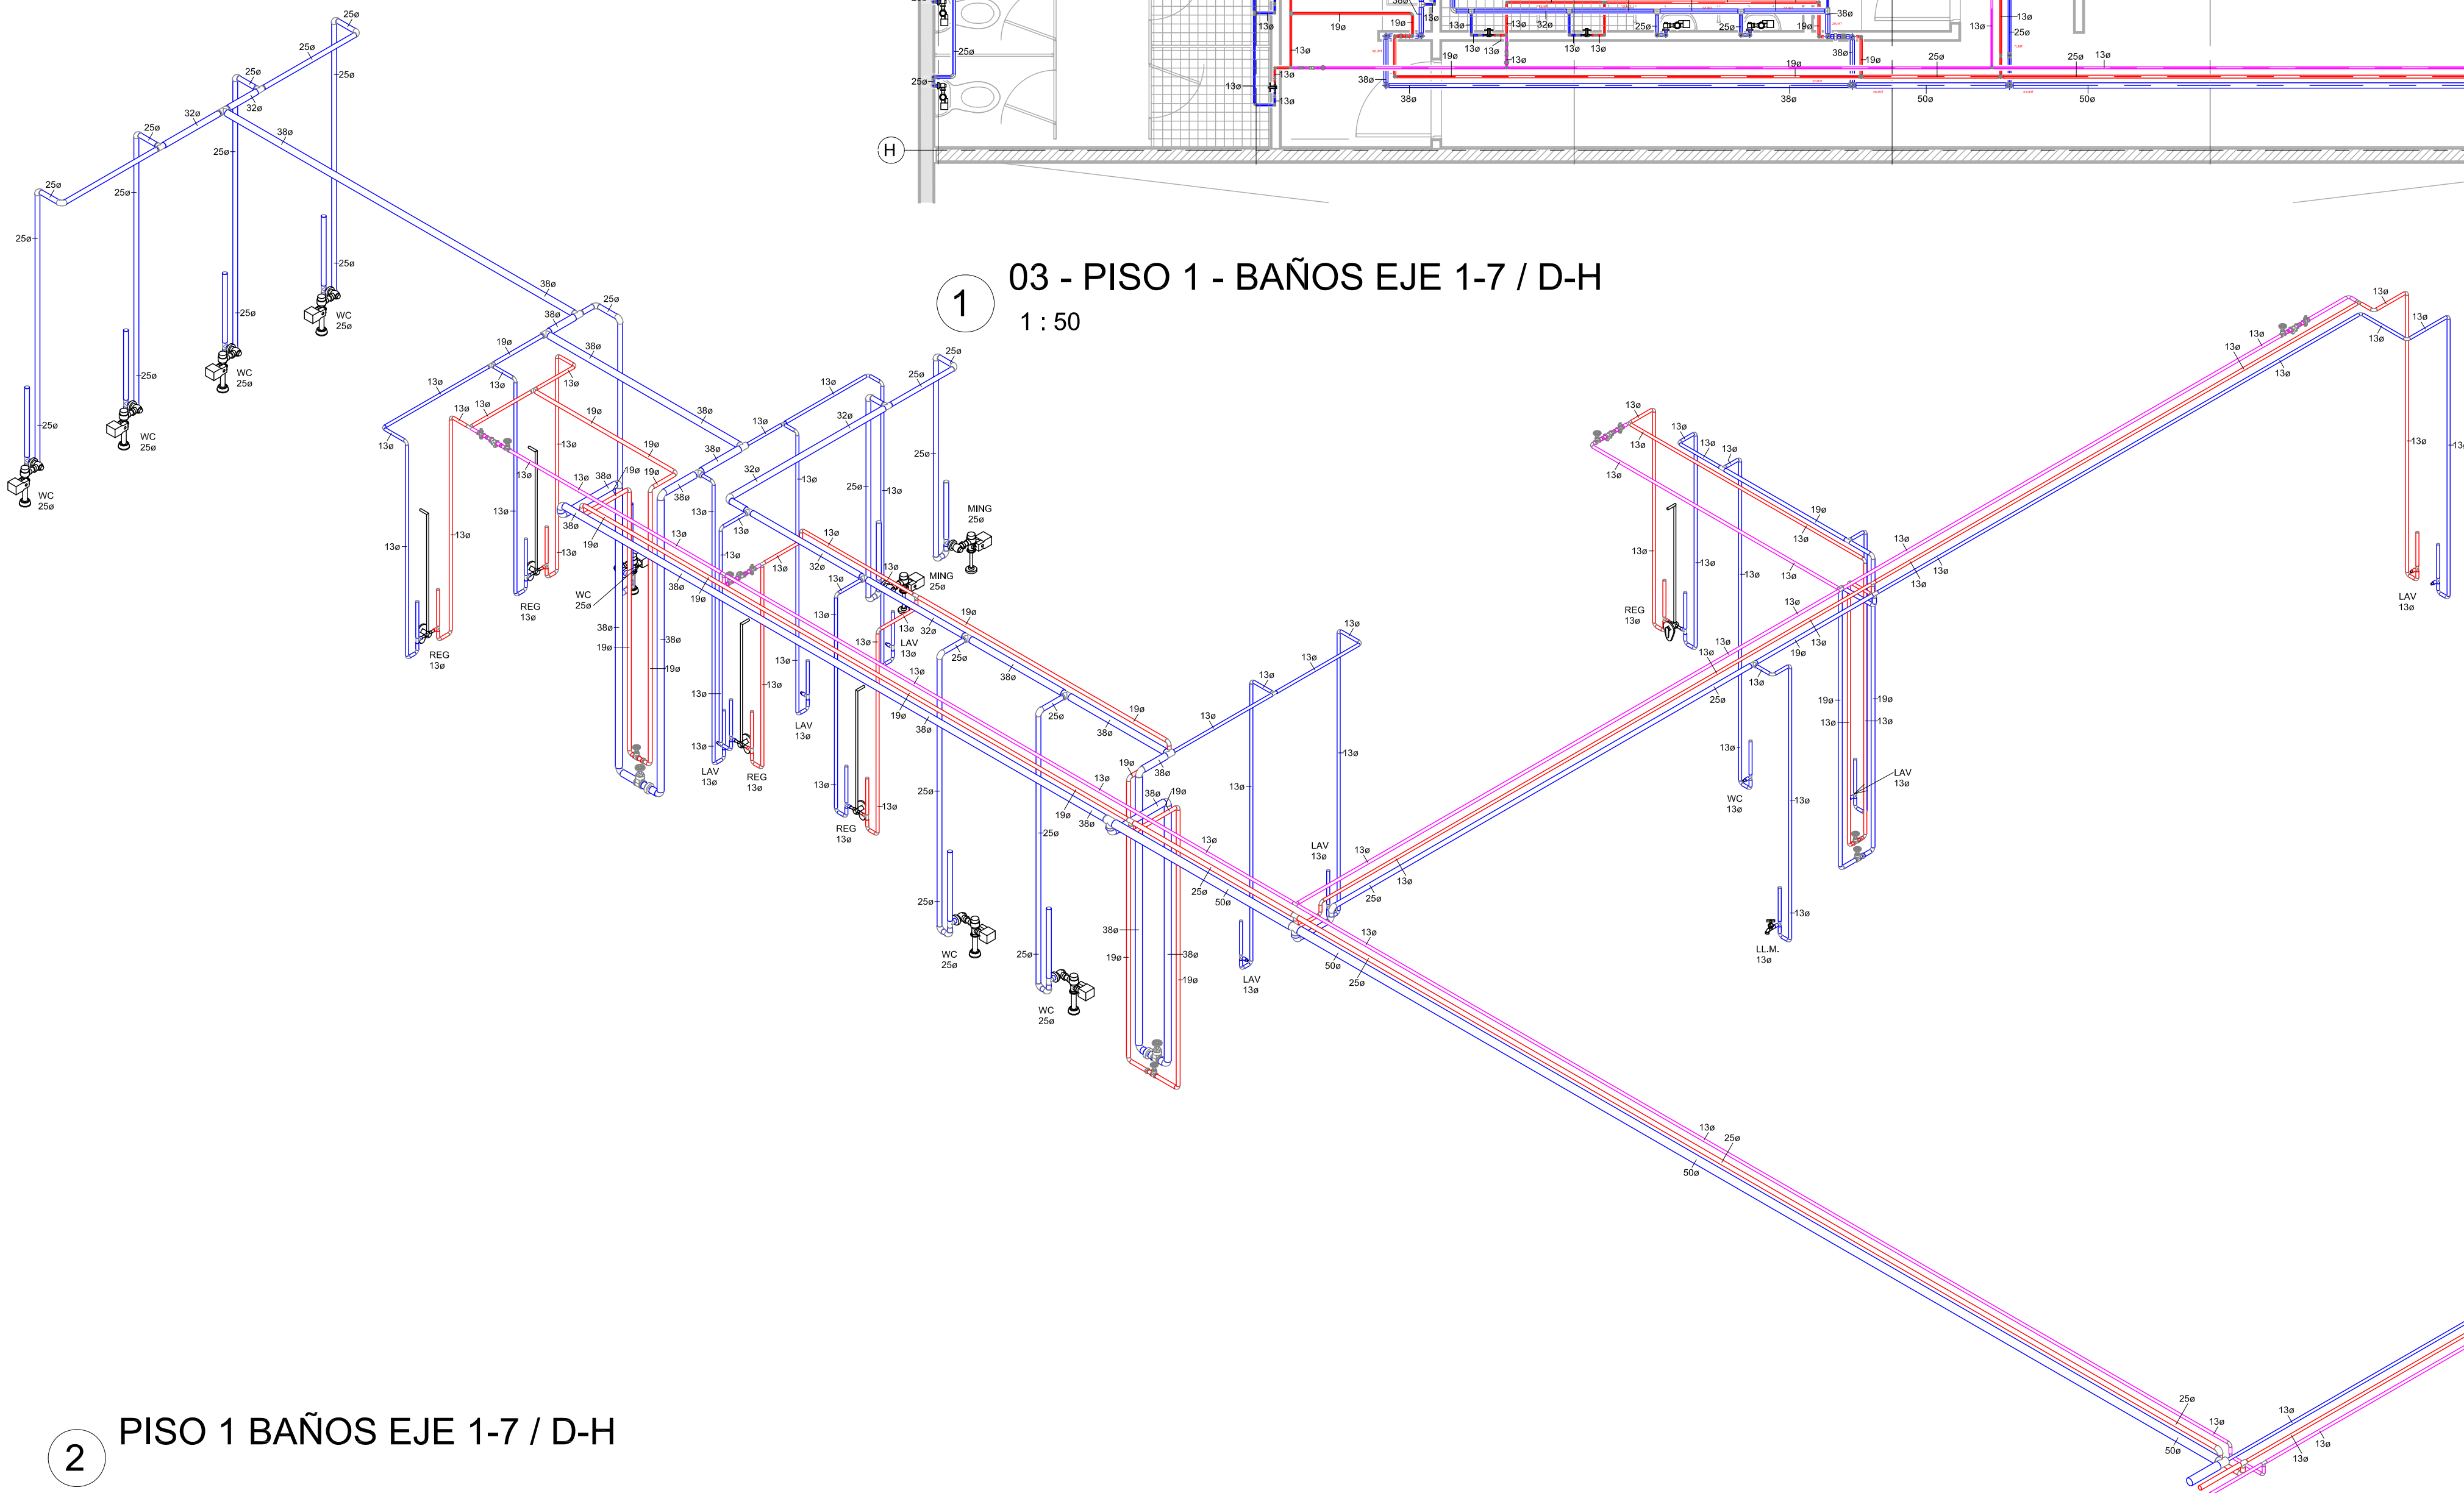

2 PISO 1 BAÑOS EJE 1-7 / D-H

Instalaciones
Planificadas
S.A. de C.V.

Calle San Jorge No. 362, Col. Las Arbores
C.P. 46100, Toluca, México
Tel. 01 (31) 36.70.60.62 Fax. 01 (31) 36.70.67.64
email: lami@instalaciones.com

PROPIETARIO:
VILLA PLATA

UBICACIÓN:
ZAPOPAN, JALISCO

CONTENIDO:
INSTALACION HIDRAULICA
PISO 1 BAÑOS VILLA PLATA 1

REVISOR:
ING.J.C.S.A.

REVISOR:
LIC.S.I.A.R.

PROYECTO:
ING.J.M.G.G.

FECHA:
16-MAYO-2019

ESCALA:
1 : 50

REV:
06

CLAVE:
IH-03A