


VILLA PLATA / KINDER SOARÉ

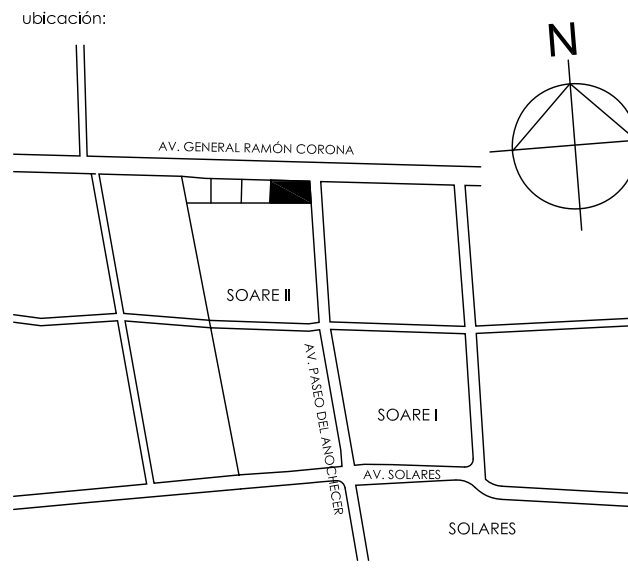

SIMBOLOGIA	
—	TUBERIA DE PVC SANITARIO TIPO NORMA PARA LINEA DE AGUAS NEGRAS ENTERRADA Y COLGADA POR LOSA.
—	TUBERIA DE PVC SANITARIO TIPO NORMA PARA LINEA DE VENTILACION COLGADA POR LOSA.
—	TUBERIA DE PVC SANITARIO TIPO NORMA PARA LINEA DE VENTILACION POR PISO, COLGADA POR LOSA.
—	TUBERIA DE FIERRO FUNDIDO FOSA-TIP PARA DESVÍOS DE BAJANTES SANITARIOS, COLGADA POR LOSA.
BAN	BAJANTE DE AGUAS NEGRAS
SCV	SUBE COLUMNA DE VENTILACION
	VALVULA COMPUERTA
	VALVULA CHECK
	TEE
	CODO 45°
	REGISTRO SANITARIO
	DIFFERENCIA NIVEL DE TAPA ARRASTRE
	TAPON REGISTRO EN PISO
	TAPON REGISTRO POR PLAFON
	COLADERA FOSA MOD. INDICADO

NOTA: TUBERIA EN P.V.C. HIDRAULICO CLASE 5 DIAMETROS MAYORES A 250mm
NOTA: TODOS LOS DIAMETROS SON EN MILIMETROS

notas:

proprietario: VILLA PLATA
ubicación: AV. RAMÓN CORONA esq. AV. PASEO DEL ANOCHECER / SOARÉ II ZAPOPAN, JALISCO

perfil y nº de registro:
contenido: INSTALACION SANITARIA PISO 1 BAÑOS KINDER

escala: 1 : 50

fecha: 12-MAR-2019

proyecto: ARQ. CAROLINA COSSARO ARQ. DIEGO STEISKAMP

CSARQUITECTOS
cossaro@csarquitectos.com
www.csarquitectos.com

Instalaciones Planificadas S.A. de C.V.

Calle San Jorge No. 362, Col. Las Arbores, C.P. 45050, Toluca, México
Tel. 01 (31) 36,70,67,67 Fax. 01 (31) 36,70,67,64
email: lma@instalplan.com

PROPIETARIO: VILLA PLATA

UBICACIÓN: ZAPOPAN, JALISCO

CONTENIDO: INSTALACION SANITARIA PISO 1 BAÑOS KINDER

REVISOR: ING. J.C.S.A.

FECHA: 12-MAR-2019

CLAVE: IS-03C

PROYECTO: ING. J.M.G.G.

ESCALA: 1 : 50

REV: 02