




	<p>Instalaciones Planificadas S.A. de C.V.</p>	<p>Calle San Jorge No. 360 Col. Las Juntas C.P. 45500 Tlaxiacoque, Jalisco Tel. 01 (33) 3673042 Fax. 01 (33) 367305 email: info@prody.net.mx</p>
<p>PROPIETARIO:</p> <p>VILLA PLATA</p>		
<p>UBICACION:</p> <p>ZAPOPAN, JALISCO</p>		
<p>CONTENIDO:</p> <p>CASA DE MAQUINAS VILLA PLATA Y LOCALES</p>	<p>CLAVE:</p> <p>IH-CM-01</p>	
<p>REVISO:</p> <p>ING. J.C.S.A.</p>	<p>DISEÑO:</p> <p>LIC. S.I.A.R.</p>	<p>PROYECTO:</p> <p>ING. J.M.G.G.</p>
<p>FECHA:</p> <p>16-MAYO-2019</p>	<p>ESCALA:</p> <p>As indicated</p>	
<p>REV:</p>		<p>06</p>

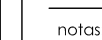

proprietario:

ubicación: AV. RAMÓN CORONA esq. AV. PASEO
DEL ANOCHECER / SOARE II
ZAPOCAN, JALISCO

perito y n° d
registro:

CASA DE MAQUINAS VILLA PLATA Y LOCALES

dibujó:	revisó:	autorizó:
---------	---------	-----------

escola: As indicated	fecha:
----------------------	--------

Lamina: IH-CM-01

proyecto ARQ. CAROLINA COSSARO

CS ADOLITECTOS

CSARQUITECTOS

ccossaro@csarquitectos.com
dstets@csarquitectos.com
www.csarquitectos.com