


VILLA PLATA / KINDER
SOARÉ

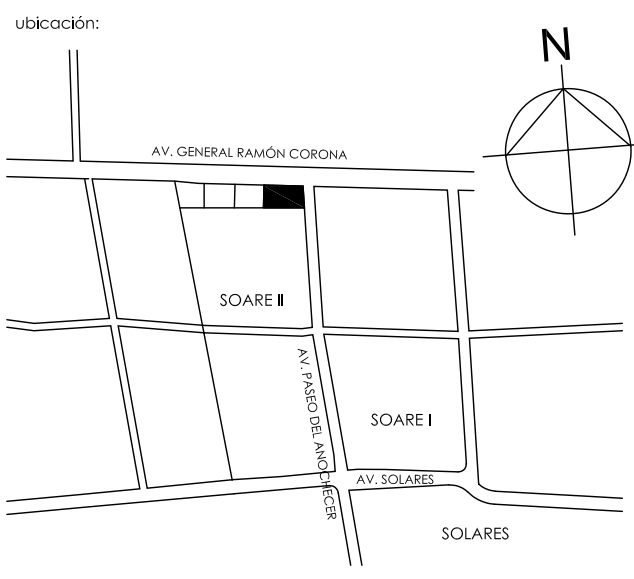

simbología

SIMBOLOGÍA	
	TUBERIA DE FIERRO NEGRO CED 40 PARA ARMADO DE EQUIPO CONTRA INCENDIO
	TUBERIA DE FIERRO NEGRO CED 40 PARA CONEXION TANGUE DIESEL
	ACERO AL CARBON RANURADO - CED 10 PARA LINEA DE ALIMENTACION PCI
	FIERRO NEGRO - CED 30 PARA LINEA DE ESCAPE DE MOTOR DIESEL
	VALVULA HORIZONTAL
	TUERCA UNION
	VALVULA VERTICAL
	TUBERIA QUE SUBE
	TEE HACIA ABAJO
	TEE
	CODO 90°

NOTA:
1.- TODOS LOS DIAMETROS ESTAN EN MILIMETROS

notas:

propietario:

ubicación: AV. RAMÓN CORONA esq. AV. PASEO DEL ANOCHECER / SOARÉ II
ZAPOPAN, JALISCO

perfil y nº de registro:

contenido:
INSTALACION PROTECCION CONTRA INCENDIO NIVEL 5

diseño:

revisó:

autorizó:

escala: 1 : 75

fecha:

límite: PCI-05

proyecto:

ARQ. CAROLINA COSSARO
ARQ. DIEGO STEISKAMP

CSARQUITECTOS

cosaro@csarquitectos.com
diego@csarquitectos.com
www.csarquitectos.com

Instalaciones
Planificadas
S.A. de C.V.

Calle San Jorge No. 362, Col. Las Arbores
C.P. 45050, Toluca, México
Tel. 01 (31) 36,70,67,67 Fax. 01 (31) 36,70,67,64
email: info@instalaciones.com

PROPIETARIO: VILLA PLATA	
UBICACIÓN: ZAPOPAN, JALISCO	
CONTENIDO: INSTALACION PROTECCION CONTRA INCENDIO NIVEL 5	CLAVE: PCI-05
REVISÓ: ING. J.C.S.A.	PROYECTO: ING. J.M.G.G.
FECHA: 11-MAR-2019	ESCALA: 1 : 75
	REV: 02