



1 ISOMETRICO GENERAL PCI

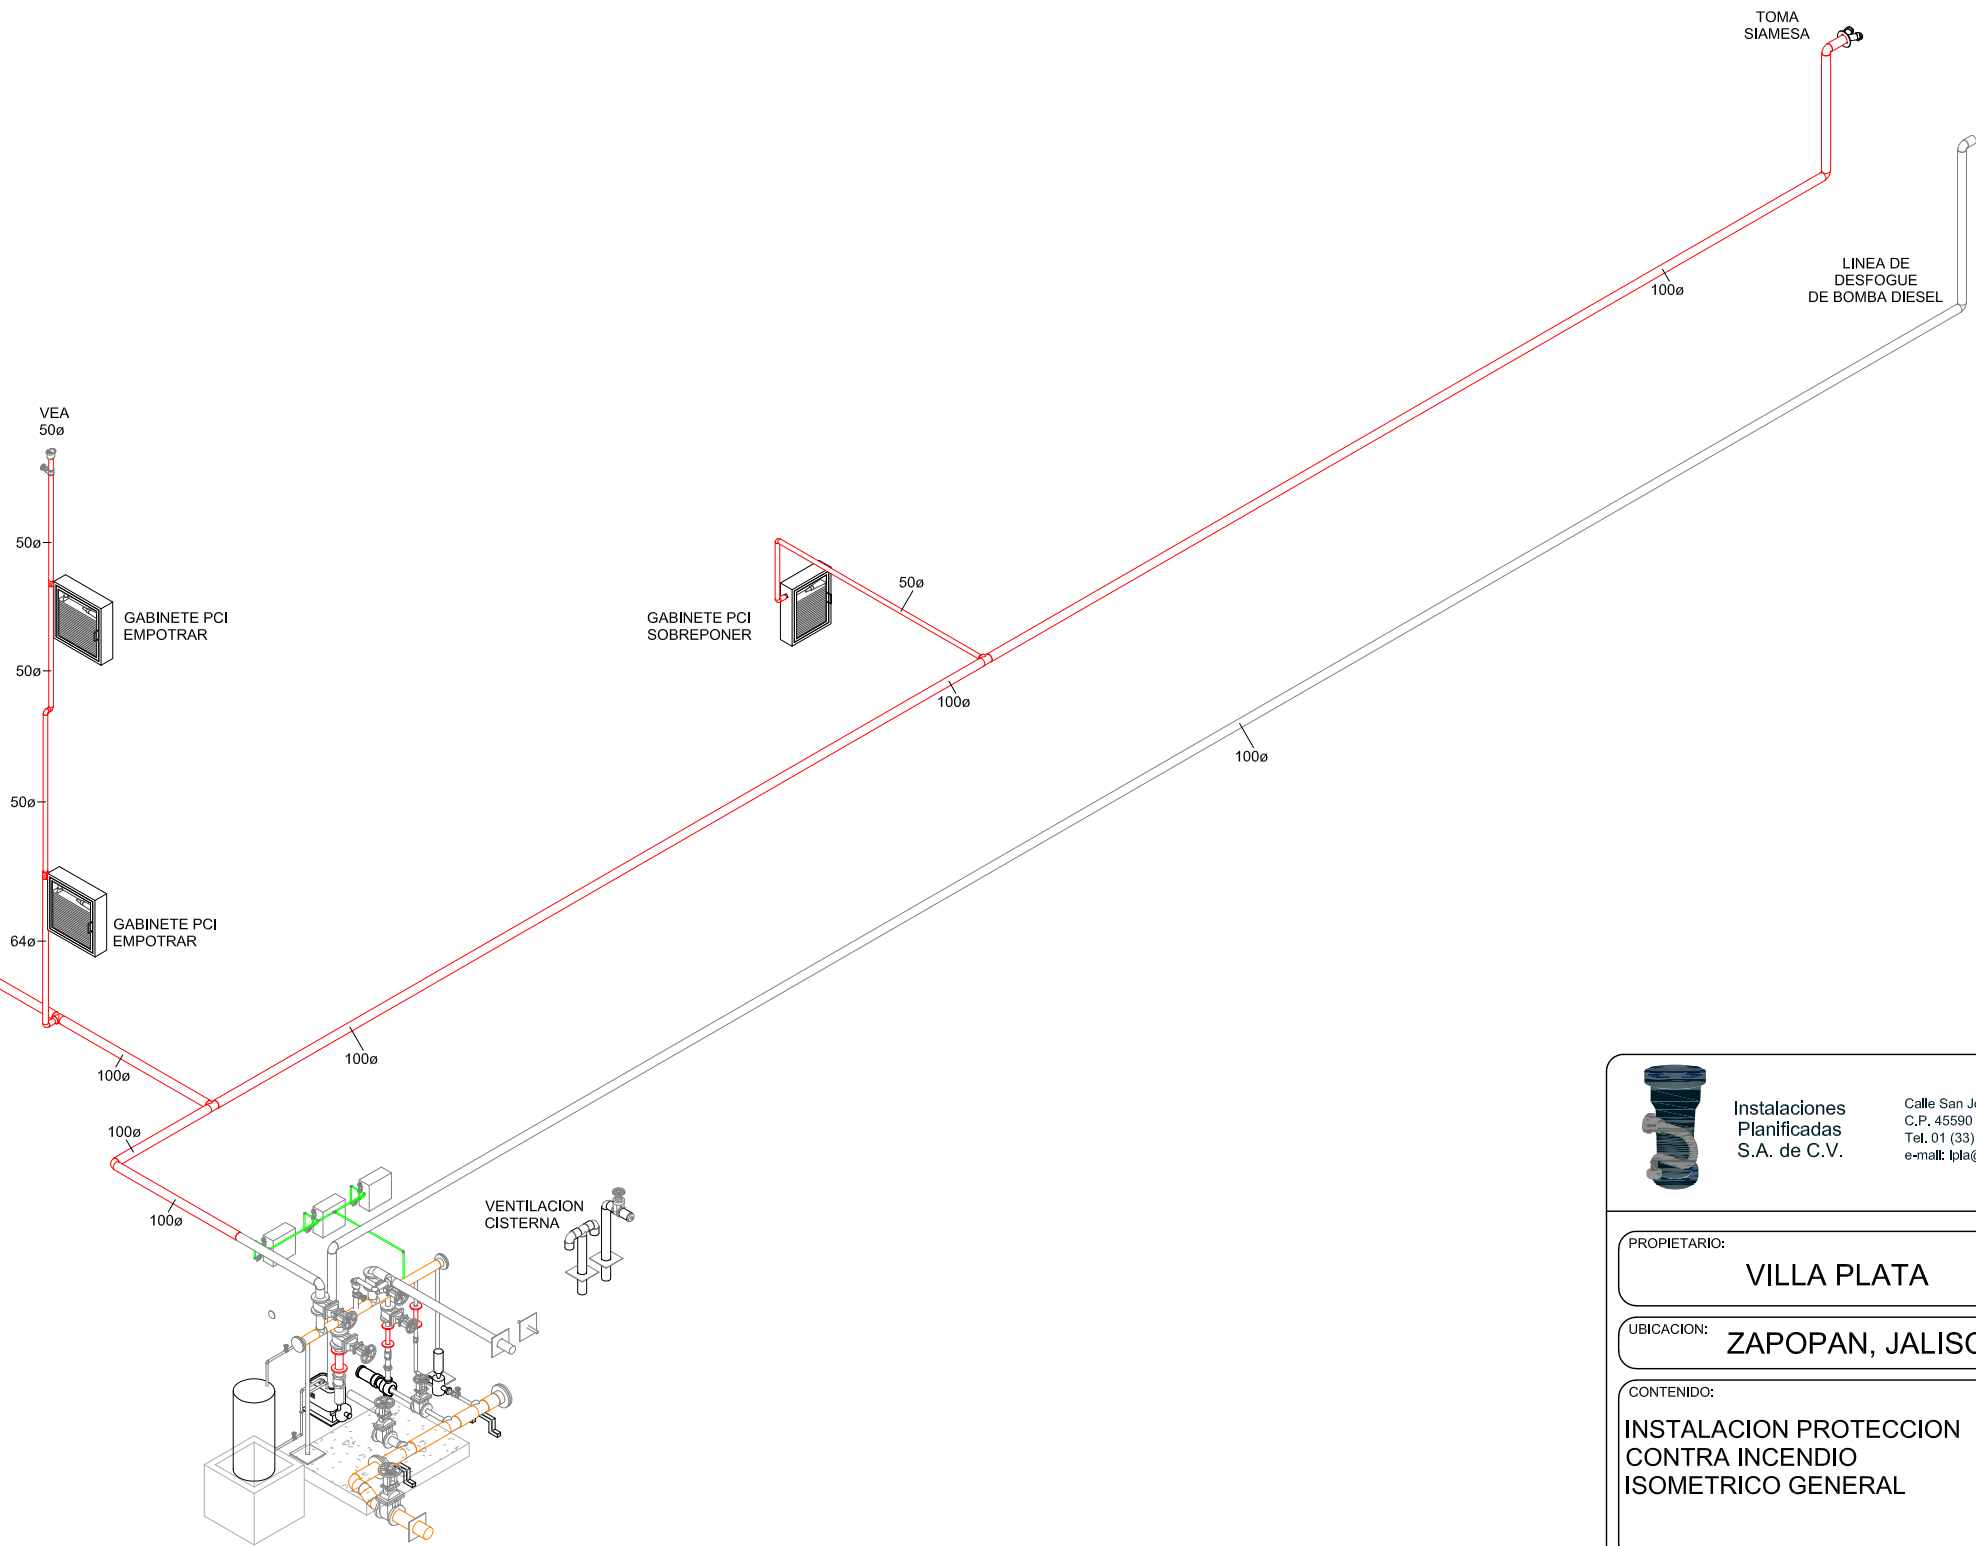

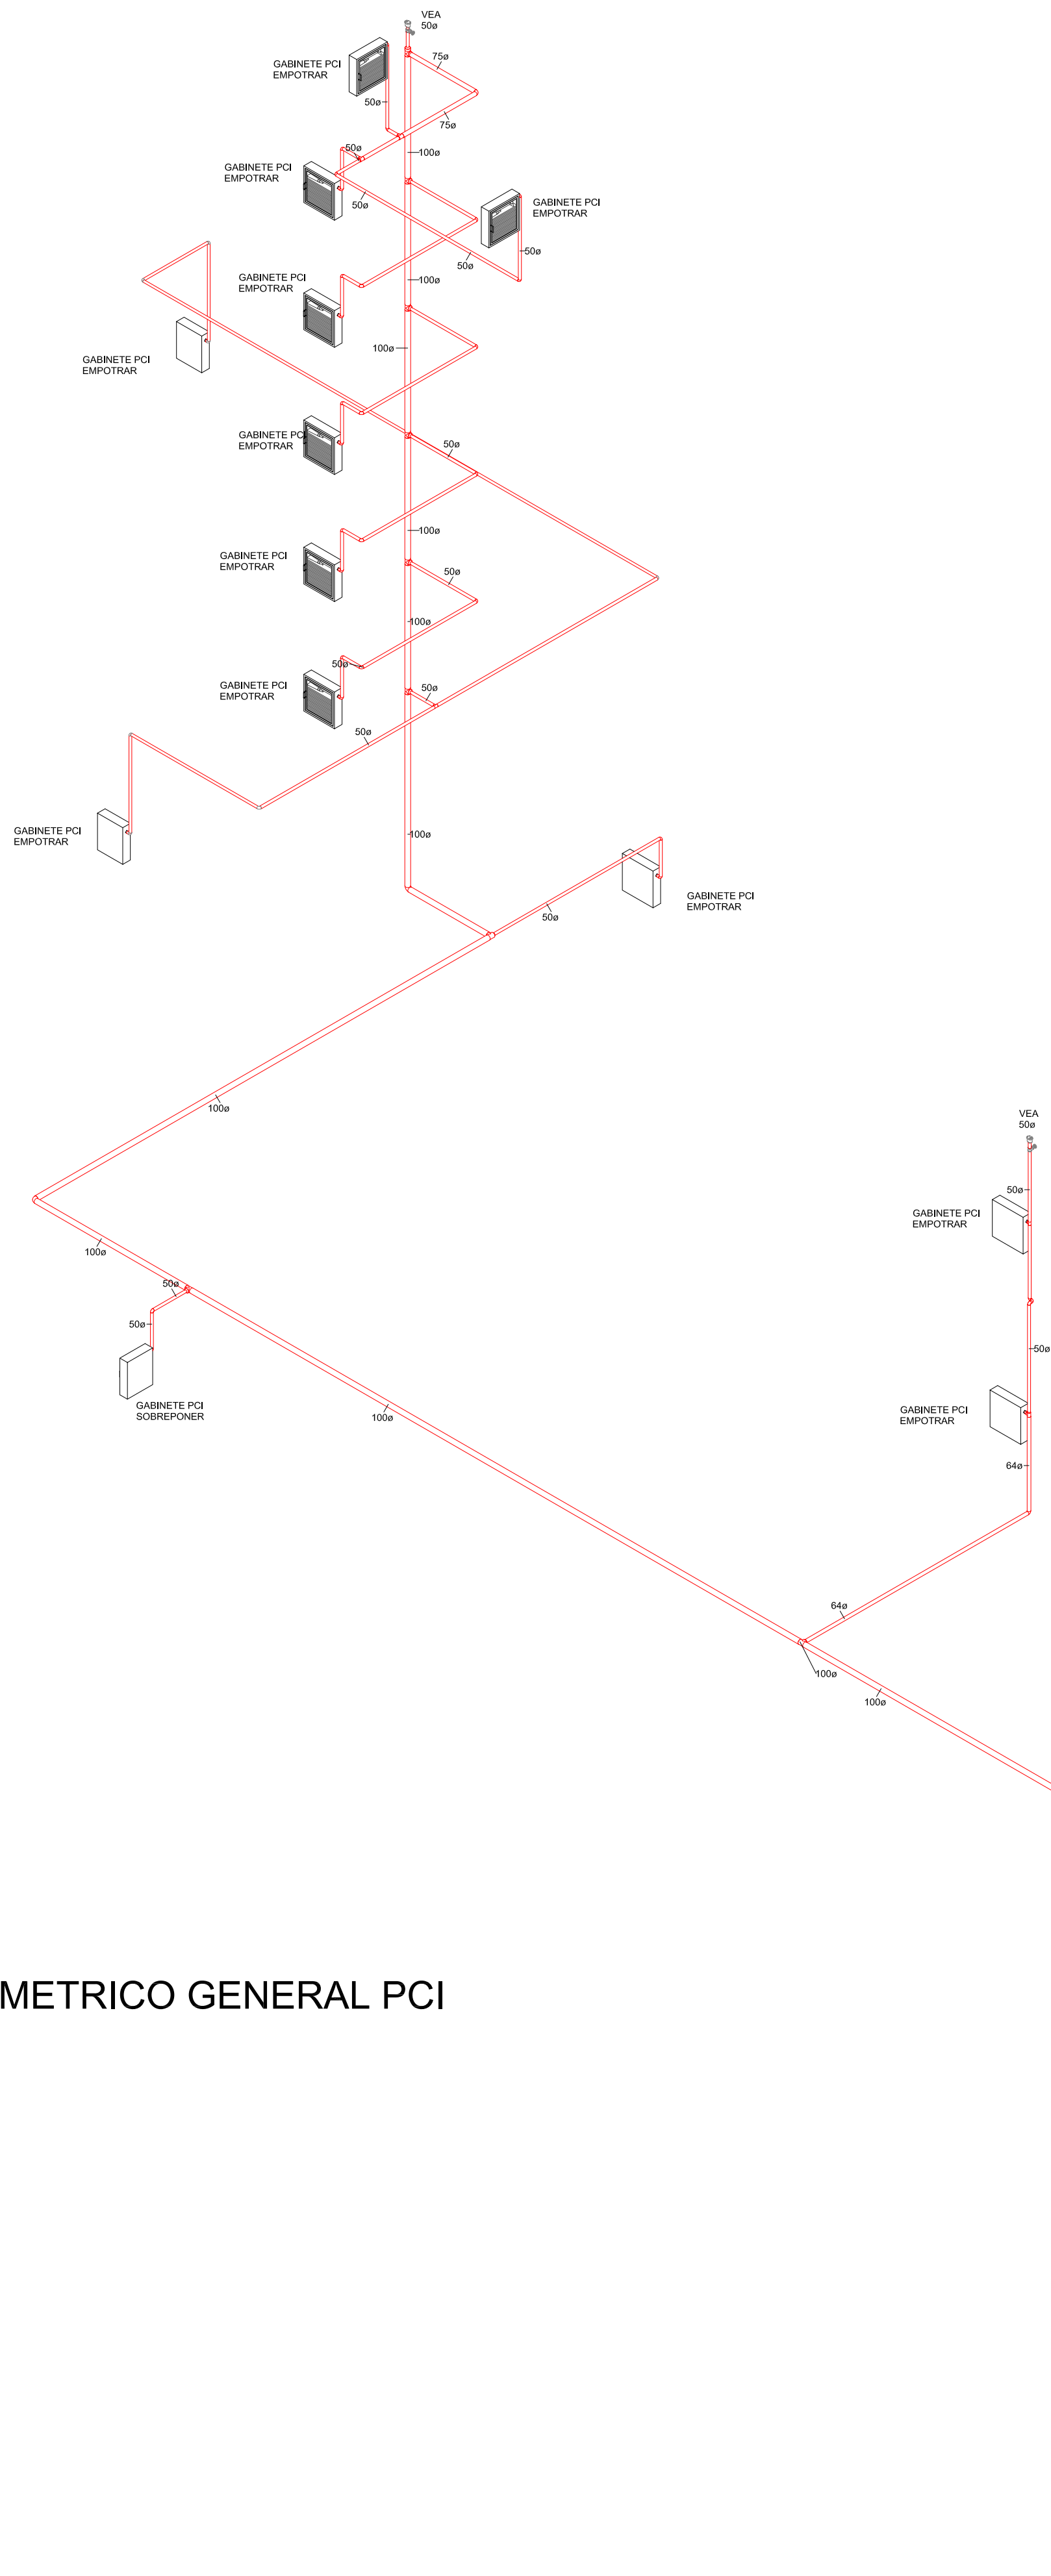

Instalaciones
Planificadas
S.A. de C.V.

Calle San Jorge No. 302, Col. Las Juntas

PROPIETARIO:
VILLA PLATA

UBICACION:
ZAPOPAN, JALISCO

CONTENIDO:
INSTALACION PROTECCION
CONTRA INCENDIO
ISOMETRICO GENERAL

CLAVE:
PCI-07

REVISOR:
ING.J.C.S.A.

DIBUJO:
ING.A.A.V.S.

PROYECTOR:
ING.J.M.G.G.


FECHA:
11-MAR-2019

ESCALA:




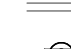


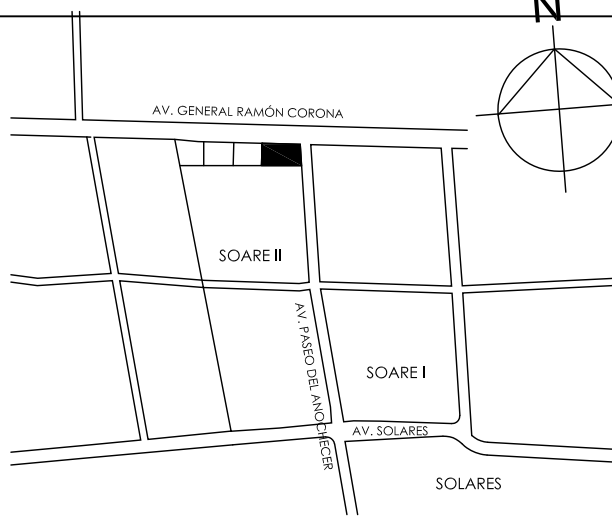



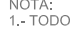

REV:
02

VILLA PLATA / KINDER
SOARÉ

ubicación:

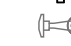

simbología:

SIMBOLOGIA	
	TUBERIA DE FIERRO NEGRO CED 40 PARA ARMADO DE EQUIPO CONTRA INCENDIO
	TUBERIA DE FIERRO NEGRO CED 40 PARA CONEXION TANQUE DIESEL
	ACERVO AL CARBON RAMBADO - CED 10 PARA LINEA DE ALIMENTACION PCI
	FIERRO NEGRO - CED 30 PARA LINEA DE ESCAPE DE MOTOR DIESEL
	VALVULA HORIZONTAL
	TUERCA UNION
	TUERCA UNION
	VALVULA VERTICAL
	TUBERIA QUE SUBE
	TEE HACIA ABAJO
	TEE
	CODO 90°
NOTA: 1.- TODOS LOS DIAMETROS ESTAN EN MILIMETROS	

notas:

propietario:

ubicación: AV. RAMÓN CORONA esq. AV. PASEO DEL ANOCHECER / SOARE II
ZAPOPAN, JALISCO

planta y n° de registro:

contenido: INSTALACION PROTECCION CONTRA INCENDIO
ISOMETRICO GENERAL

dibujo:

revisó:

autorizó:

escala:

fecha:

límina: PCI-07

proyecto:

ARQ. CAROLINA COSSARO
ARQ. DIEGO STETSKAMP

CSARQUITECTOS

cossaro@csarq.com
dstet@csarq.com
www.csarquitectos.com