



VILLA PLATA / KINDER
SOARÉ

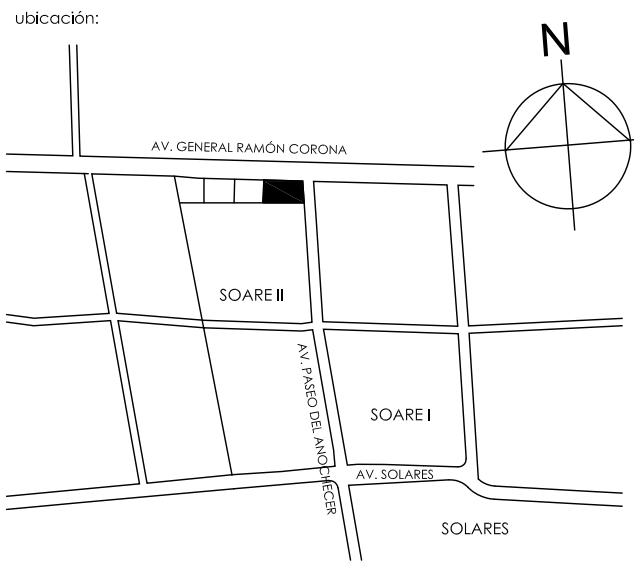

simbología:

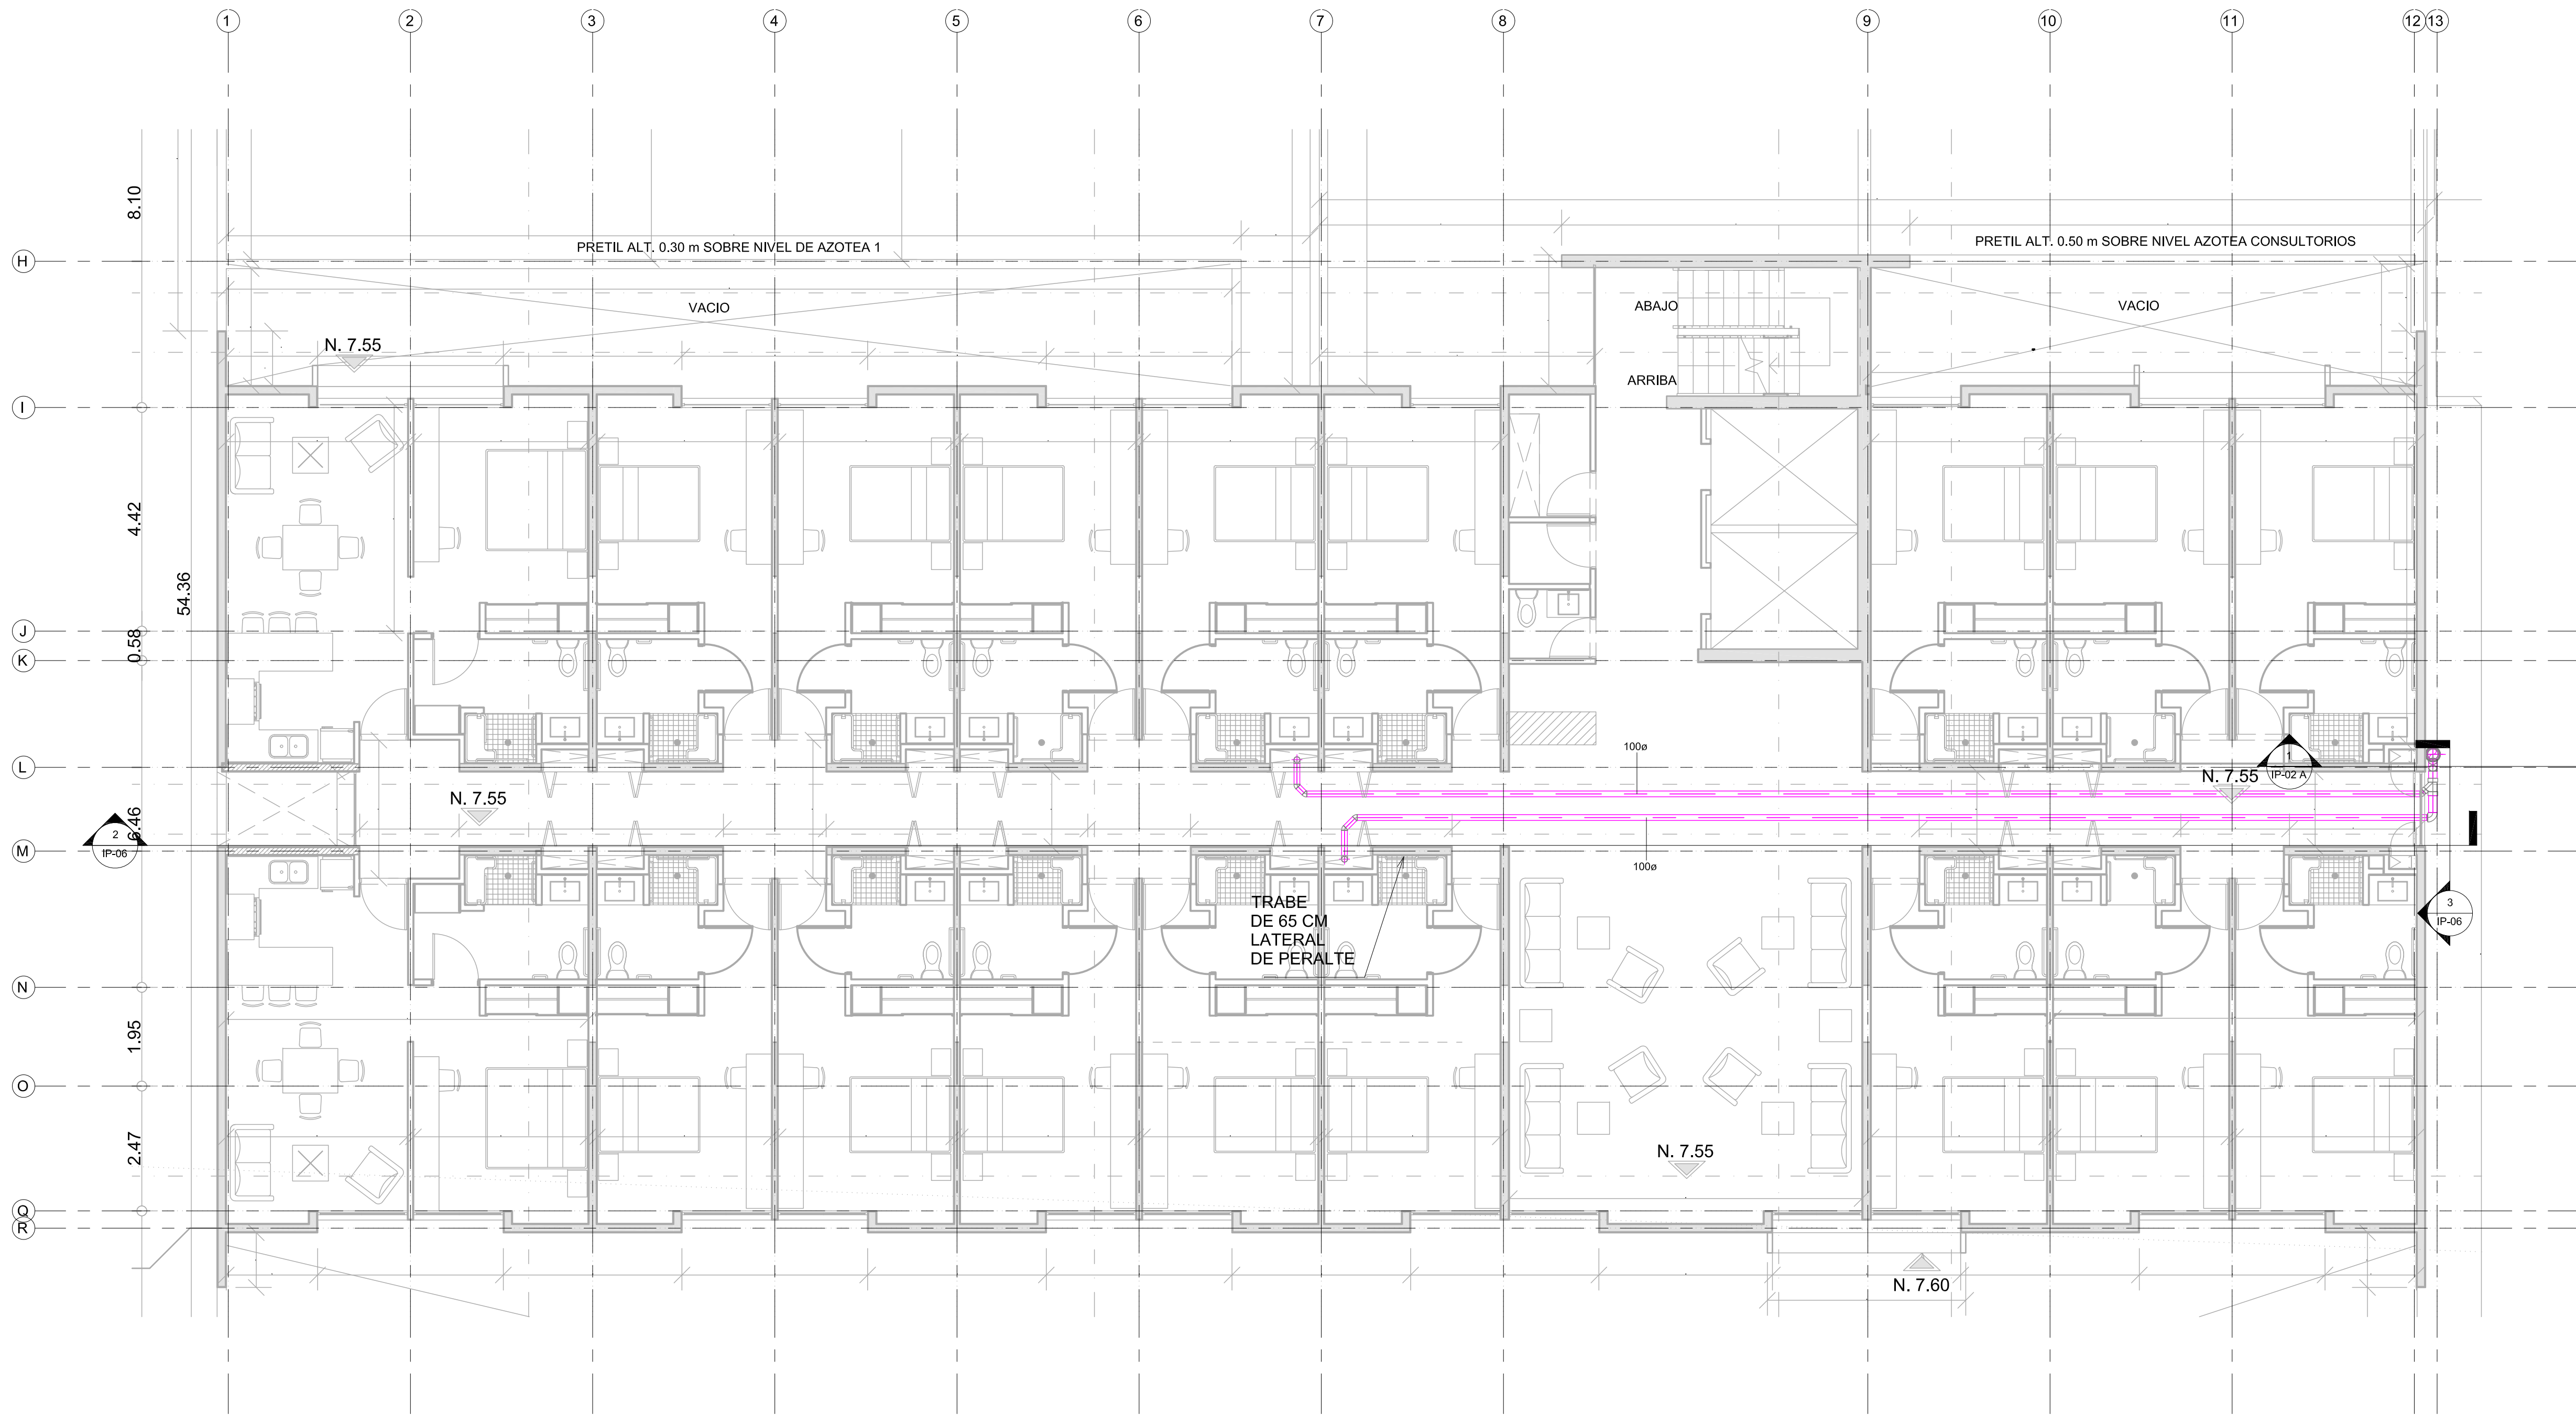

1 PISO 4 PLV
1:75

Instalaciones
Planificadas
S.A. de C.V.

Calle San Jorge No. 362, Col. Las Juntas
C.P. 45100, Toluca, México
Tel. 01 (31) 36.70.60.62 Fax. 01 (31) 36.70.67.84
email: lami@prody.net.mx


notas:

propietario:
ubicación: AV. RAMÓN CORONA esq. AV. PASEO DEL ANOCHECER / SOARÉ II ZAPOPAN, JALISCO
perfil y nº de registro:
contenido:
INSTALACION PLUVIAL NIVEL 4
dibujo: revisó: autorizó:
escala: 1:75 fecha:
laminas: IP-05
proyecto: ARQ. CAROLINA COSSARO ARQ. DIEGO STEISKAMP

CSARQUITECTOS
cossaro@csarquitectos.com
diego@csarquitectos.com
www.csarquitectos.com